


1 GRUNNMYND 1. HÆÐAR  
mkv. 1:100

2 GRUNNMYND 2. HÆÐAR  
mkv. 1:100

16.3.2012  

14.03.2012  
A1

Skýringar:  
Legend:

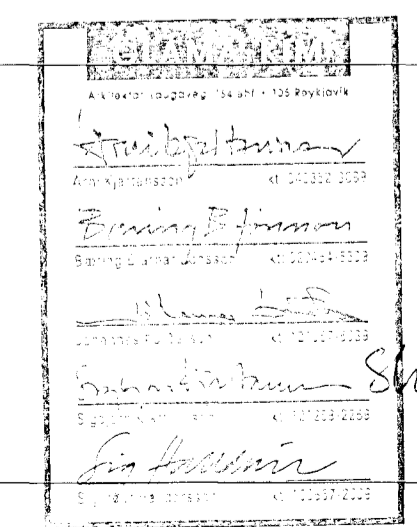

A	Veggur að steypuskála	18.03.2011	BBJ	SK	
A	Útveggir þykktir	19.04.2011	BBJ	SK	
B	Þætt við hurð á vesturhlöð	8.07.2011	BBJ	SK	
C	As Built	07.03.2012	SK	SK	

This drawing is the property of Rio Tinto Alcan Iceland Ltd. and handed out for personal use only. It may neither be copied nor made available to others without permission of Rio Tinto Alcan Iceland Ltd. The receiver is liable for any misuse.

Dagsetning / Date: 08.02.2011  
Hannað / Designed: SK/BBJ  
Verktaki / Supplier: GLAMA-KIM  
Teikn / Drawn: SK/BBJ  
Teikn nr verktaka / Supplier drw no: A01.03  
Samþykkt / Approved: Yfir / Chkd: SK

STEYPUKÁLI, ÞJÓNUSTUBYGGING  
GRUNNMYNDIR  
Kostn./nr.-Cono. / Búnr.-Eq.no: 6010 16963  
AKS  
UL6  
ADALUPPDRÁTTUR  
Architectural Building Application  
256853  
A

Útg nr / Rev no	Lýsing / Description	Dagsetning / Date	HanTkn / Des/Drw	Yfir / Ckd	Notk heim / Noik heim	Notk heim / Noik heim	ISAL Ref.