


Samþykkt þann


04 APR 2012

Byggingafráttir / Hafnarfrói
F.h. Sigurður Steinar Jónsson


Bre

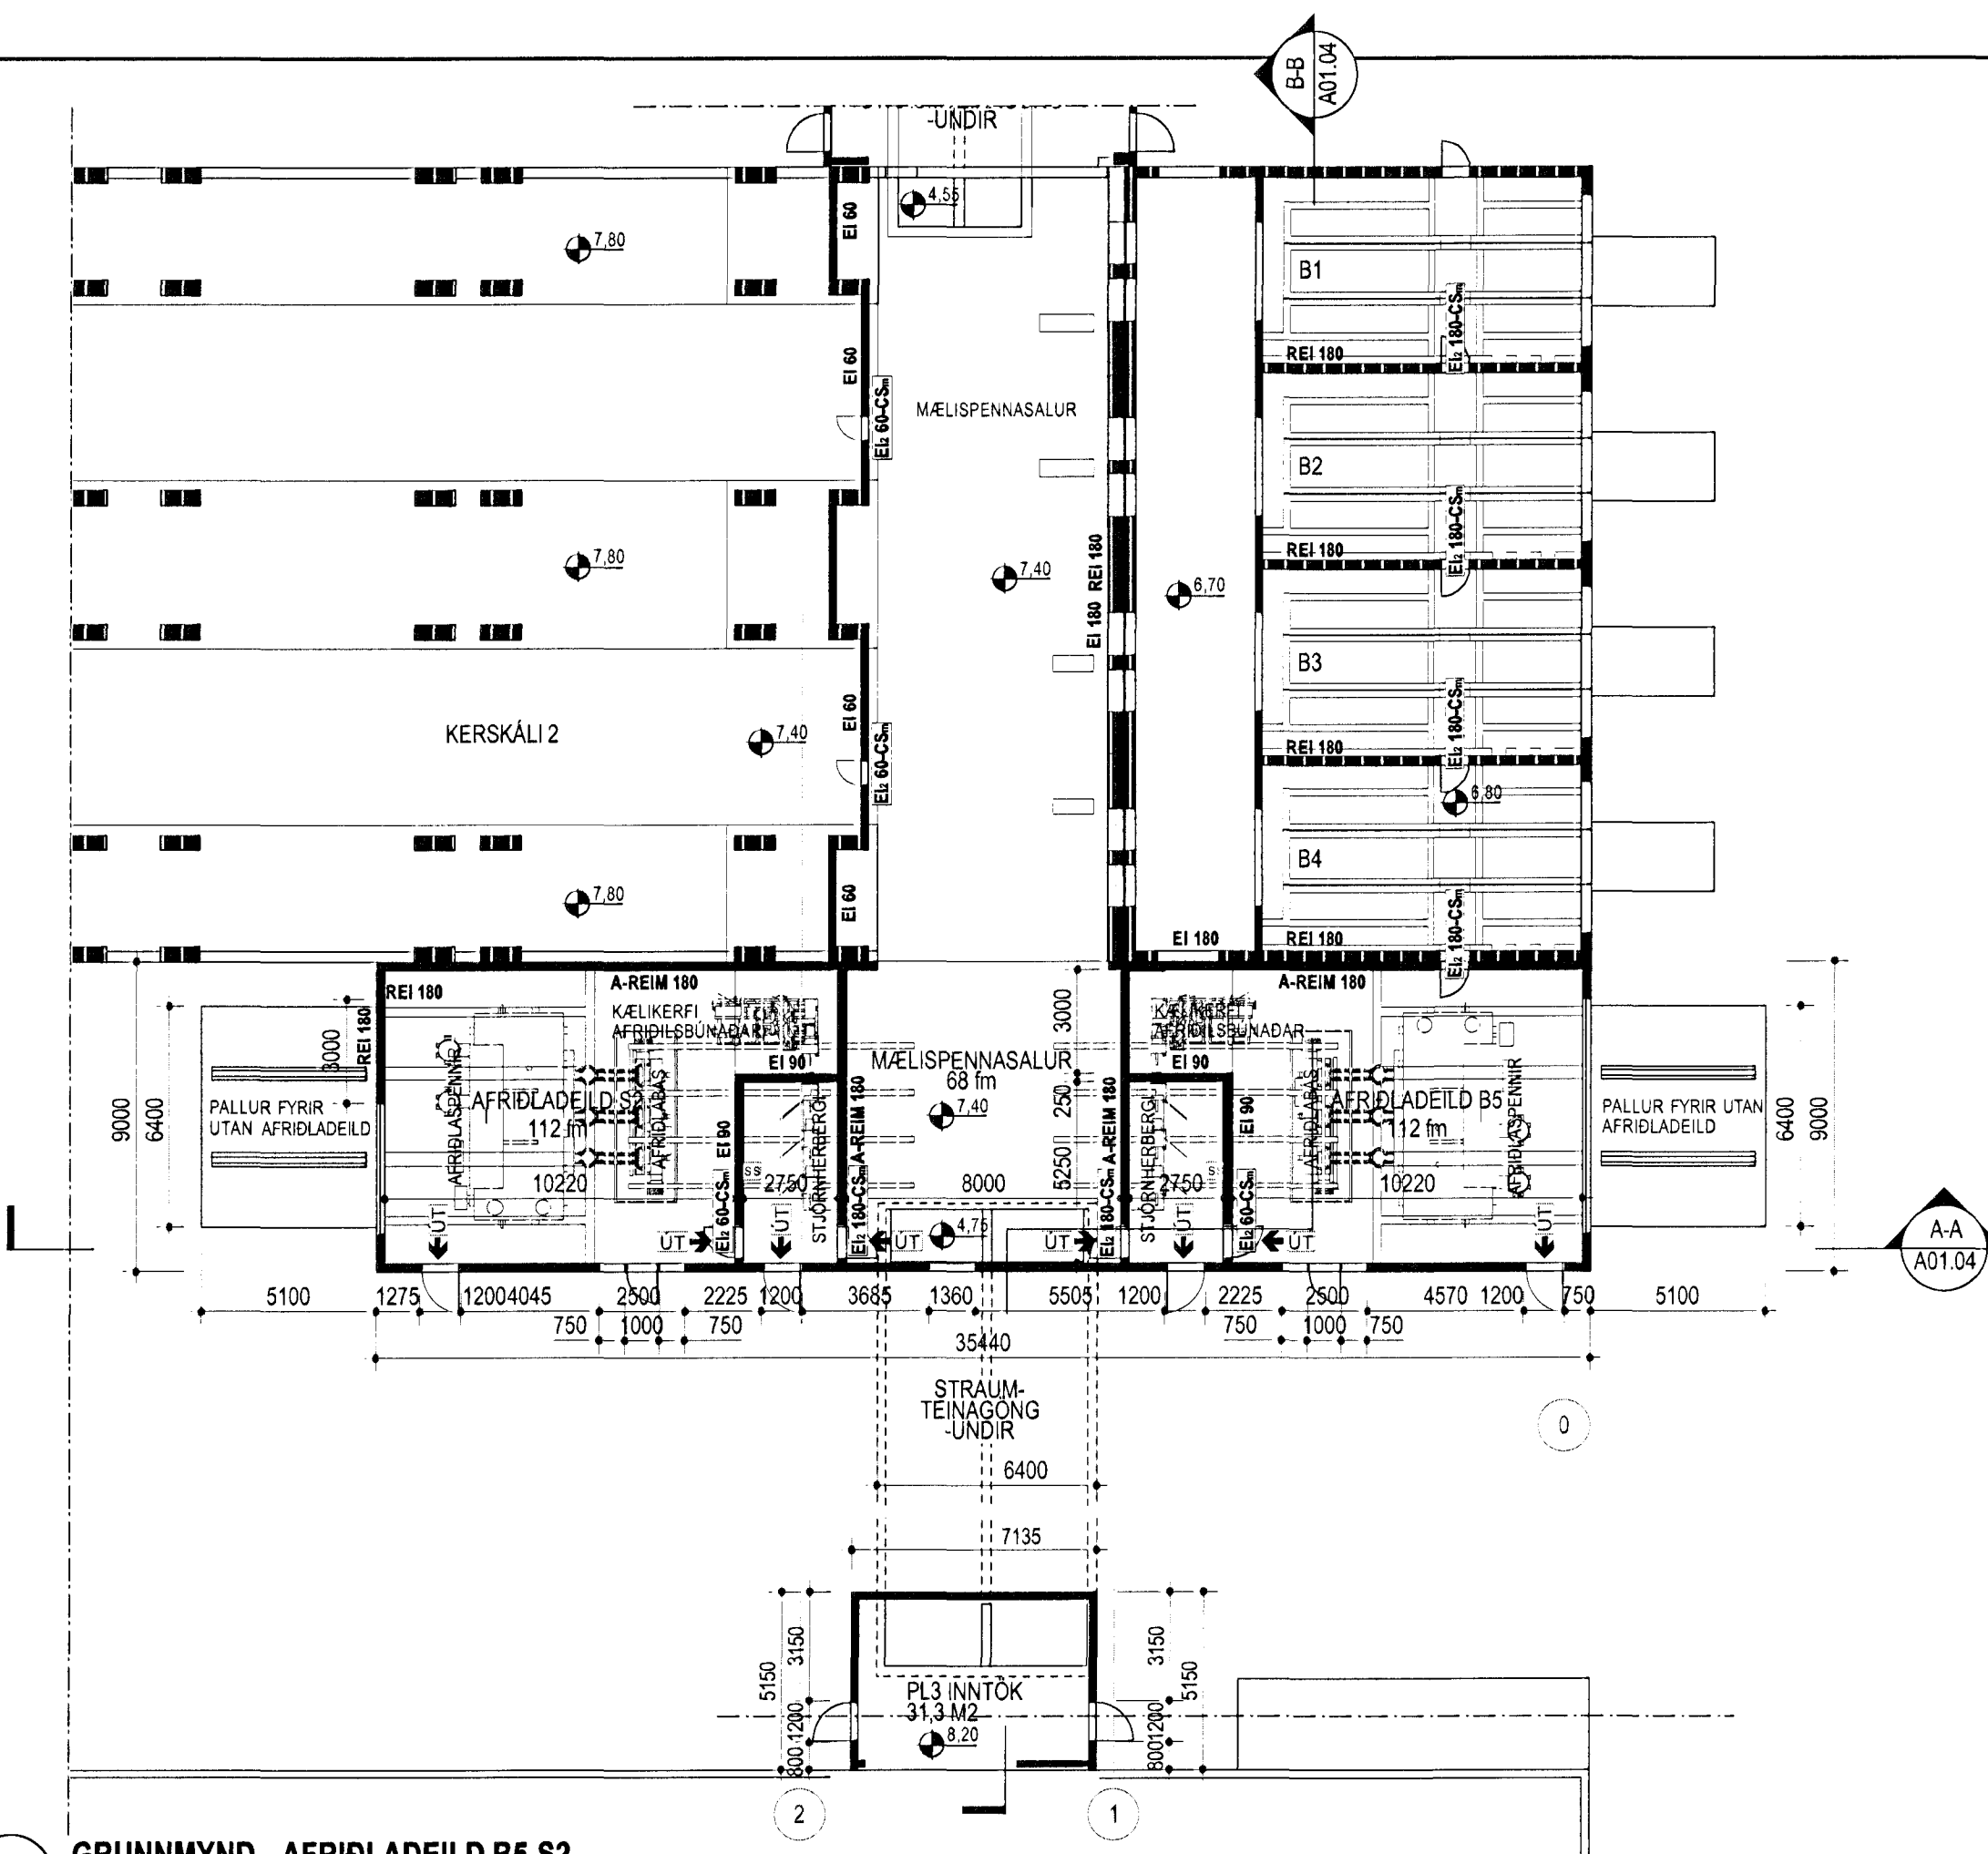


1 GRUNNMYND - AFRÍÐLADEILD B5-S2

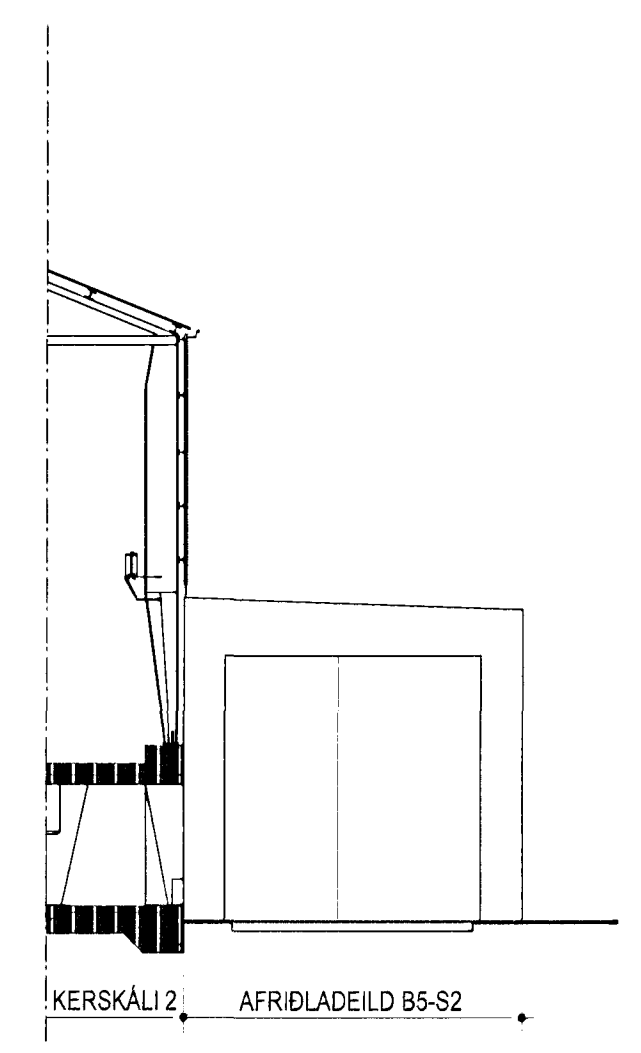


2 ÚTLIT - TIL NORÐURS

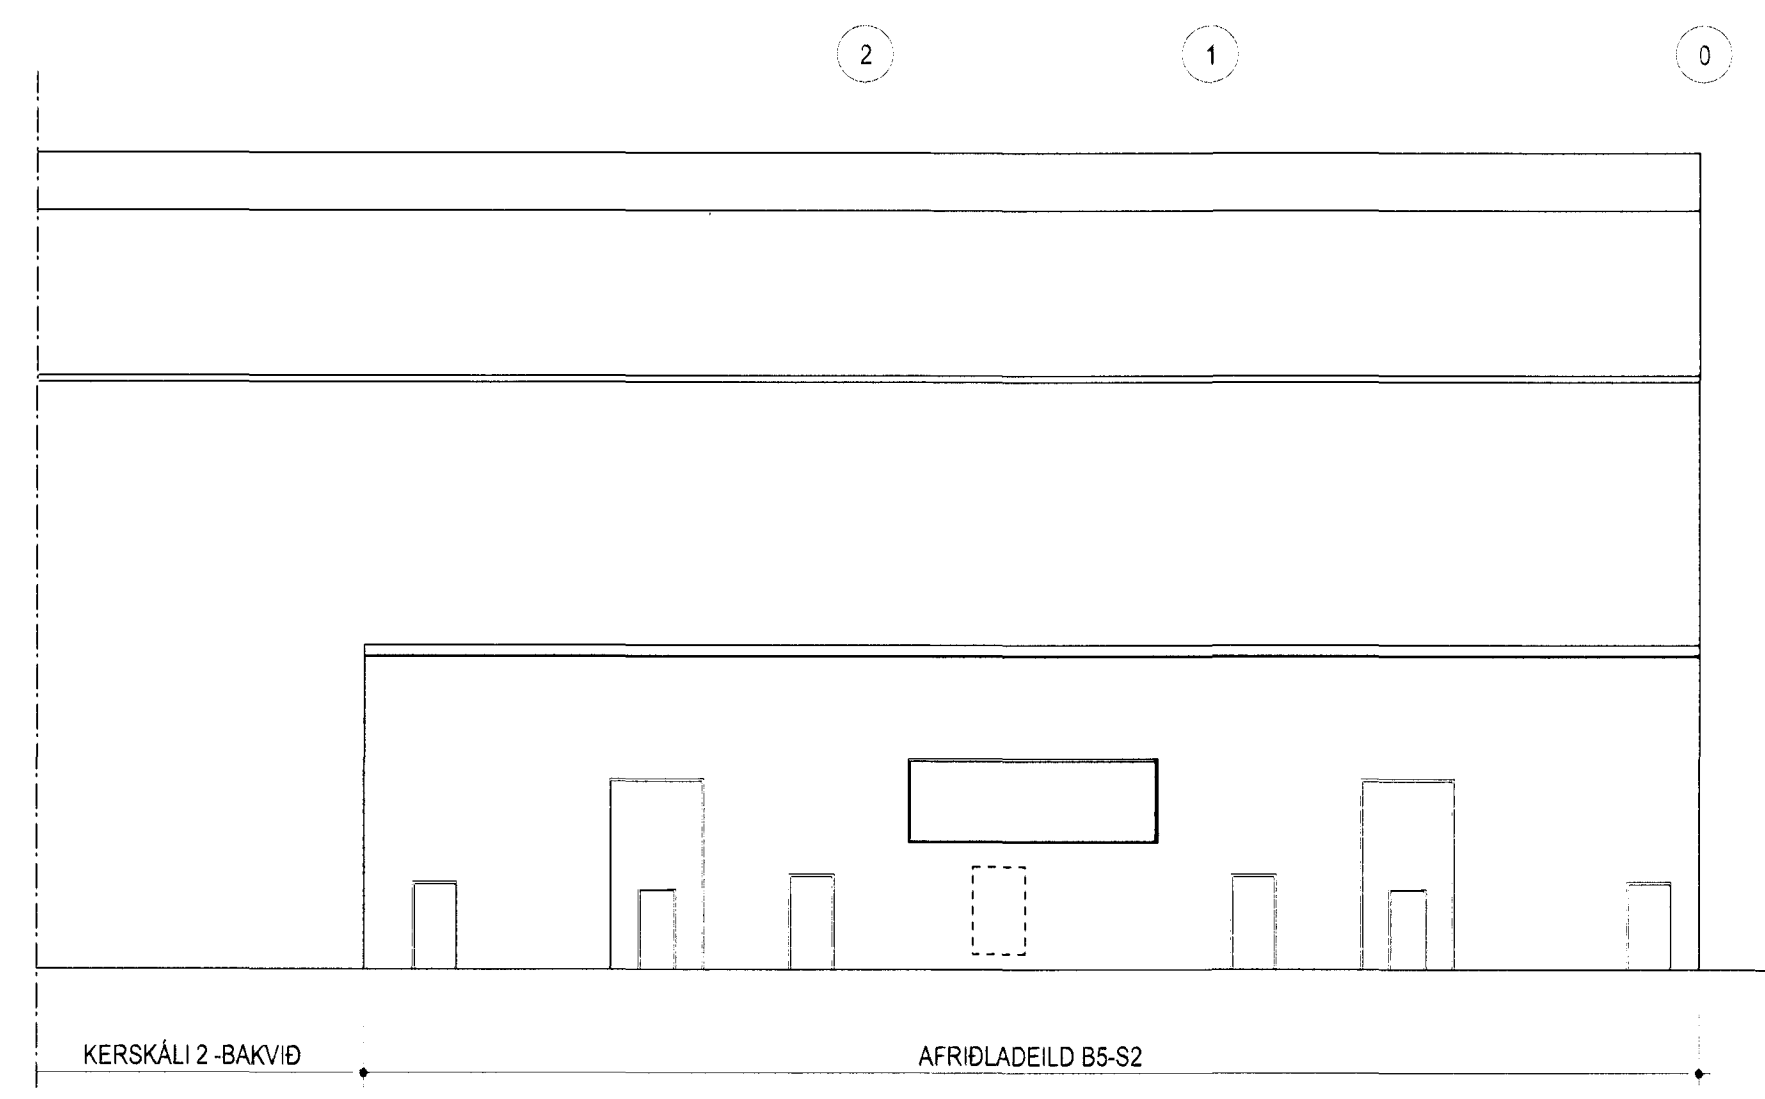


3 ÚTLIT - TIL AUSTURS

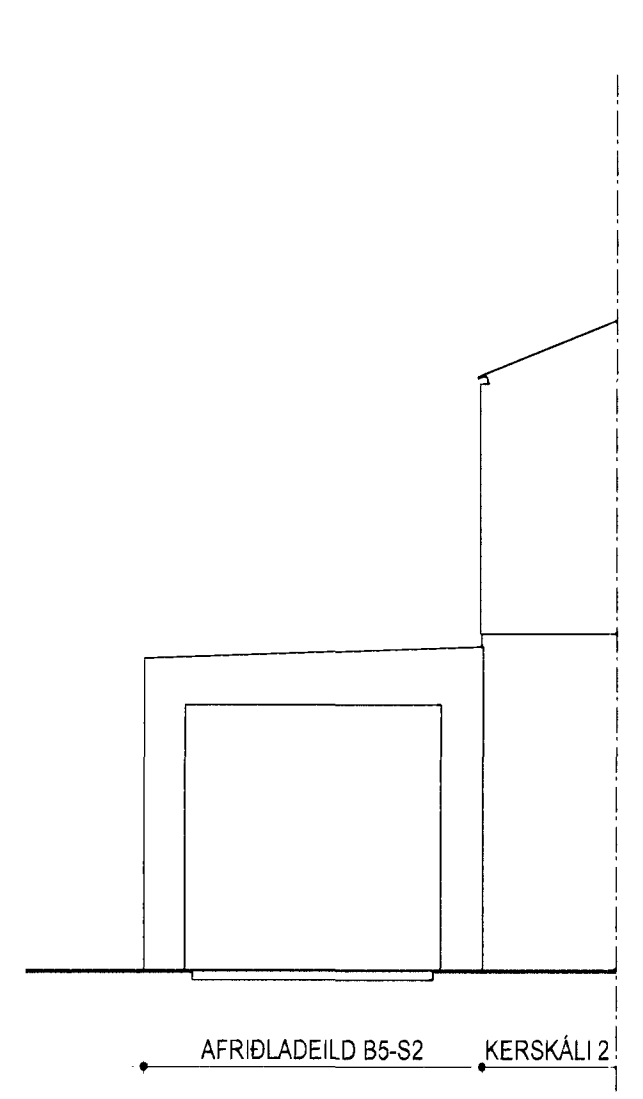


4 ÚTLIT - TIL SUÐURS

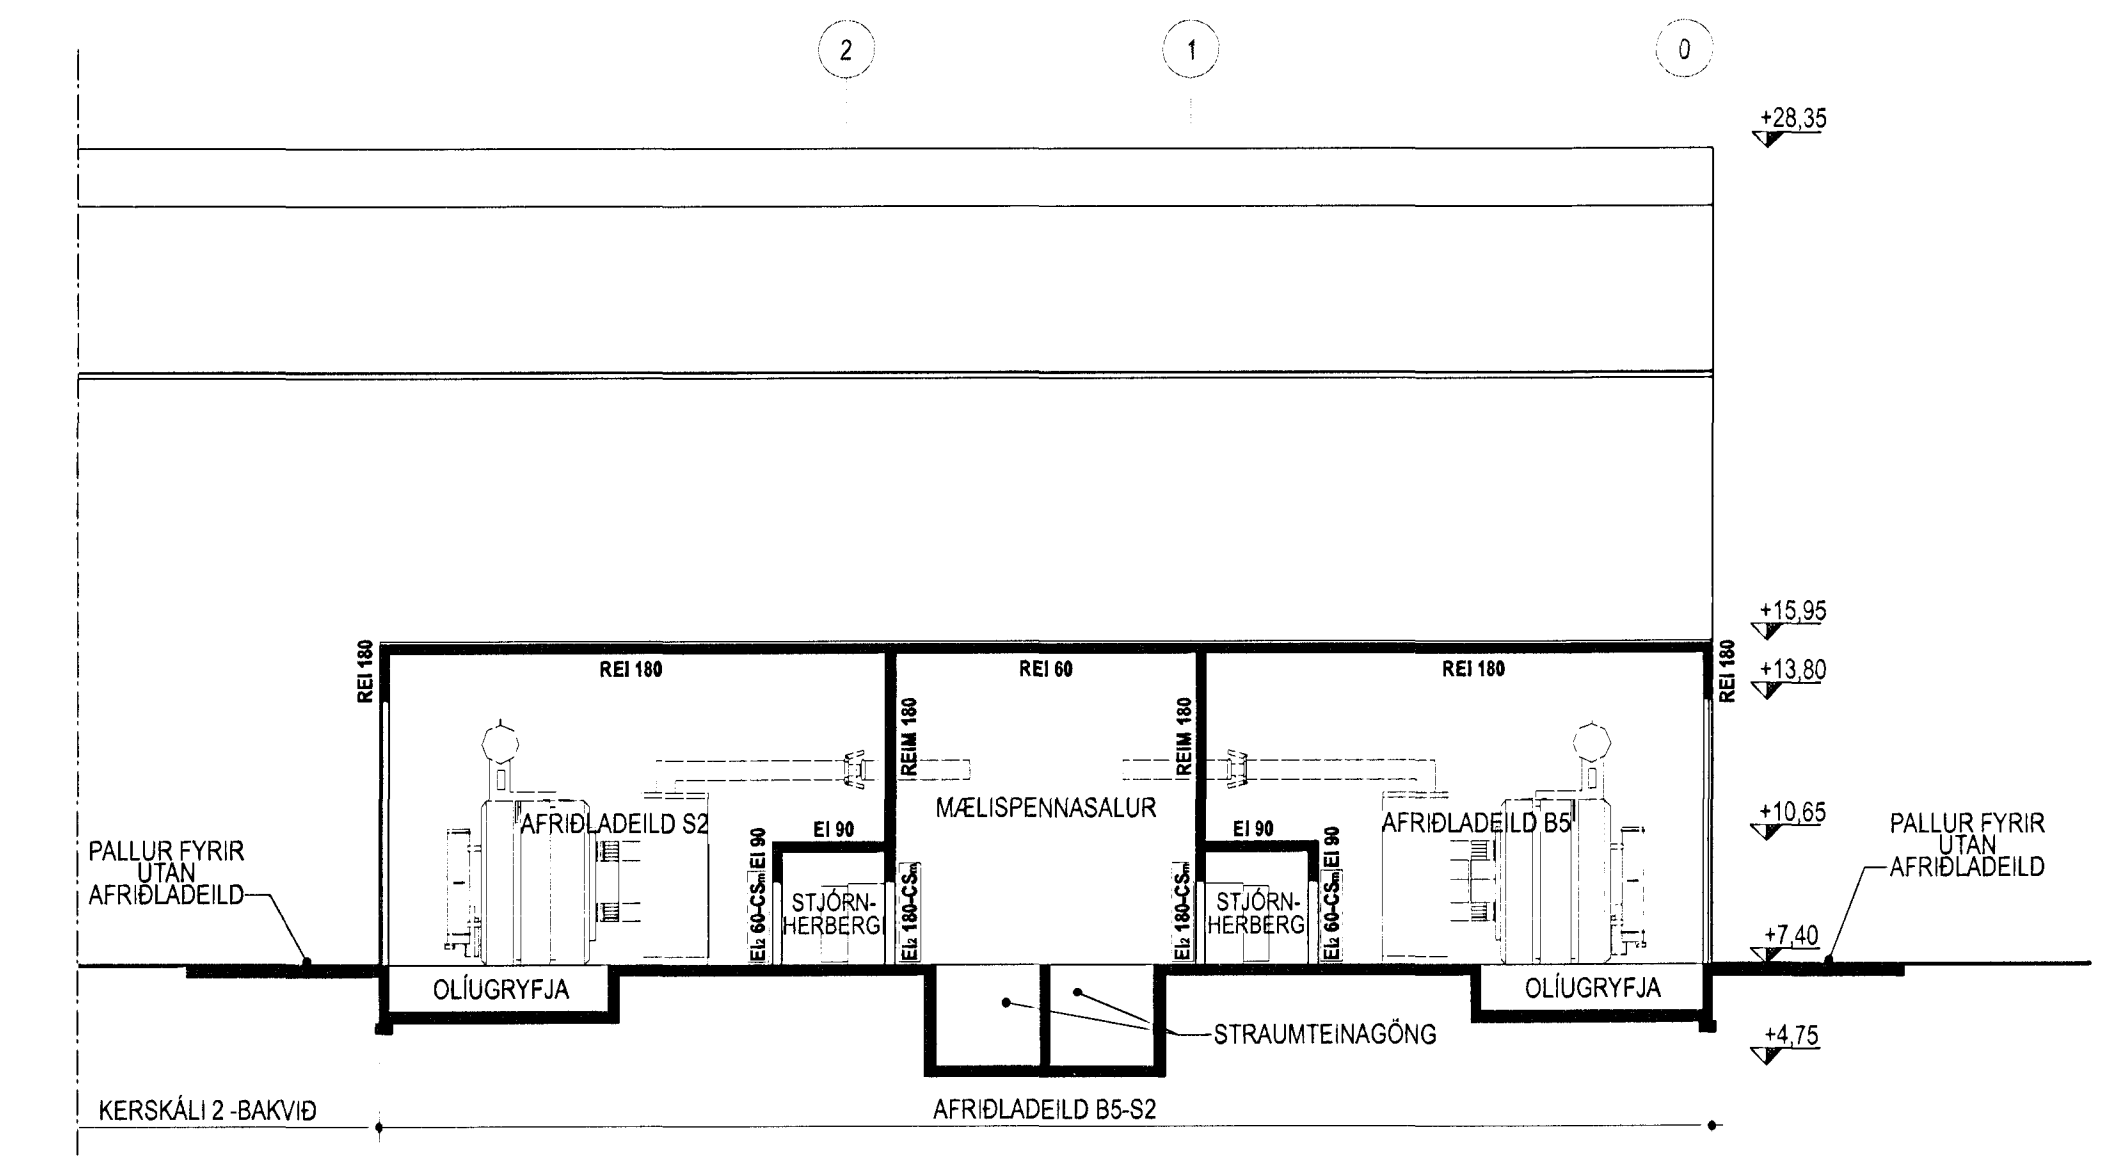


5 SNEIDING A-A

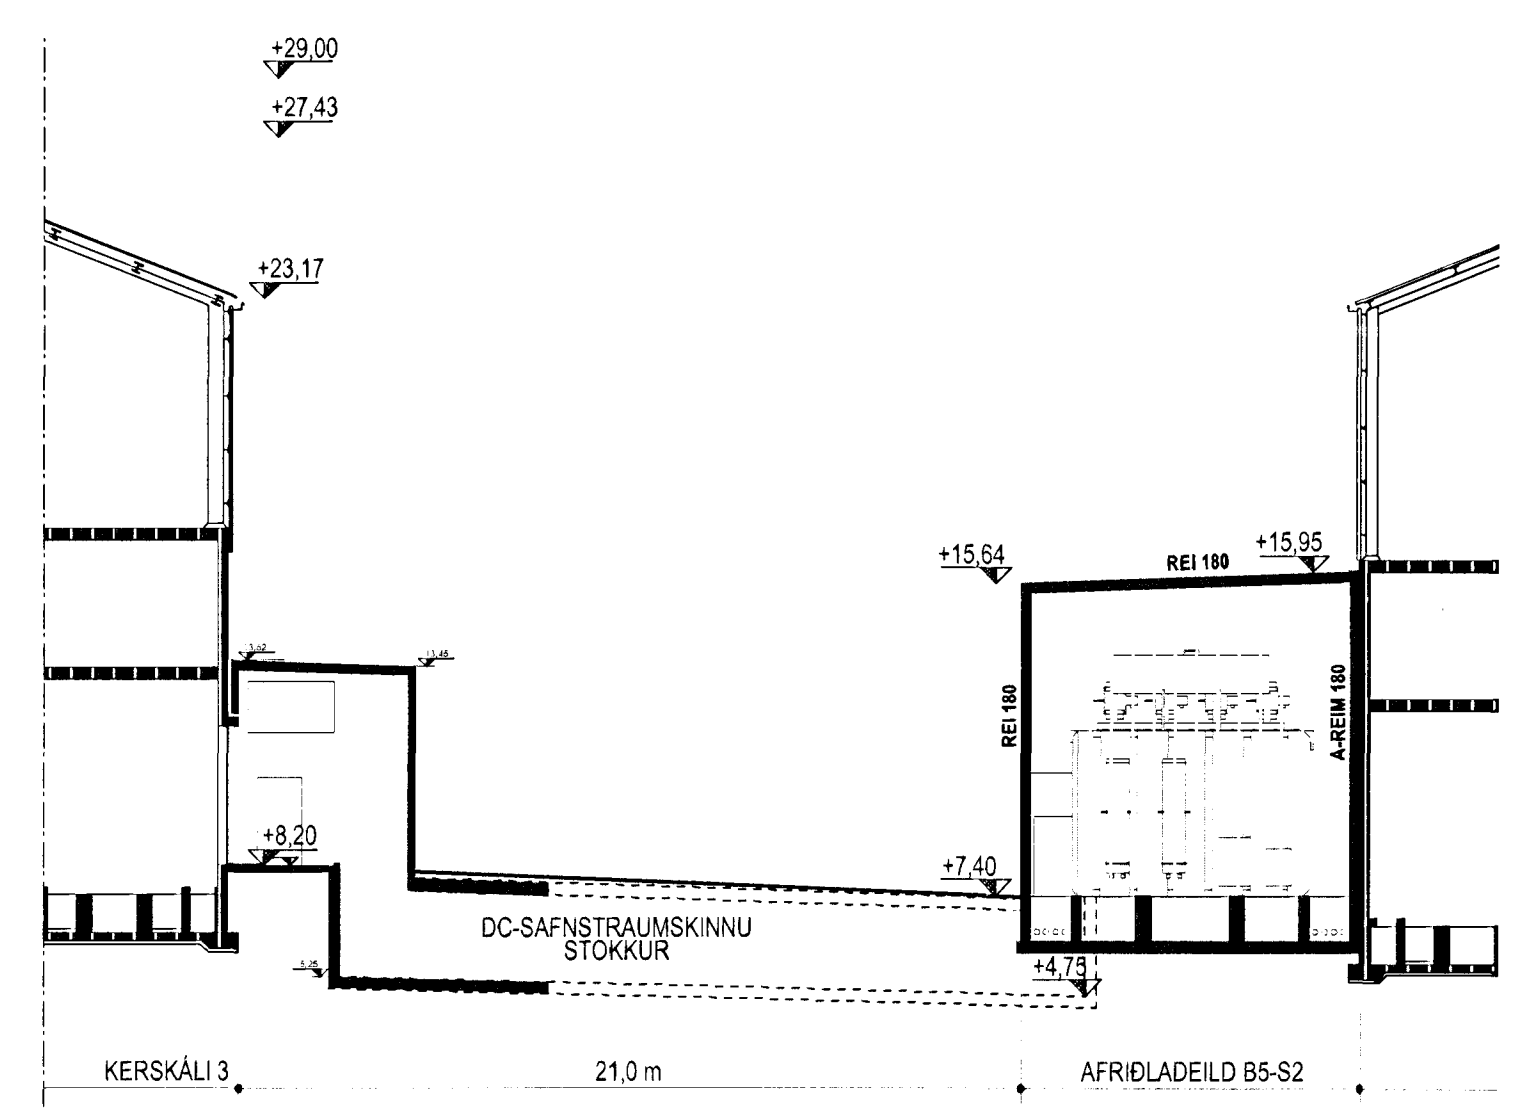


6 SNEIDING B-B

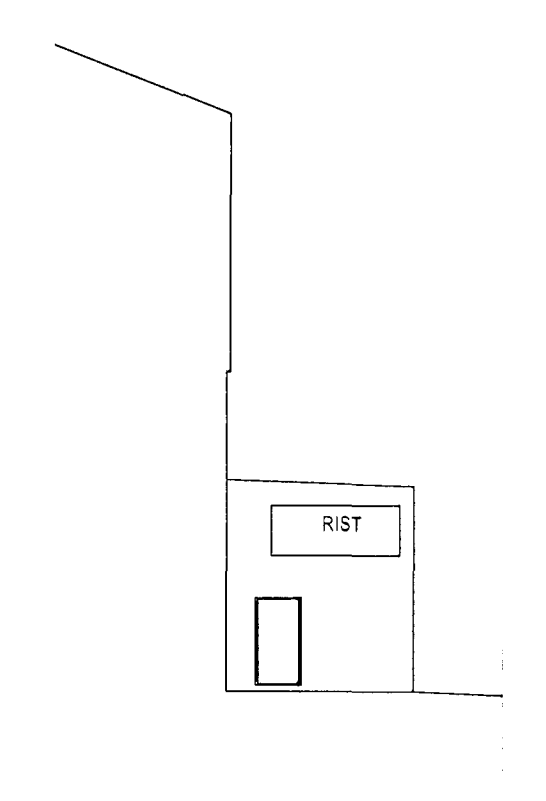

7 ÚTLIT AUSTUR

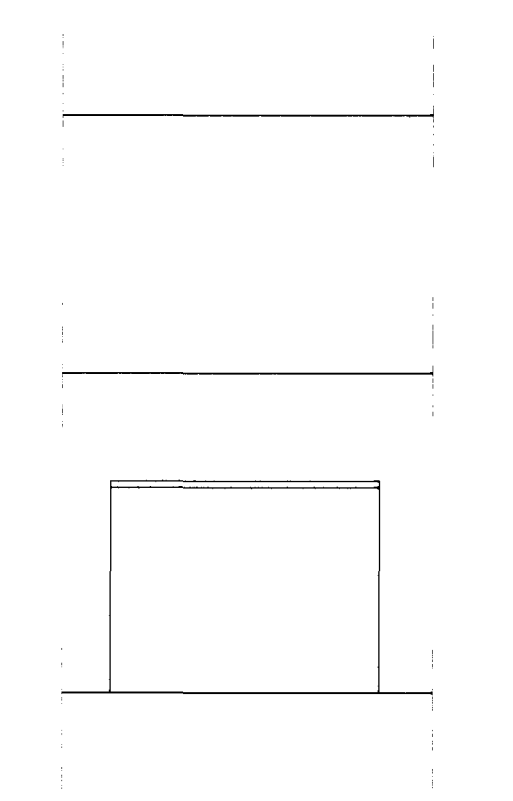


8 ÚTLIT NORÐUR

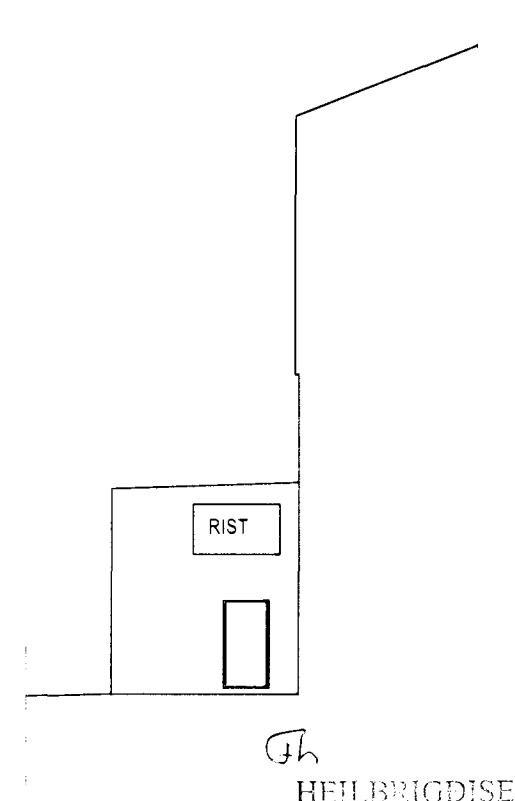

9 ÚTLIT VESTUR

34.2.12
HÉLBRIGÐISETIRLIT
HAFNARFJASÍÐAR-
OG KOPVÖGSSVÆÐIS
GARÐAR 17-21U Garðabæ
Tólf Sigursson

28.03.2012
[Signature]

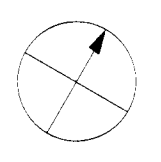


Skýringar:
Legend:

[Signatures and stamps]

Útg nr / Rev no	Lýsing / Description	Dagsetning / Date	Hafn/Tkn / Des/Drw	Yfir / Ckd	Nösk heim / Nösk heim	ISAL / ISAL
C	AS BUILT	06.03.2012	ÓM	SK		
B	BRUNAVARNIR	20.01.2010	SK	SK		
A	INNTAKSBYGGINGAR, PL2 OG PL3	1.03.2011	BBJ	SK		

This drawing is the property of Rio Tinto Alcan Iceland Ltd. and handed out for personal use only. It may neither be copied nor made available to others without permission of Rio Tinto Alcan Iceland Ltd. The receiver is liable for any misuse.

Stærð: A1
Skala: 1:200
Format: A1
Dimensions without tolerances according to ISO 2768-T medium.

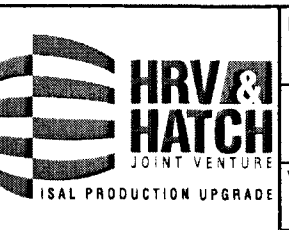

Dagsetning / Date 17.03.2011	Hannaó / Designed SK	Tekn / Drawn UDM/BBJ
Verktaki / Supplier GLAMA-KIM	Teg teikningar / Dwg. type AÐALUPPRÁTTUR	Tekn nr. / ISAL ID/No. of ISAL 250395
Tekn nr. / verktaka / Supplier drw.no A01.04	Samþykkt / Approved Yfir / Chkd SK	Bláð nr. / Blað nr. 4011
Húti af / Part of:		Næsta bl. nr. 13982

AFRÍÐLADEILDIR OG VIÐBÓTARAFRÍÐILL		Flokkur nr. / Bláð nr. / Næsta bl. nr.
AFRÍÐLADEILD B5-S2, MHL 40		Kostn.nr.-Cono. / Búnnr.-Eq.no
GRUNNMYND, SNEIÐINGAR OG ÚTLIT		4011 13982
Teg teikningar / Dwg. type AÐALUPPRÁTTUR		AKS
Architectural Building Application		UB12
ISAL Tekn nr. / ISAL ID/No. of ISAL		Breyt/Rev
250395		A
ISAL Yfirfarir og skráð, dags / ISAL Checked, date		ISAL Samþykkt, dags / ISAL Approval, date