




Sambýkkt þann  
04 APR 2012  
Byggingafrúnn / Hafnarfjörður  
F.h. Sigurður Steinar Jónsson

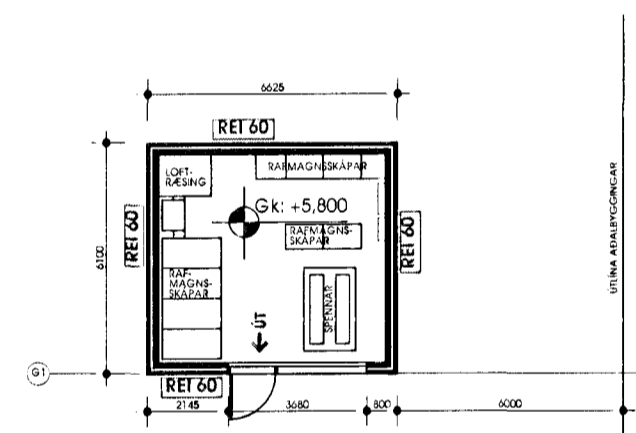


1 GRUNNMYND  
mkv. 1:200

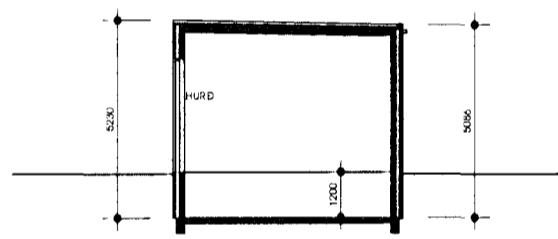


2 SNID  
mkv. 1:200

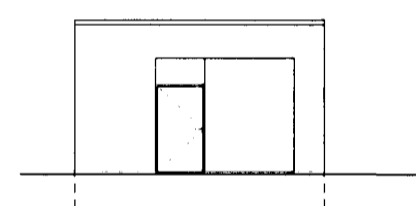


SUÐUR

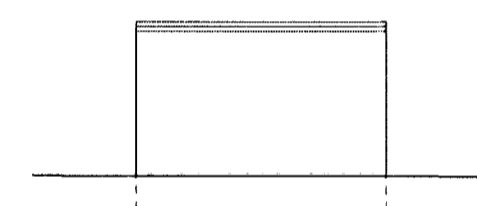

NORÐUR

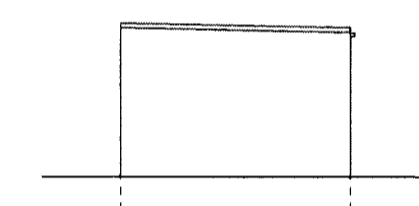

VESTUR

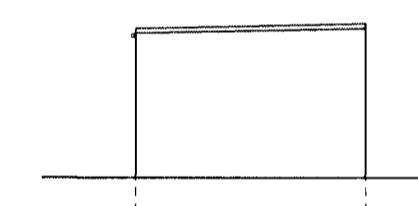


AUSTUR


3 ÚTLIT  
mkv. 1:200

ATH:  
HK= HÆÐAKÓTAR Á HÆSTU PUNKTUM  
VIÐKOMANDI MANNVIRKIS  
Í HÆÐARKERFI HAFNARFJARDAR

16.3.2012  
Gh. HEILBRIGGISEFTIRLIT 5  
HAFNARFJARDAR-  
OG NÁVAÐSSVÆÐIS  
GARDABÆI 7-210  
Sigurður Steinar Jónsson

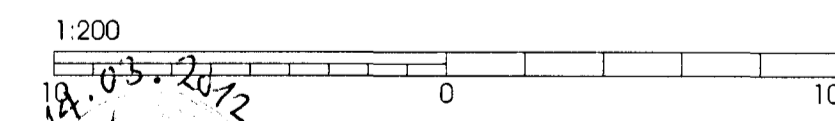

Skýringar:  
Legend:

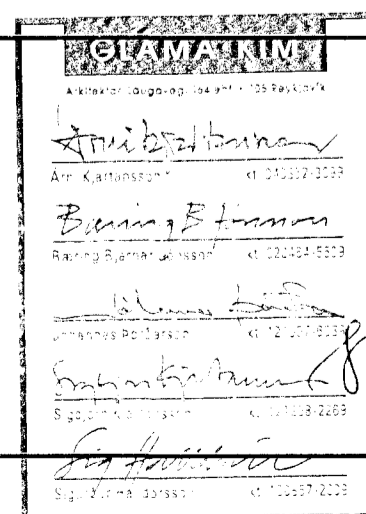

Útg. nr. Rev. no.	Lýsing Description	Dagsetning Date	Han/Tkn Des/Drw	Yfir Chk	Notk. heim. Suppl. Re	Notk. heim. ISAL Ref.
B	As Built	03.02.2012	SK	SK		
A	BREYTINGAR Á ÚTLITI	7.12.2011	BBJ	SK		

This drawing is the property of Rio Tinto Alcan Iceland Ltd. and handed out for personal use only. It may neither be copied nor made available to others without permission of Rio Tinto Alcan Iceland Ltd. The receiver is liable for any misuse.



Dagsetning / Date 15.06.2010	Hannað / Designed SK	Teikn / Drawn BBJ/SK
Verktaki / Supplier GLÁMA-KÍM	Teikn nr. / Dwg. no. A01.11	
Samþykkt / Approved	Yfir / Chkd	
Hlið af: / Part of:		

STÆKKUN STEYPUKÁLANS 2010  
TÆKJAHÚS-SUB 61  
GRUNNMYND, SNEIÐING, ÚTLIT

ADALUPPRÁTTUR  
Architectural Building Application

Flokkur nr. / Class no.	Blað nr. / Sheet no.	Næsta bl. nr. / Next sheet no.
4011	16940	
AKS UB61		
Teikn. nr. ISAL / Dwg. no. of ISAL	Breyt./Rev.	
260571	A	