



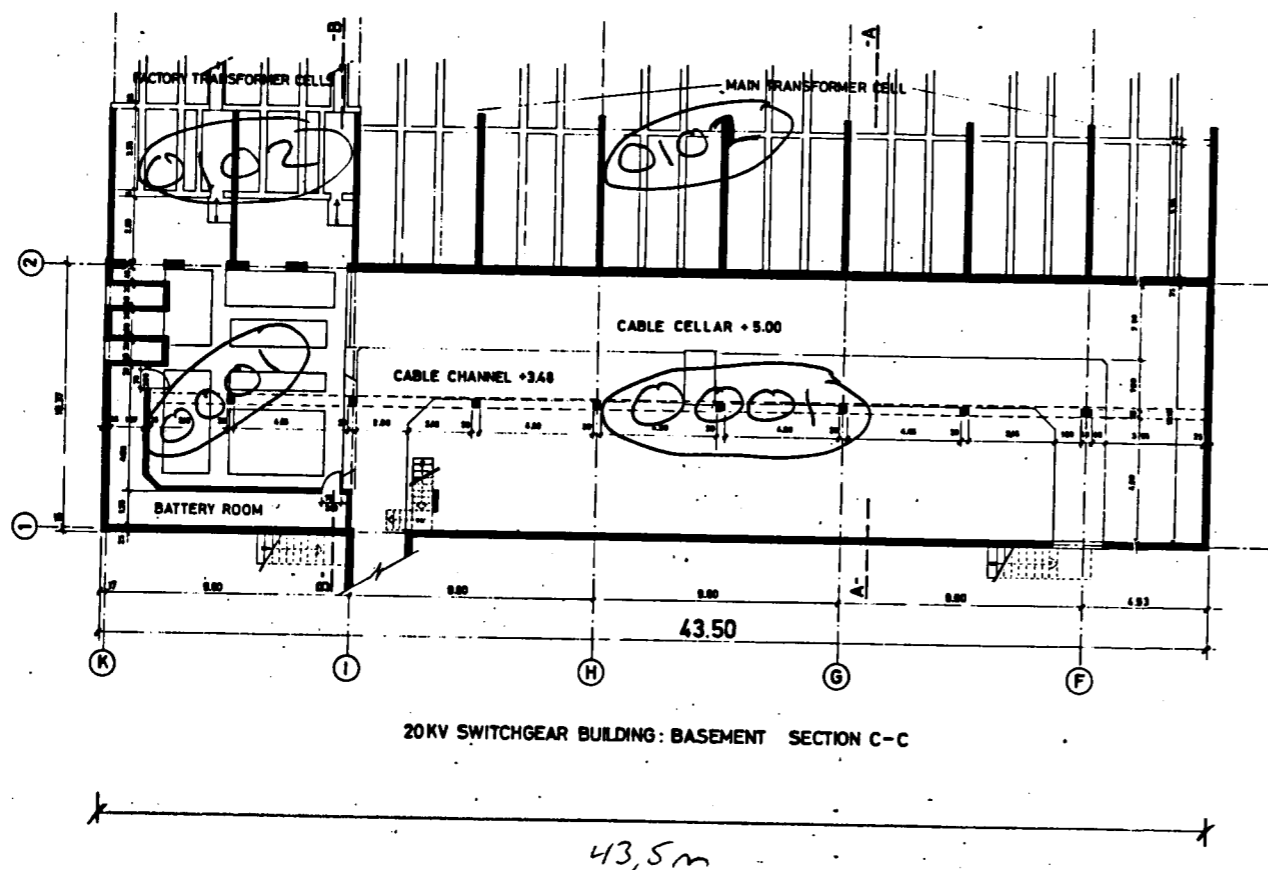

Samþykkt bann

3 0 SEPT. 2003

Byggingafræðingur: Matnarfirði
F.h. Kristján Þóráðsson

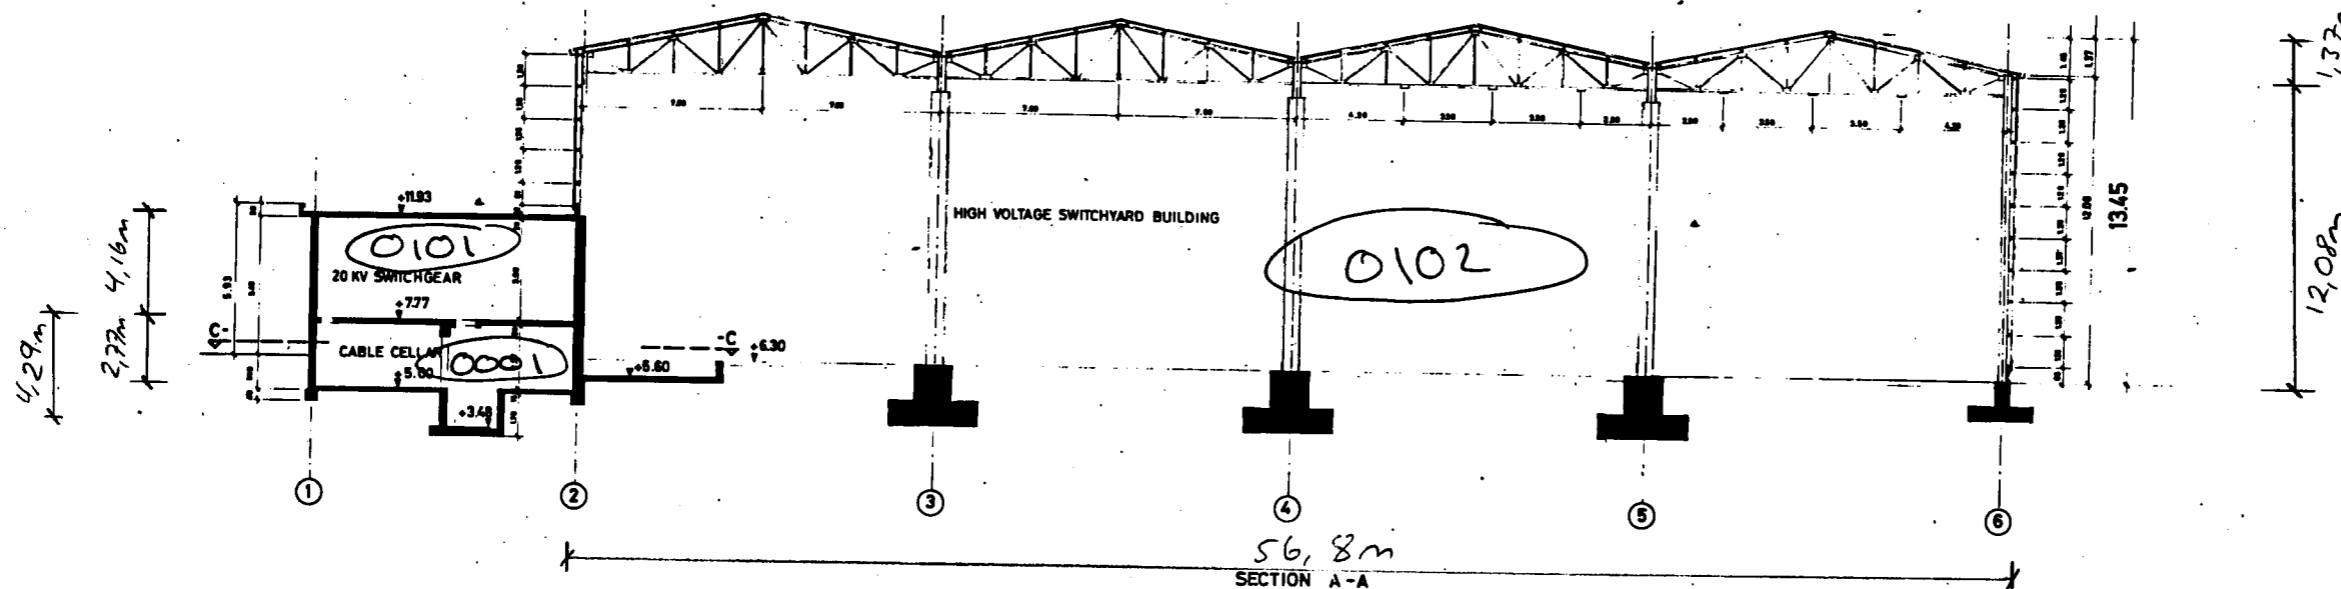

Alcan á Íslandi hf.



Skráning matshluta bygginga í Straumsvík

ADVEITUSTÖÐ

123154

13

Heiti byggingar

Fastanúmer

Landnúmer

Matshlutanúmer



Verkfræðistofa Sigurðar Thoroddsen hf. kt. 611276-0289

Niels Indriðason hl

2003-09-19

Niels Indriðason kt. 181144-3949

Dagsetning

REV. NO.	DATE	REVISION	DES.	CHK.	APP.
ICELANDIC ALUMINIUM COMPANY LTD.					
ARCHITECTURAL DRAWING HIGH VOLTAGE SWITCHYARD AND SWITCHGEAR BUILDING SECTIONS & BASEMENT			Scale 1:100	Author S.A.M.	Appr. /
AS BUILT DRAWING					
Schweizerische Aluminium AG ZÜRICH				No. 163 021	IS 4011