

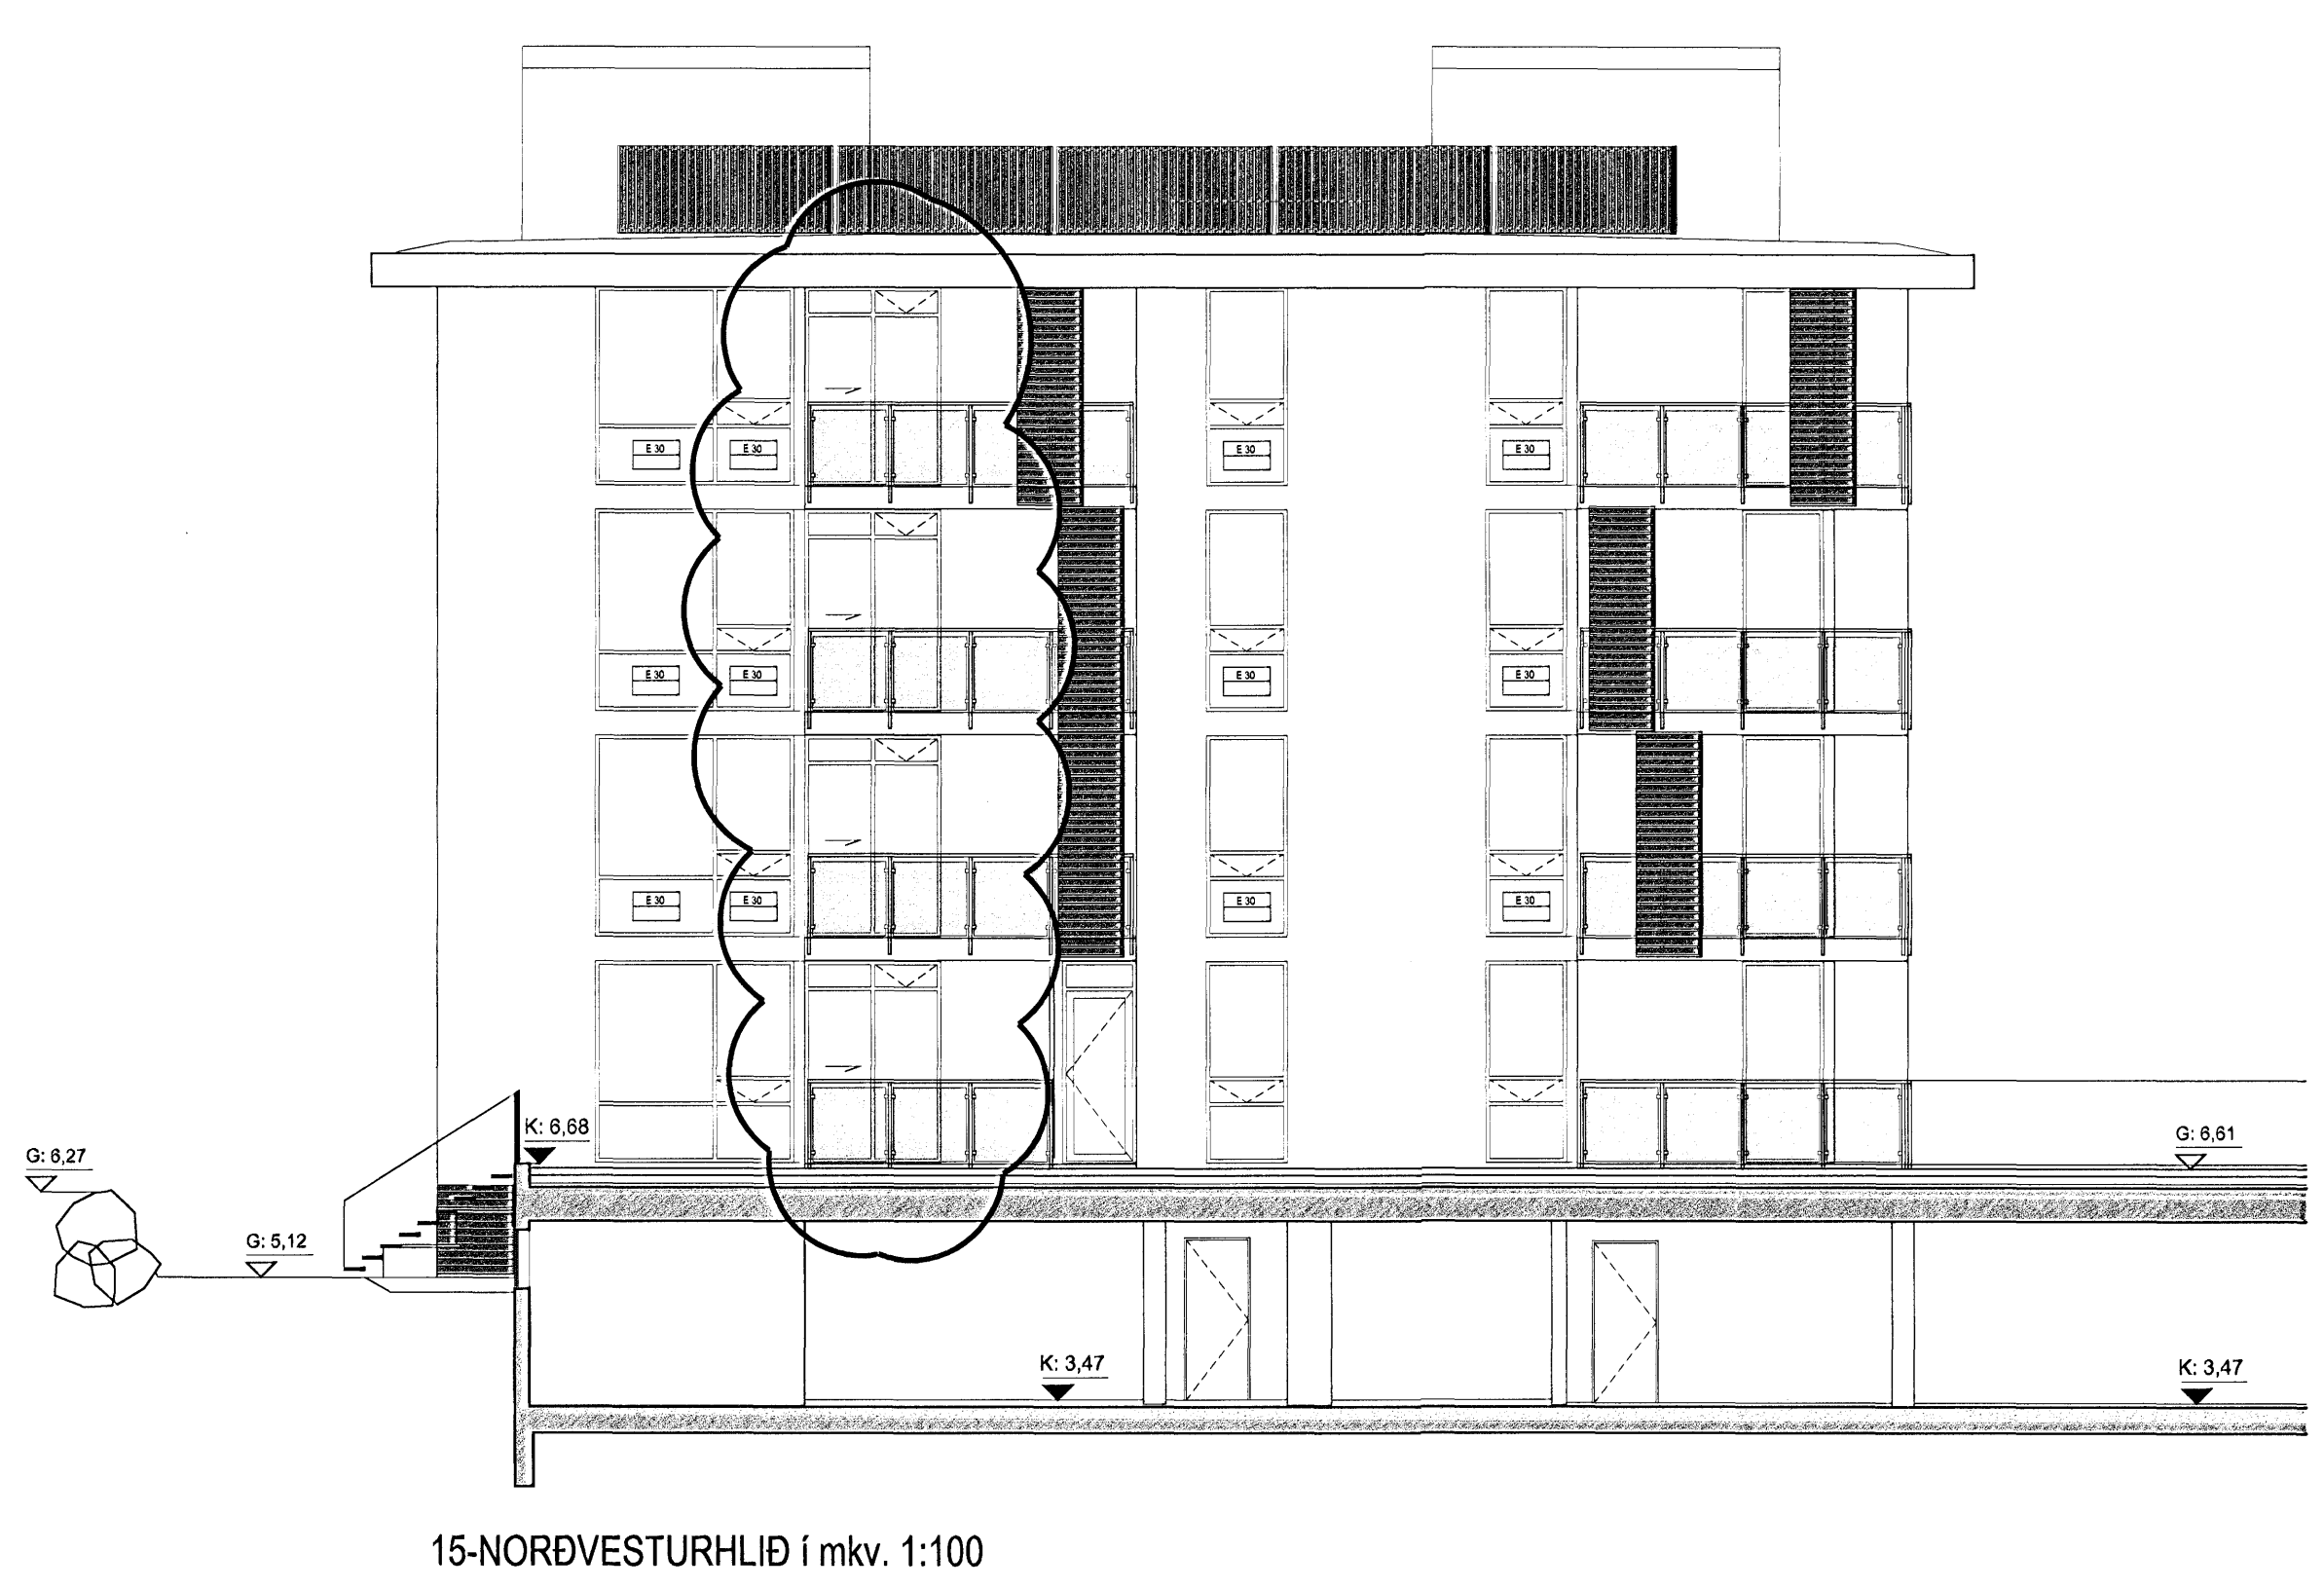
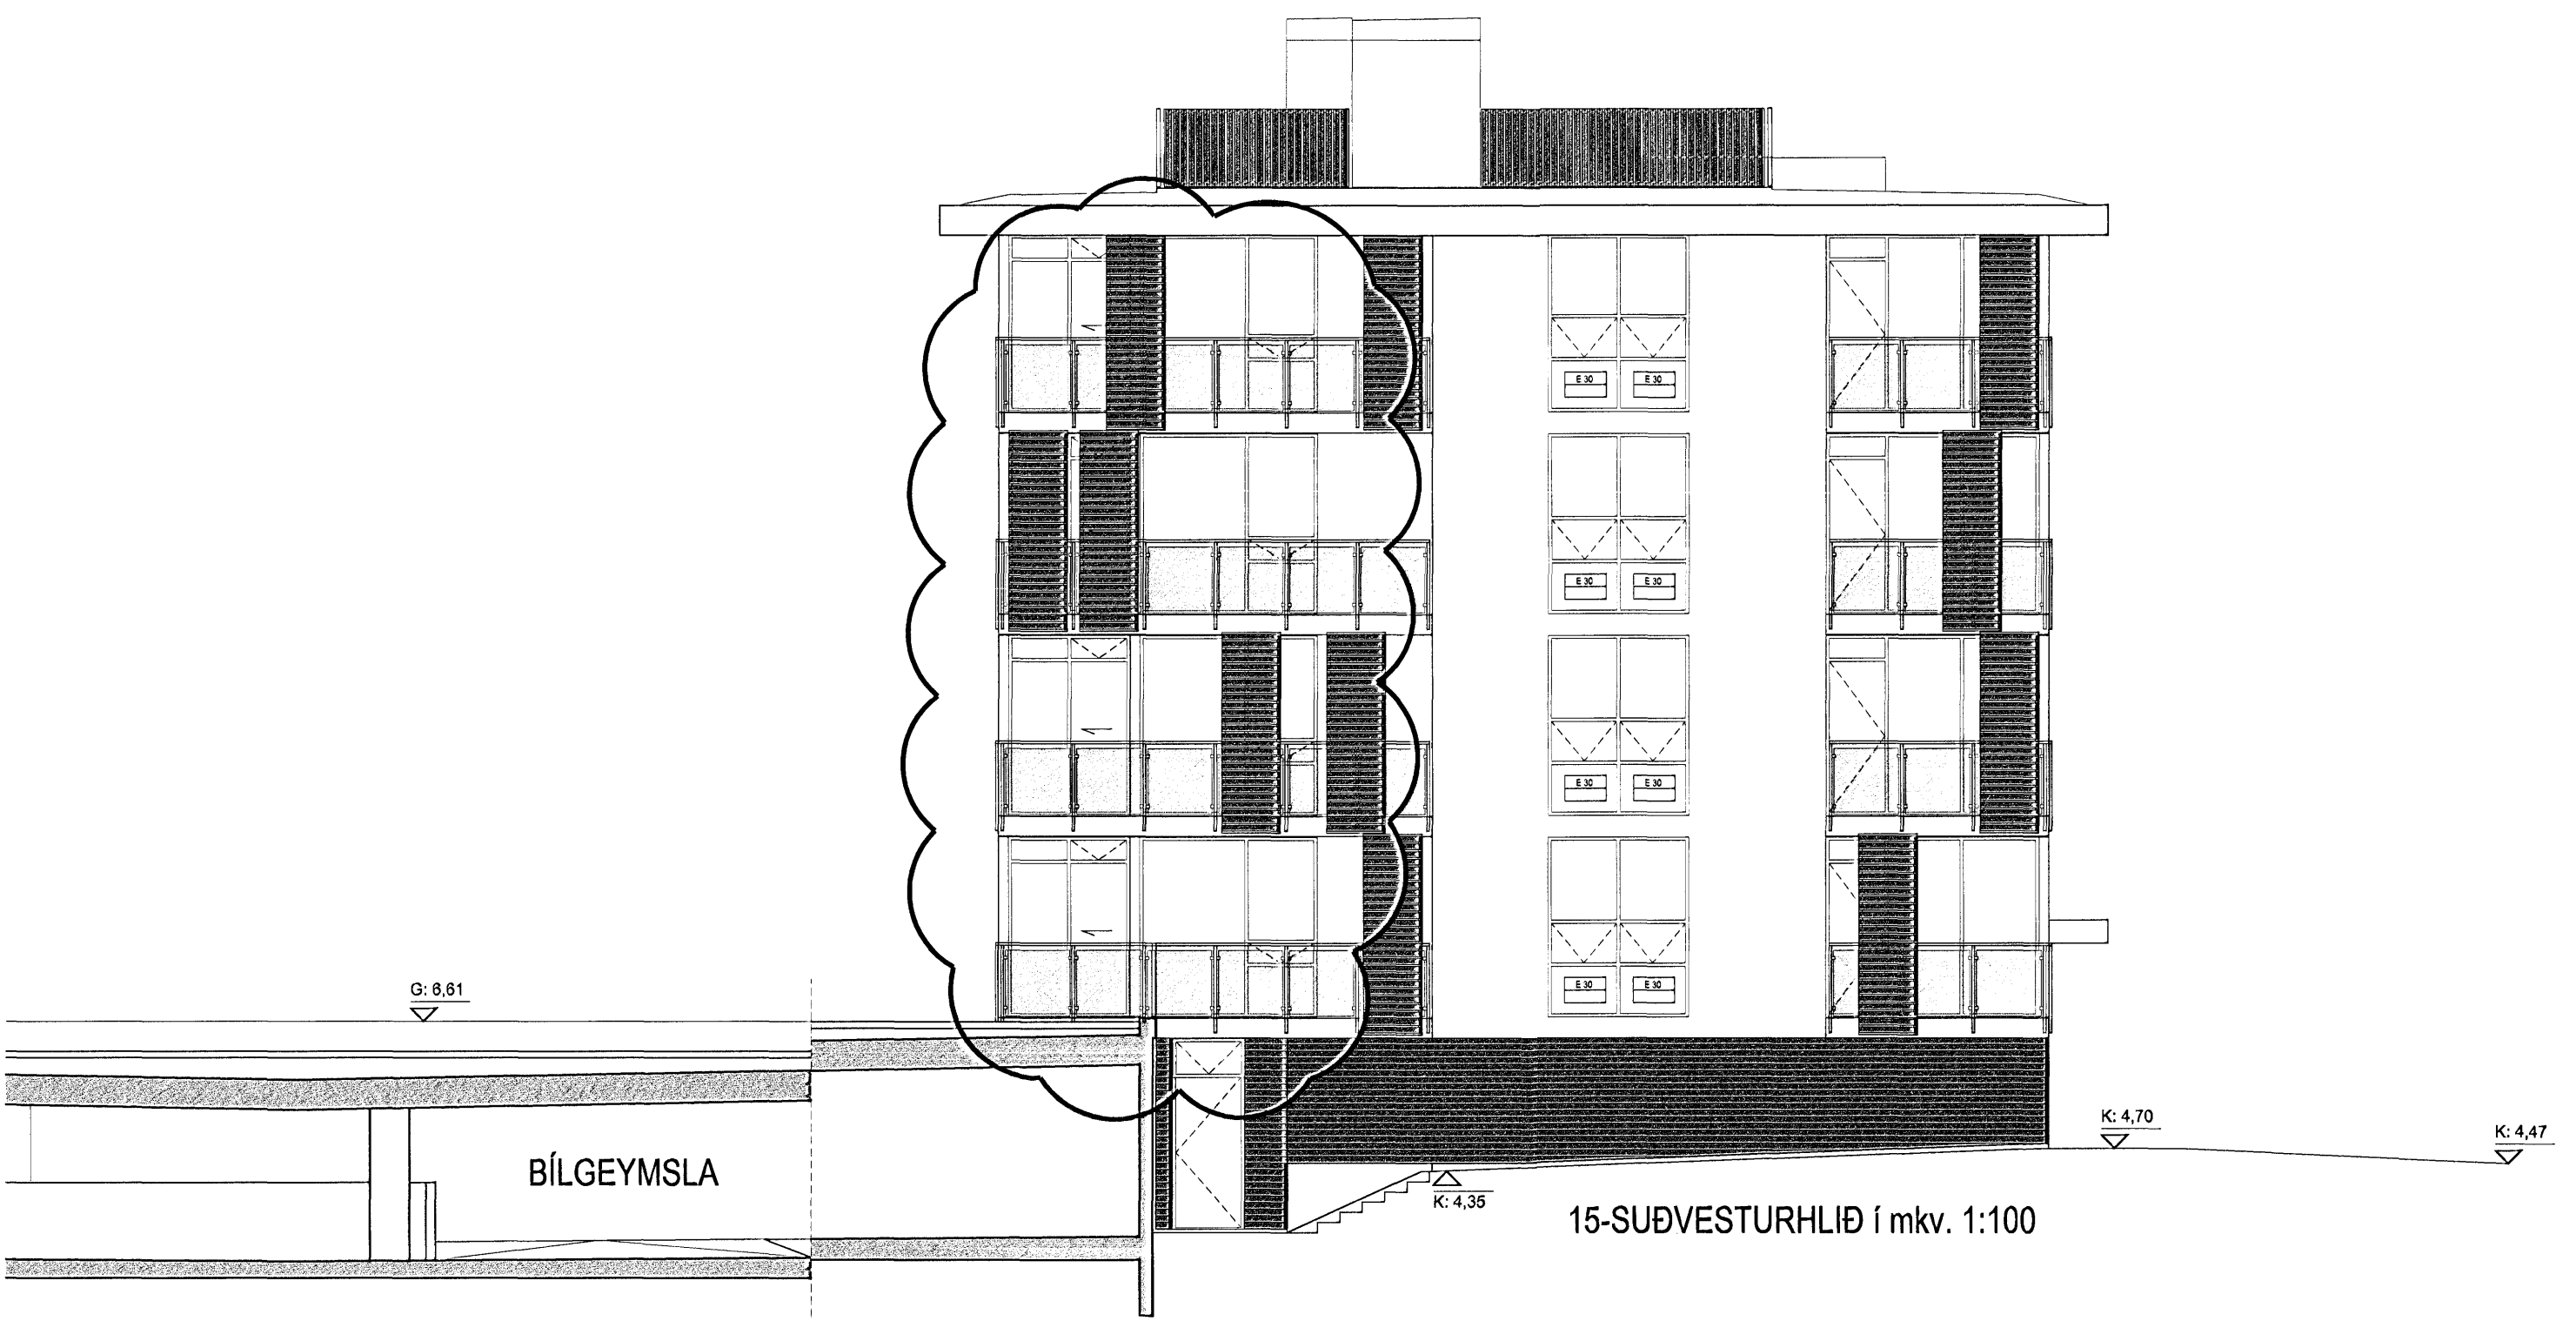
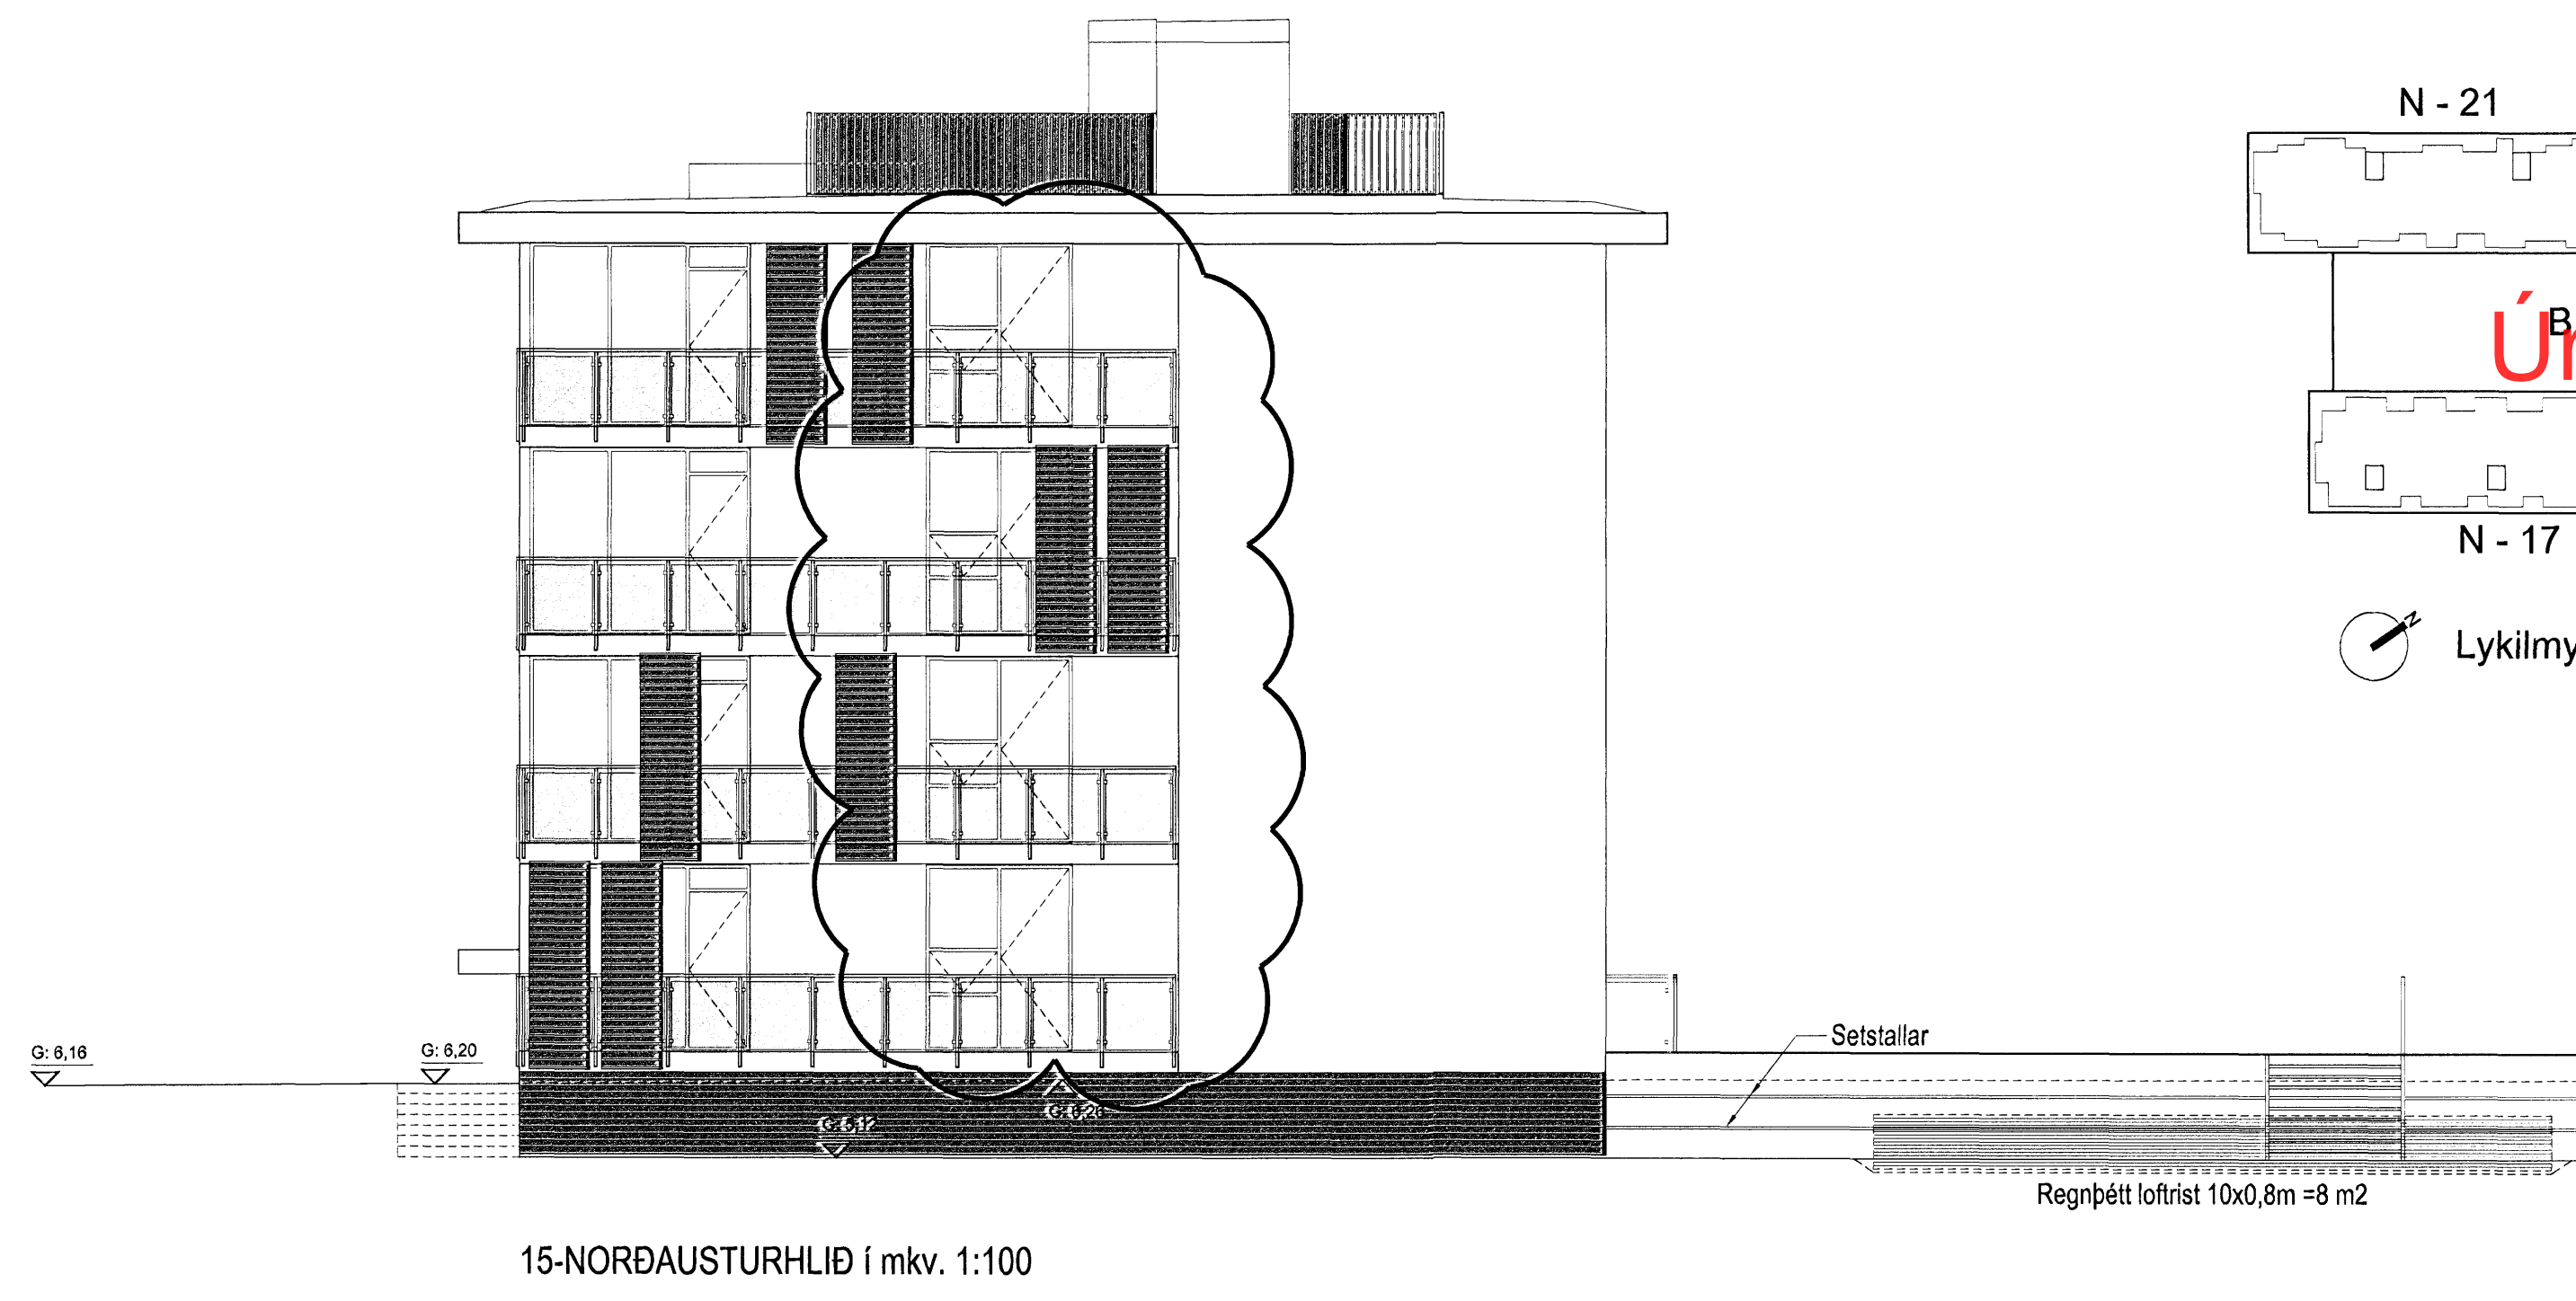


Lykilmynd í mkv. 1:1000

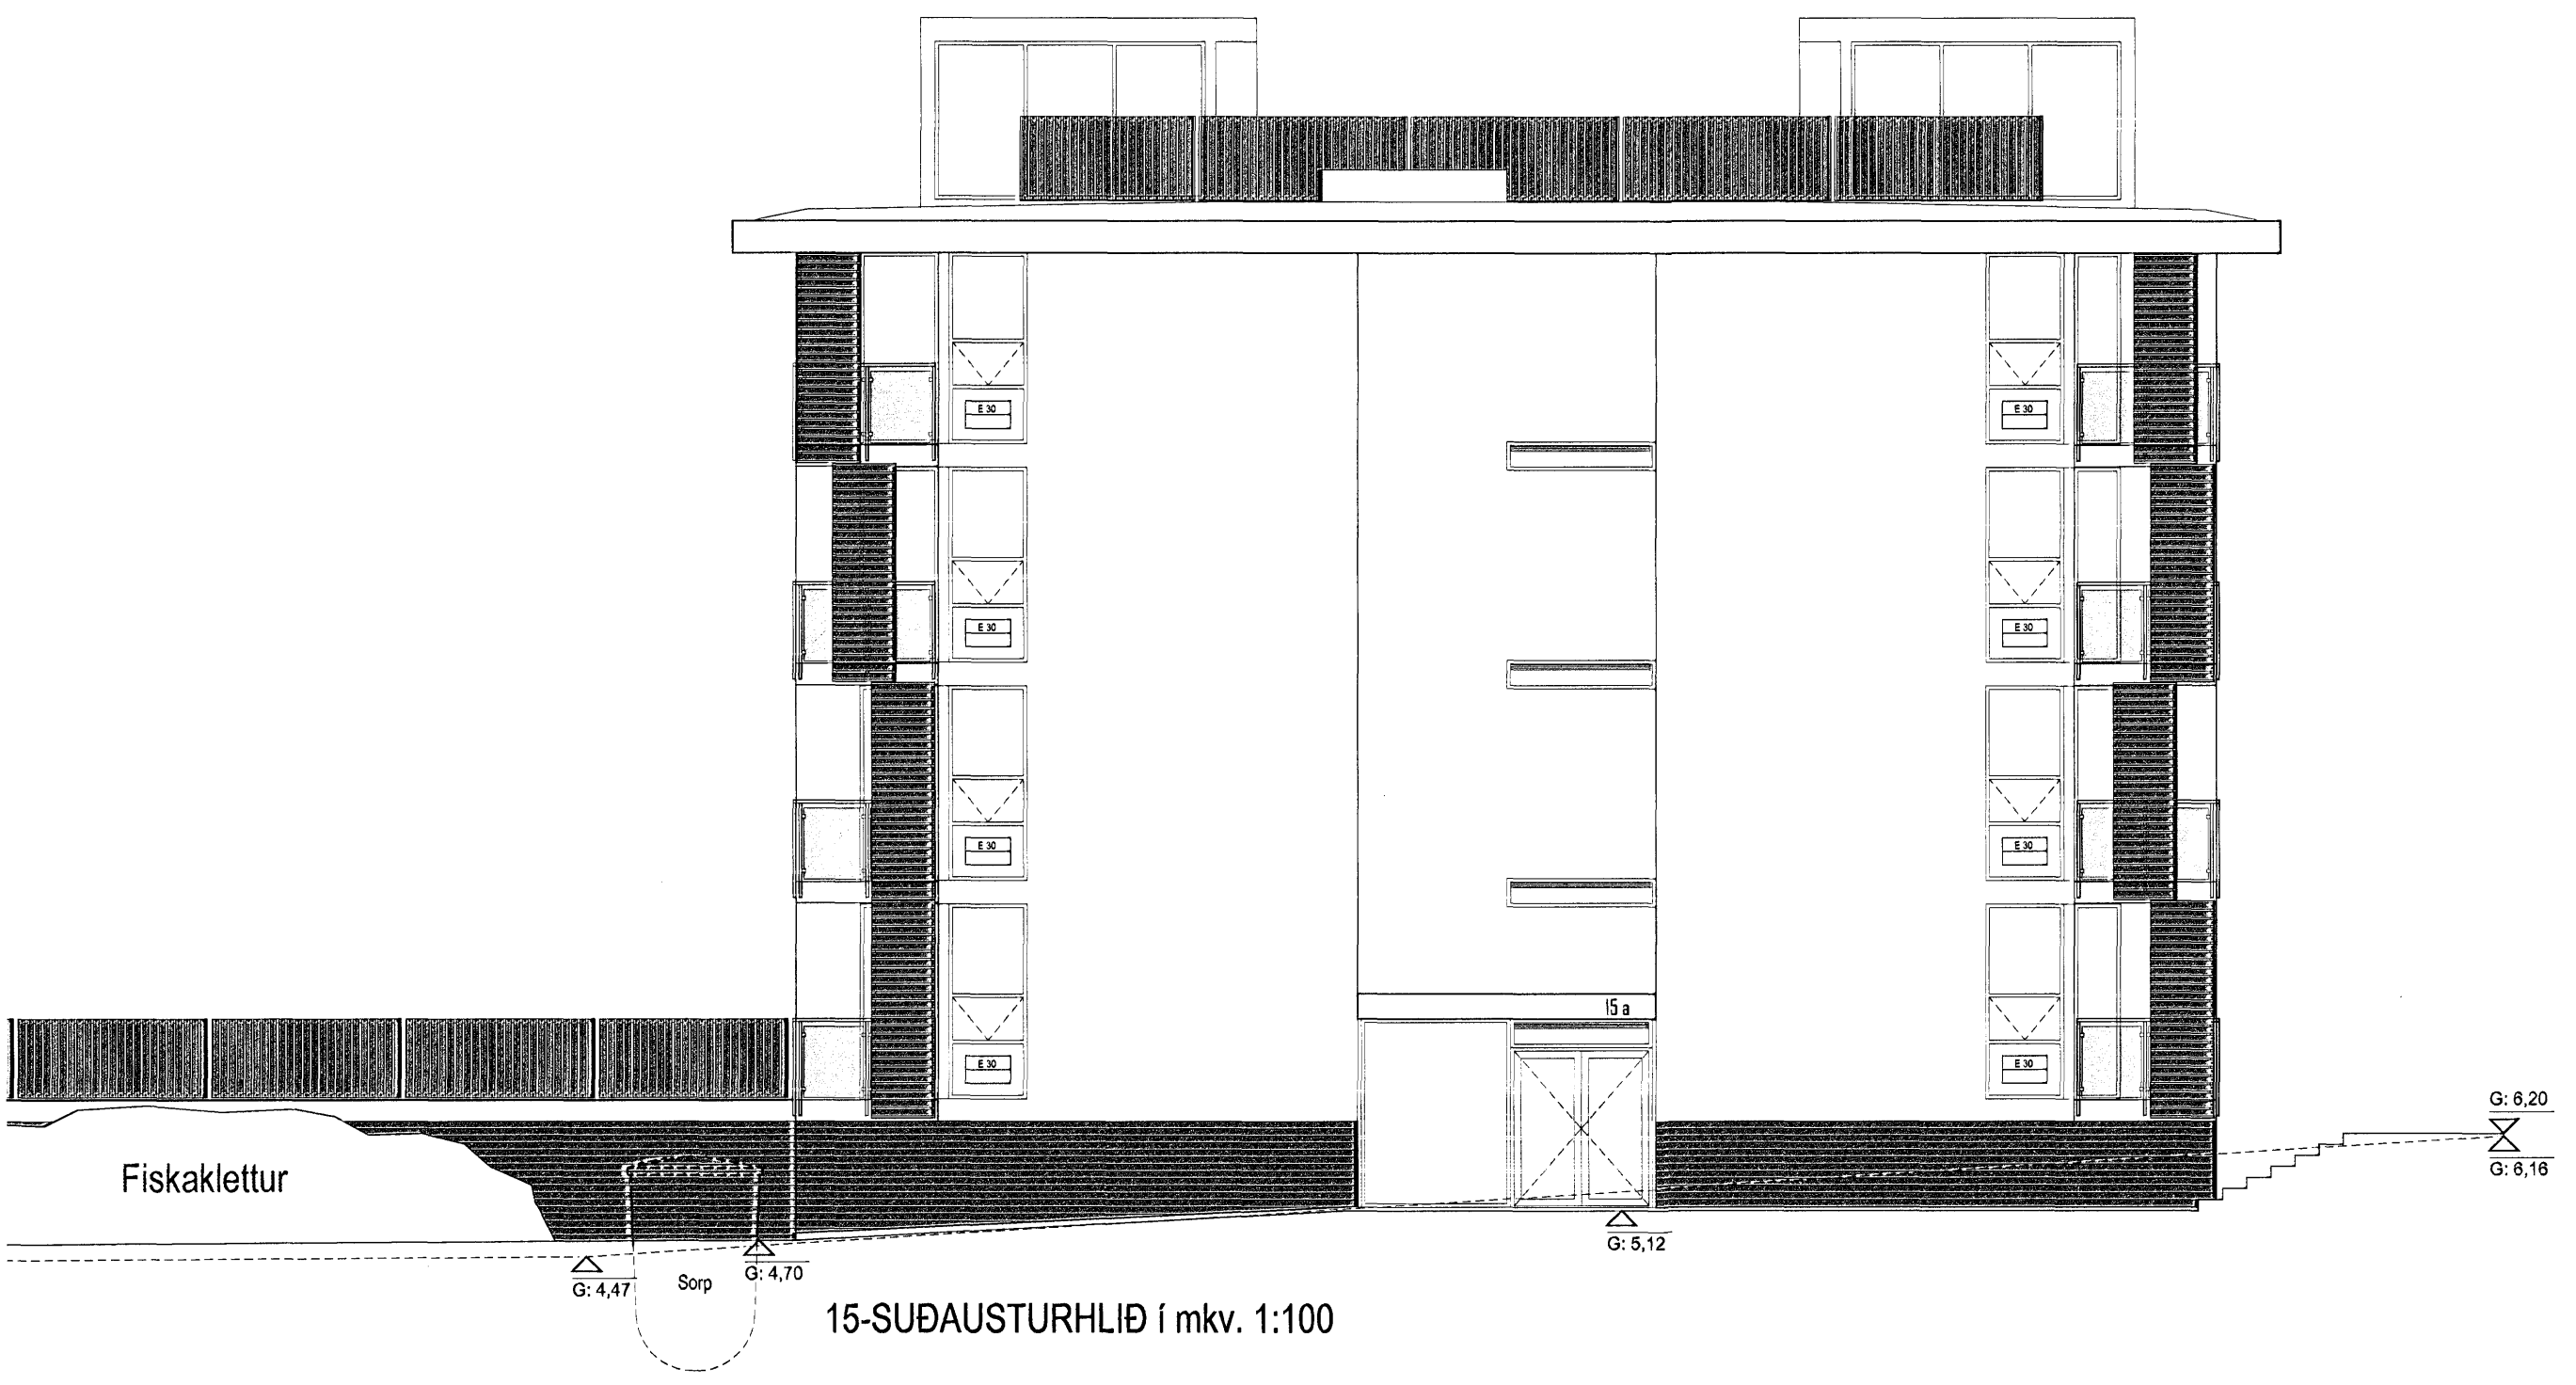

Útgáfa / Dagsetning / Teiknari / Breyting  
A/ 24.11.2005 / Jón Ben / Anddyri breytt, gluggar í stigahúsi og útlit svata  
B/ 03.03.2008 / Jón Ben / Glugga að svölum í þöppa norðausturhlíða breytt í svalahúsi  
gluggum á Norvestur- og Suðausturhlíð breytt

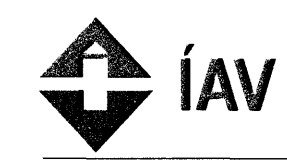

**Norðurbakki 15-21**  
Fjölbýlishús  
NORÐURBAKKI 15, MATSHLUTI 01 0446  
Aðaluppdráttur  
ÚTLIT  
MKV: 1:100  
DAGS: 14.08.2005  
TEIKNAD: SE, BSS, JBE  
SKRÁ: 0446-15-(99)2.04.dwg  
**(99)2.04-B**  
Aðaluppdráttur

Jón Ólafur Ólafsson FAH  
P.h. 090638-499  
Sigurður Einarsson FAI  
kt. 110457-2789

Sigurður Harðarson FAI  
kt. 030446-3999

**BATTERÍÐ**  
ARKITEKTAR

kt. 521291-1259  
Trönuháani 1  
220 Hafnarfirði

Sí: 54 54 700 F: 54 54 701  
Netfang: batteri@arkitekt.is  
Heimasíða: www.arkitekt.is

© BATTERÍÐ EHF  
ÖLL AFRÖG OG AFRITUN TEIKNINGAR AÐ HLUTUM EDA Í HEILD ER HÁÐ SKRIFLEGGU LEYFI HÖFUNDA