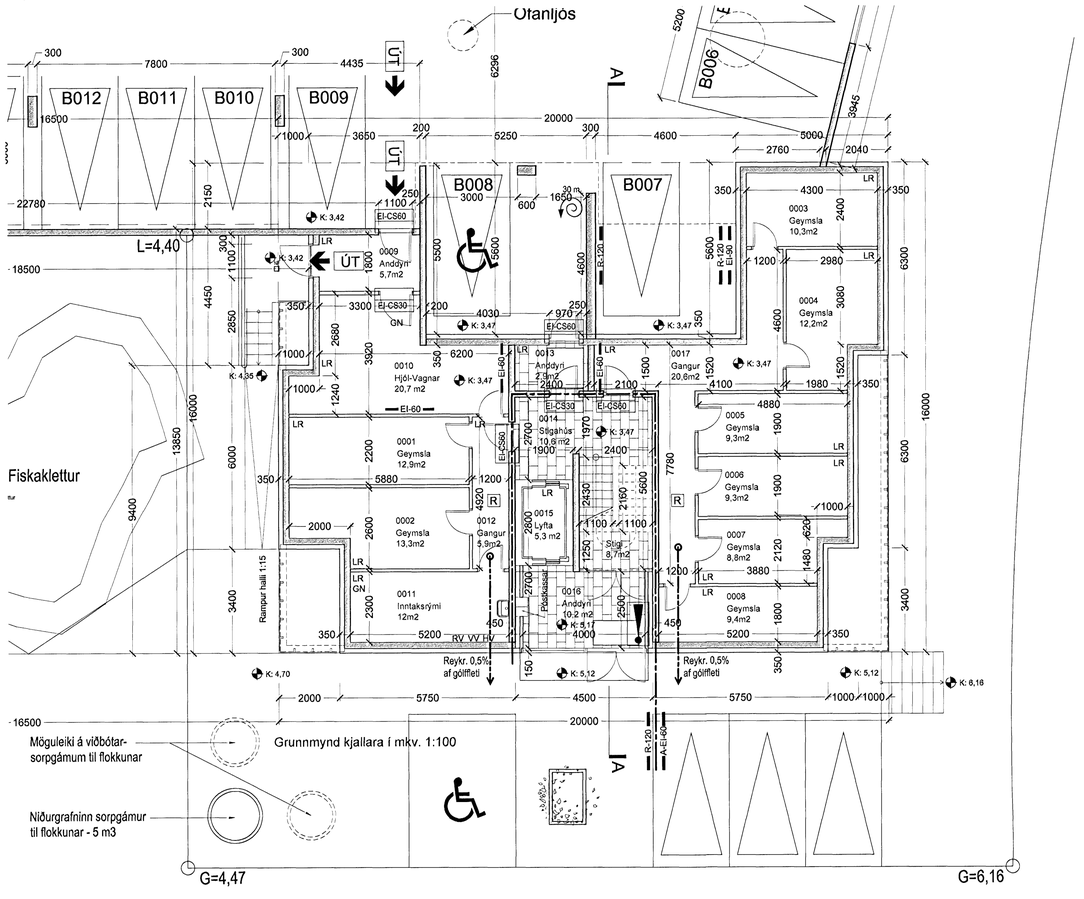

Grunnmynd kjallara í mkv. 1:100

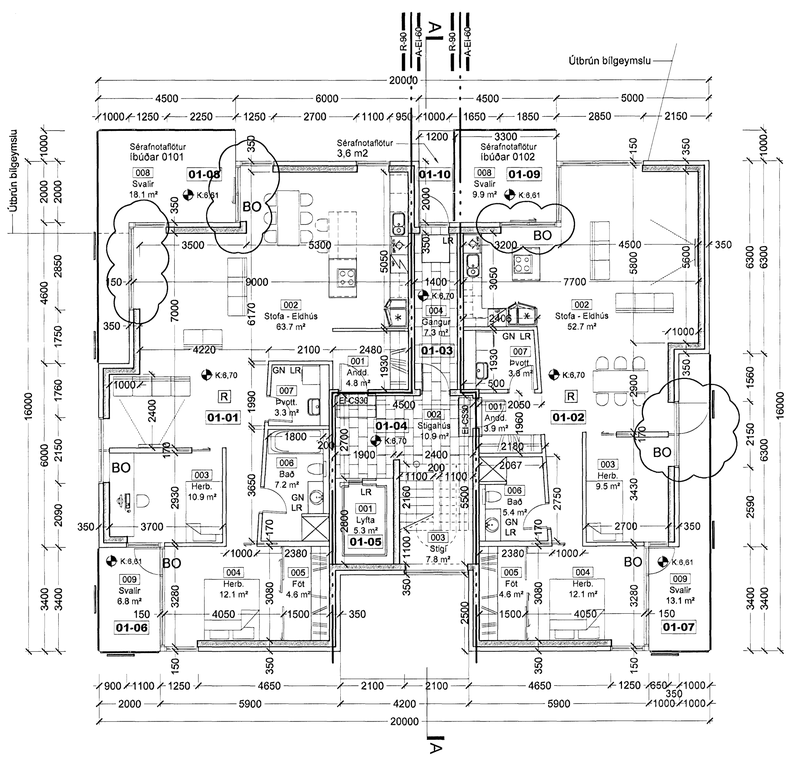

Grunnmynd 1. hæðar í mkv. 1:100

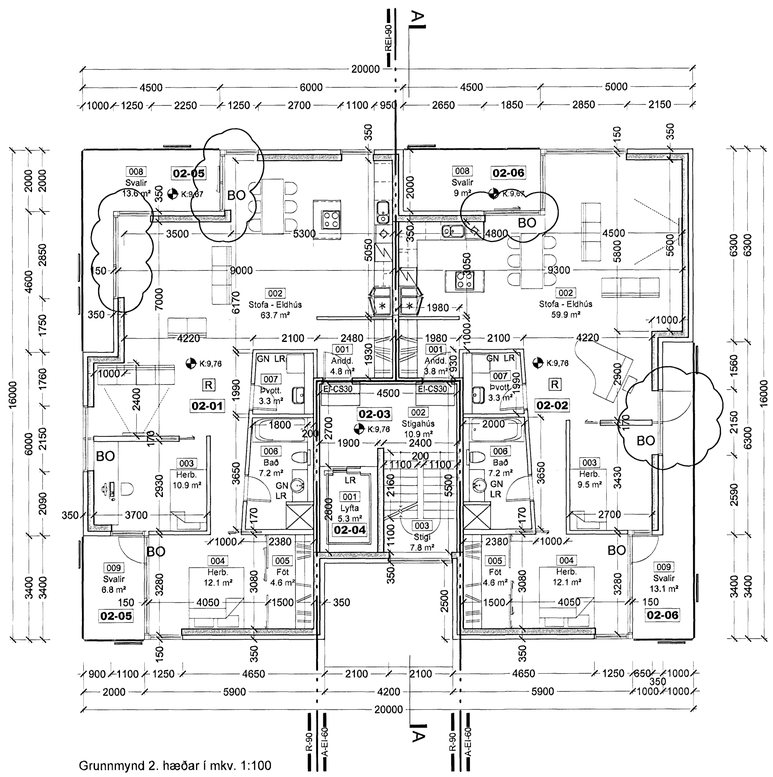

Grunnmynd 2. hæðar í mkv. 1:100

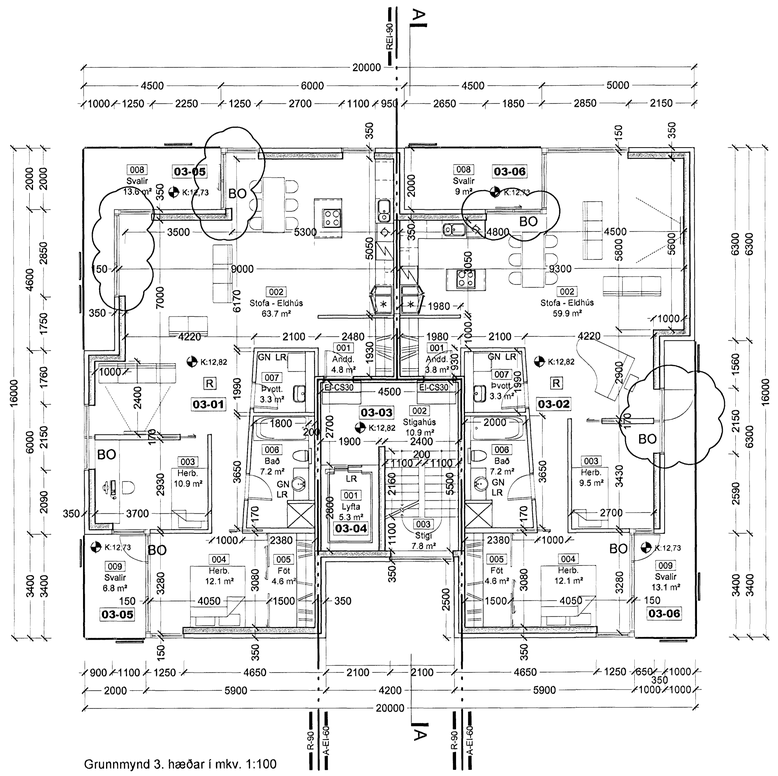

Grunnmynd 3. hæðar í mkv. 1:100

Sambykkt bann
19 MAR 2008
Byggingarfultrúinn Hafnarfirði
Fh. Jón Sigurðsson

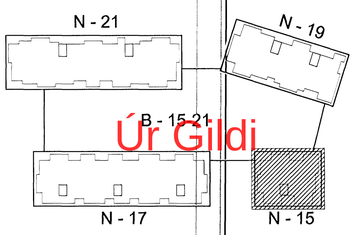

Lykilmynd í mkv. 1:1000

Útgáfa / Dagsetning / Teiknari / Breyting

A/ 24.11.2005 / Jón Ben / Sorpg. fara út, aðligg. geymslur stækka, anddyri breytist og gluggar í stigahúsi

B/ 03.03.2008 / Jón Ben / Skráning lagfærð á rýmum 0108 og 0109. Gluggum á Norðaustur- Norðvestur- og Suðausturhlið breytt

ÍAV

Norðurbakki 15-21

Fjölbýlishús

NORÐURBAKKI 15, MATSHLUTI 01 **0446**

Aðaluppdráttur

GRUNNMYND KJALLARA,
1,2 OG 3 HÆÐAR

MKV.: 1:100
DAGS: 14.06.2005
TEIKNAÐ: SE, BSS, JBE
SKRÁ: 0446-15-(99)2.02.dwg

(99)2.02-B

Aðaluppdráttur

Jón Ólafur Ólafsson FAÍ
kt: 090668-4099

Sigurður Einarsson FAÍ
kt: 110457-2789

Sigurður Harðarson FAÍ
kt: 030446-3999

BATTERÍÍÐ ARKITEKTAR
kt: 521291-1259
Trönuhrauni 1
220 Hafnarfirði

S: 54 54 700 F: 54 54 701
Netfang: batteri@arkitekt.is
Heimasíða: www.arkitekt.is

© BATTERÍÍÐ EHF
ÖLL AFNOT OG AFRITUN TEIKNINGAR AÐ HLUTA EÐA HELD ER HÁÐ SKRIFLEGU LEYFI HÖFUNDA

VIÐHENGI: 0446-C0-15-01, 15-02, 15-03

Öll mál eru í mm. Mælið ekki af teikningum. Öll mál athuguist á staðnum. Öngrommi í teikningum og vefsetriði skal tilsinna arkitektum strax