




Samþykkt þann
18 MAY 2011
Byggingafulltrúi húsins
Fh. Sigurður Steinar Jónsson

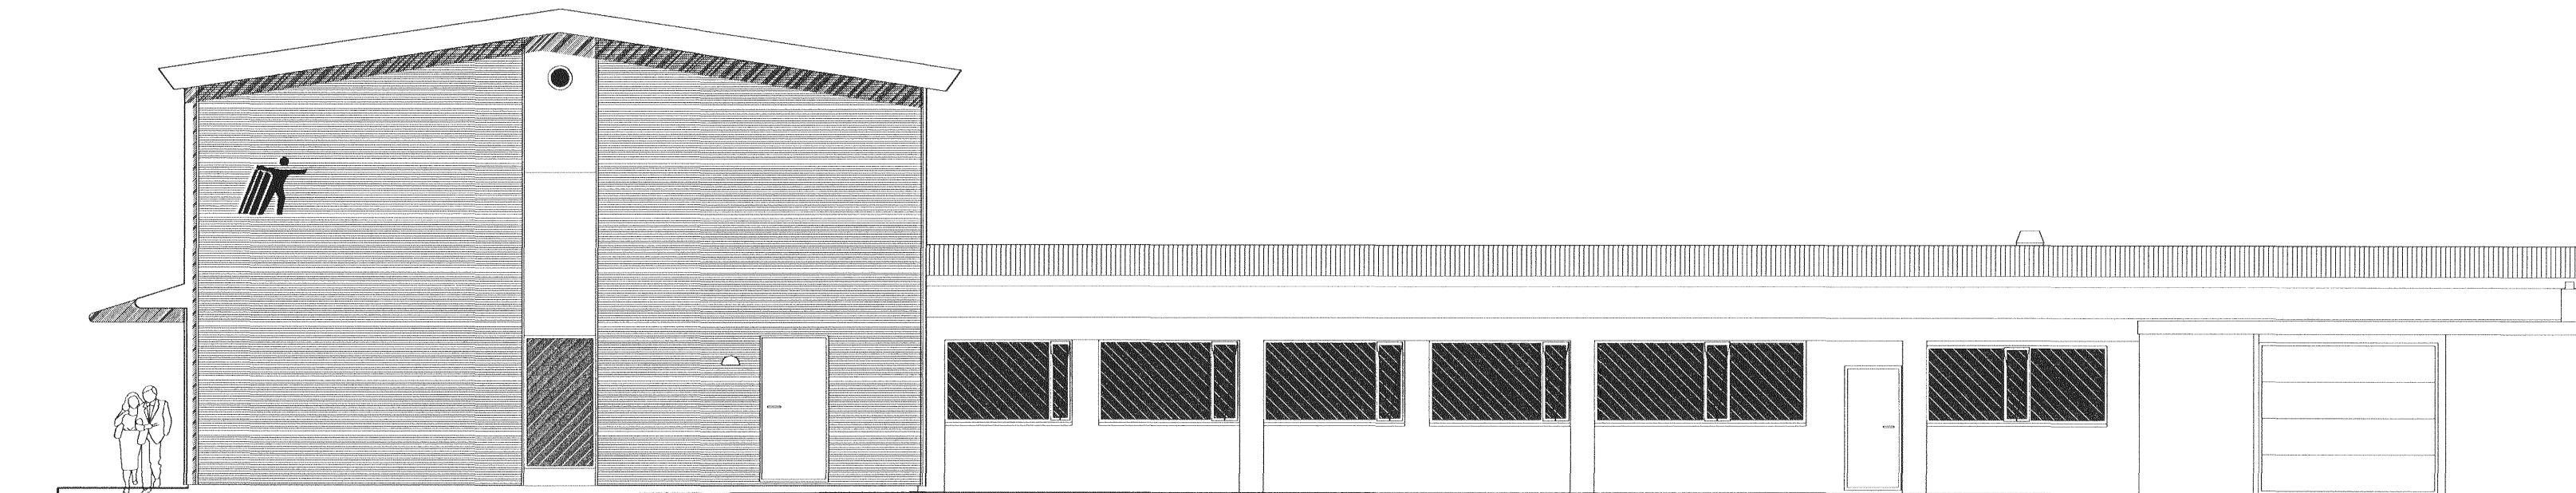


SUÐURHLIÐ

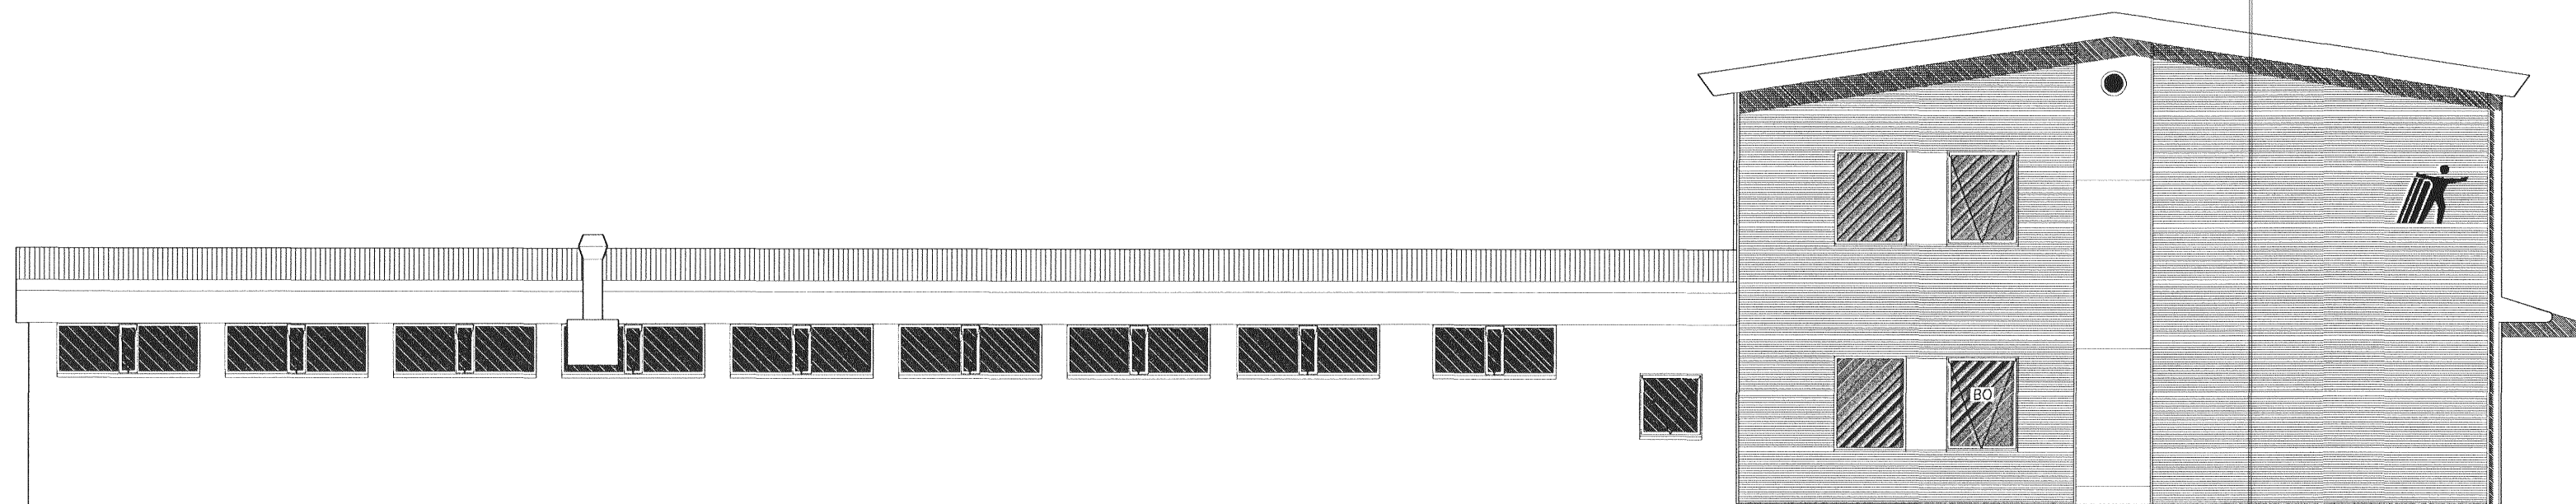

NORÐURHLIÐ

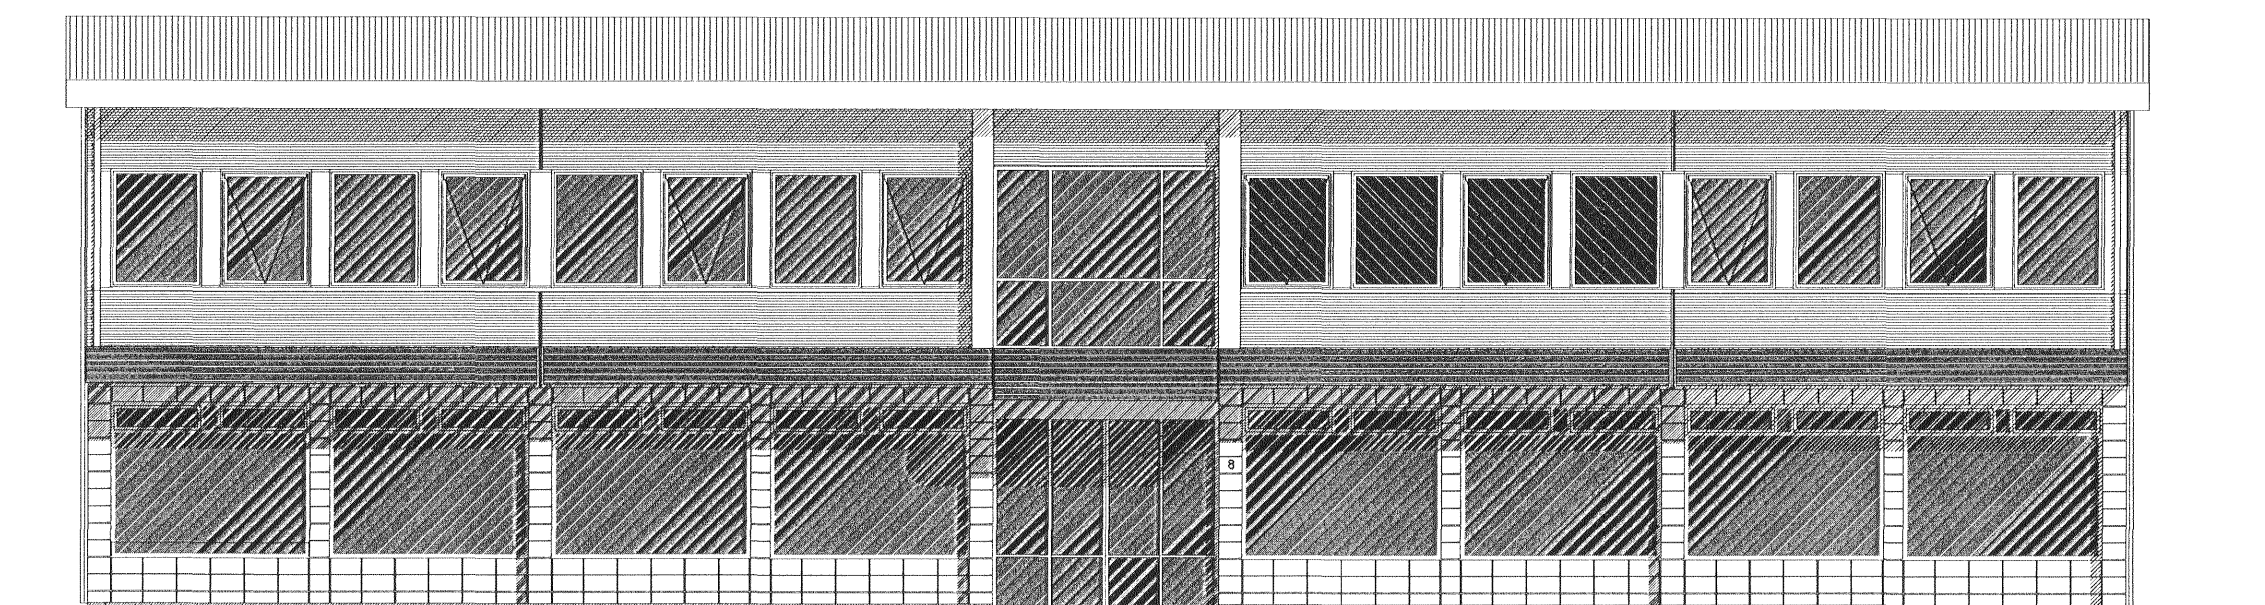

VESTURHLIÐ, AÐ GÖTU

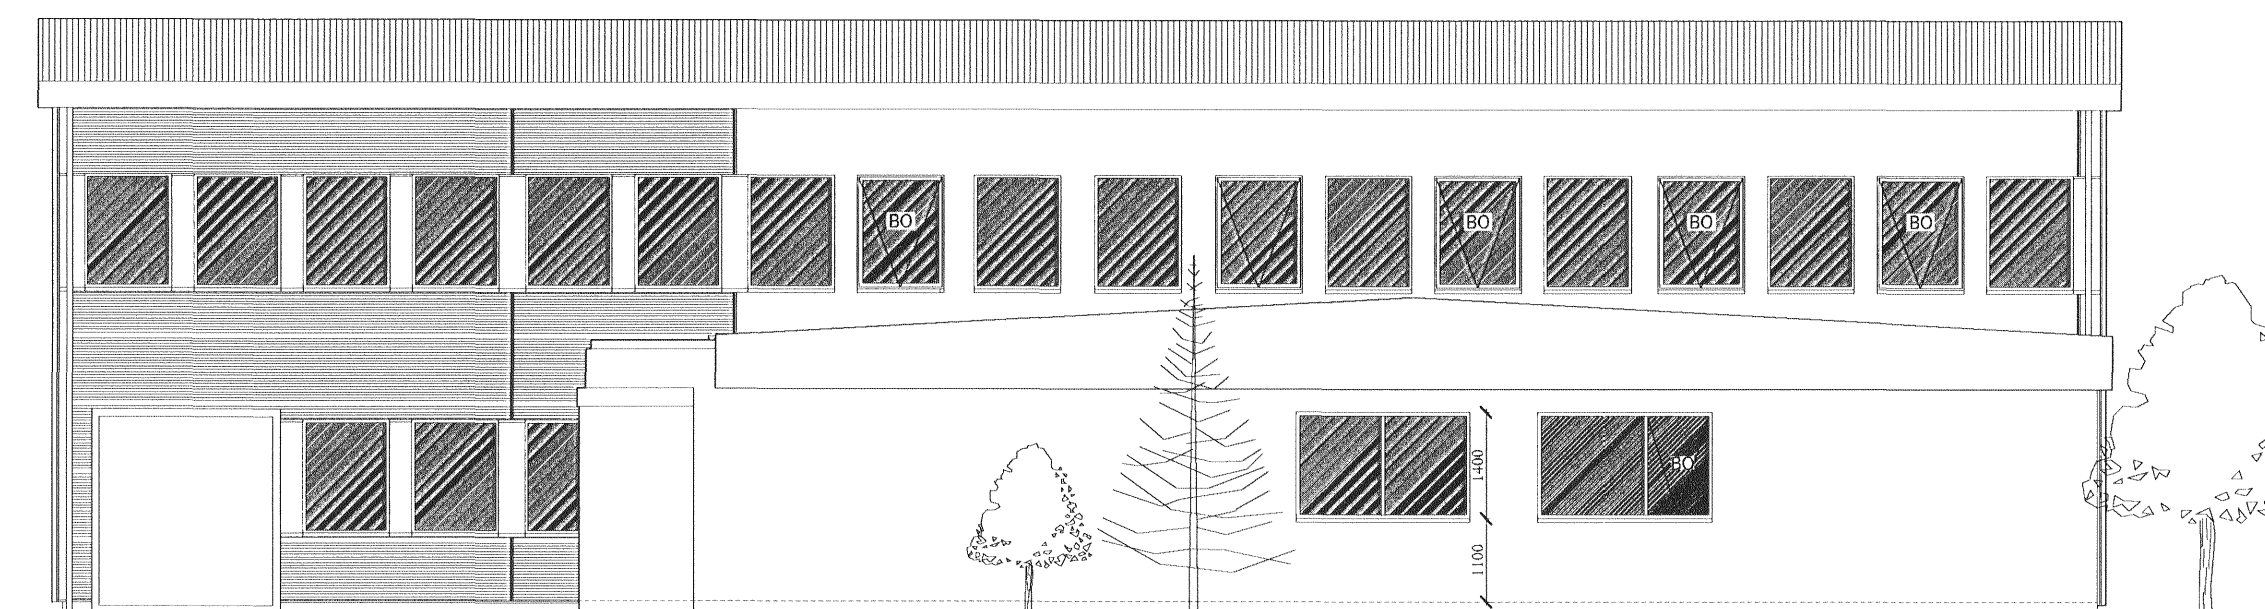

AUSTURHLIÐ

TRÖNUHRAUN 8, HAFNARFIRÐI
Reyndarteikningar 1.05

Útlit allra hliða

Mkv.: 1:100

ARGOS ehf. ARKITEKTASTOFA GRÉTARS OG STEFÁNS
Eyjarslóð 9, 101 Reykjavík
s: 552 1760, f: 562 1687, netf: argos@argos.is 8. apríl 2011

Stefán Örn Stefánsson arkitekt fái kt. 140147-4519
Grétur Márkússon arkitekt fái kt. 270852-4169

0.0 8.0 m

Fyrsti áfangi hússins var samþykktur í byggingarnefnd Hafnarfjarðar eftir uppdráttum Gunnars Sigurðssonar 1971. Þessir uppdrættir eru byggðir á þeim auk mælinga á staðnum.