


Samþykkt þann


2 JUL 2008

Byggingafræðingur / Hafnarfirði  
F.h. Jón Sigurðsson

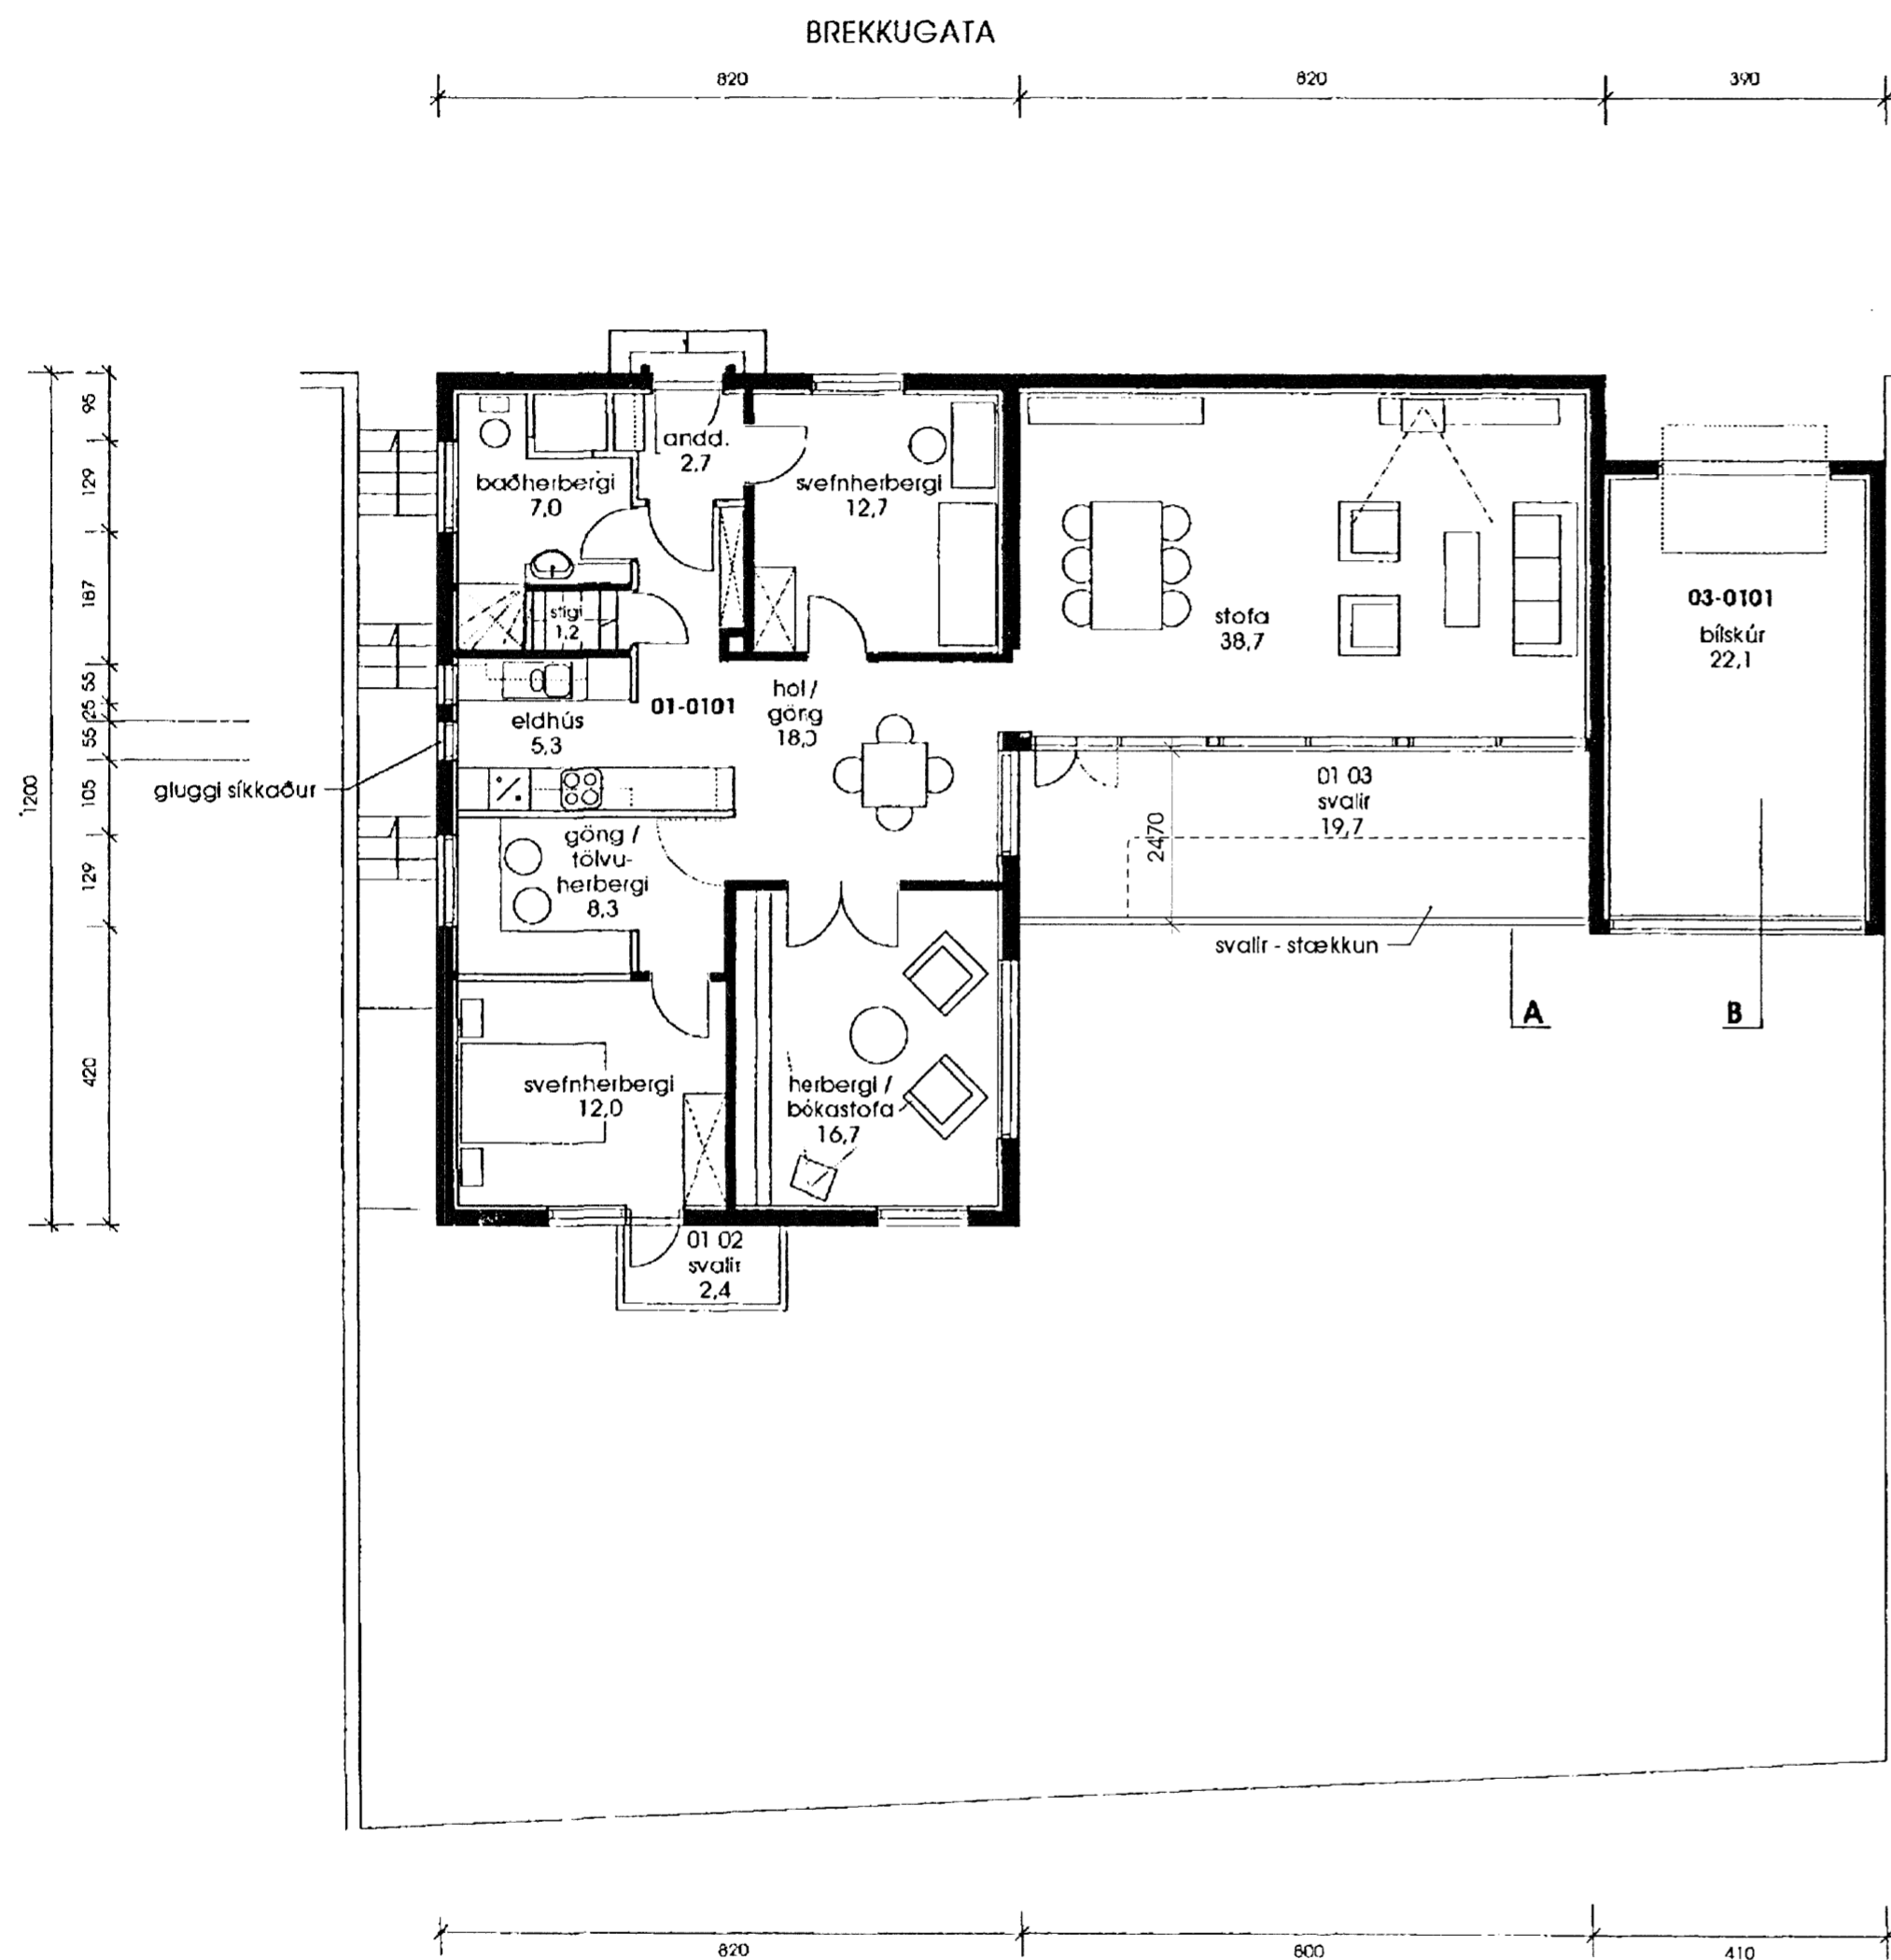


GRUNNMYND EFRÍ HÆÐAR  
Mkv. 1 : 100

BREKKUGATA

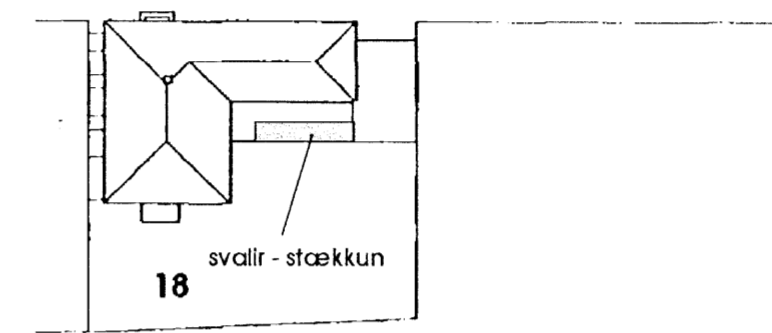

AFSTÖÐUMYND  
Mkv. 1 : 500

23/6 2008.  
Lagur Sigurðsson

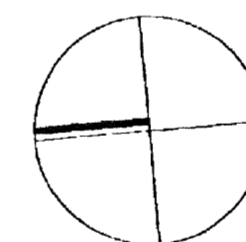

Arni Kjartansson arkitekt FAI	kt: 040352-3099
Bæring Bjarnar Jónsson arkitekt FAI	kt: 020464-5509
Jóhanna Þórðarson arkitekt FAI	kt: 121057-6039
Sigbjörn Kjartansson arkitekt	kt: 121258-2269
Sigurður Halldórsson arkitekt FAI	kt: 100857-2009

<b>BREKKUGATA 18</b>	
BREKKUGATA 18 - 220 HAFNARFJÖRDUR	
BREYTINGAR UTANHÚSS - SVALIR	
AFSTÖÐUMYND GRUNNMYND EFRÍ HÆÐAR	AÐALUPPDRAÐTUR
Breyting:	Tökn.nr.: <b>A1.01</b>
Útgáfud.: <b>09.08.2007</b>	Mkv.: <b>1:500/ 1:100</b>
Verknr.: <b>2070856</b>	Tökn. HS Yfir. SK
<b>GLÁMA·KÍM</b> Arkitektar Laugavegi 164 ehf, 105 Reykjavík s: 530-8100, f: 530-8101, kt: 560 496 2739 glamakim@glamakim.is, www.glamakim.is	

TEKNINGU ÞESSA MÁ EGGJAFRÍÐA MED NENNUM HÆTTI AD HLUTA TIL EDA Í HEILD AN SKRIFLEGS LEYFIS HÖFUÐAR