

STRANDGATA 39 HAFNARFIRÐI.


37B

Samþykkt þann

9 JUL 2008

Byggingafræðingur í Hafnarfirði
F.h. Jón Sigurðsson

1

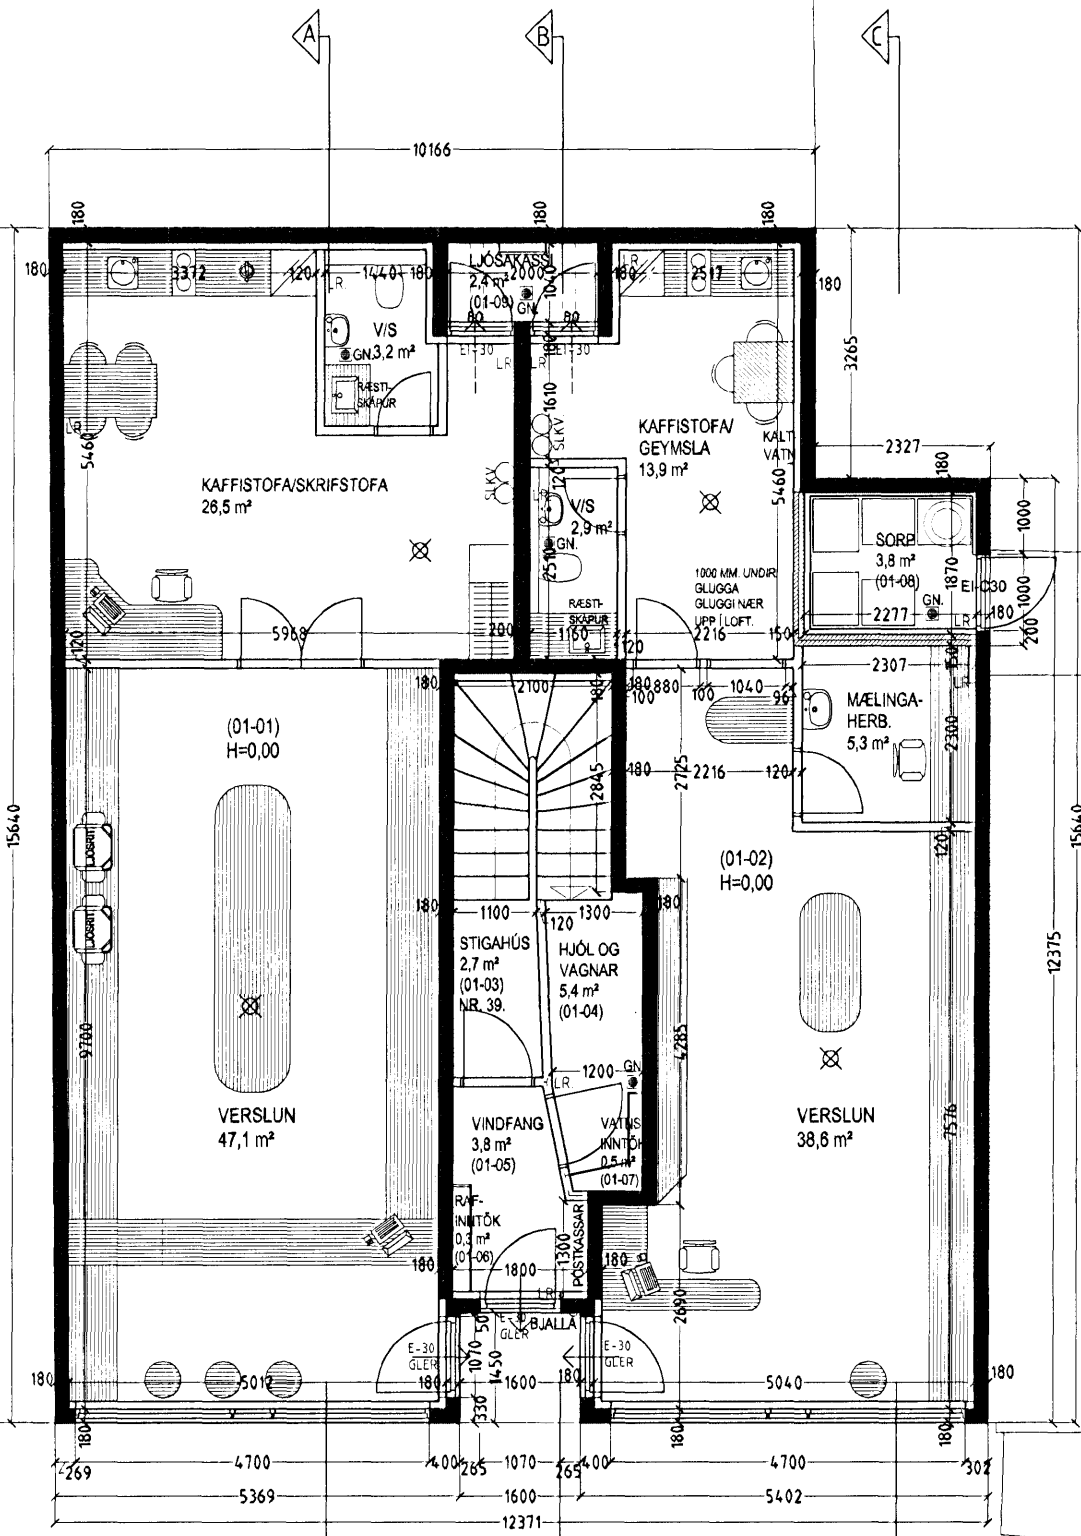


37

41

KÓTI ÁKVARÐAST Í SAMRÁÐI
VIÐ BYGGINGAFULLTRÚA.

GRUNNMYND 1. HÆÐ MKV. 1:100.

NORÐUR

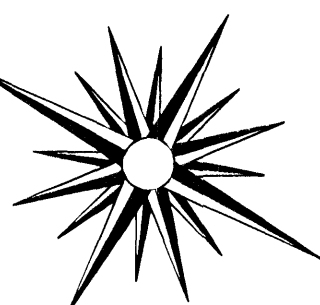

STRANDGATA 39 HAFNARFIRÐI.

Sigurður Þorvarðarson byggingafræðingur b.f.í.
Teiknistofan Strandgötu 11 220 Hafnarfirði.
STH. teiknistofan ehf. kt. 510298-2769. Kf. aðalhönnuðar: 141250-4189.
Sími: 5651510. Netfang: teiknistofan@simnet.is

Skýringar:	Aðaluppdráttur.
Teikning:	Grunnmynd 1. hæð.
Mælikvæði:	1:100.
Undirskrift:	2/7 08 <i>[Signature]</i>
Blað nr:	1 af 5. Dagsetning: 18 september 2005
Breytt: Grunnmyndum, útlitum, sniðmyndum og afstfm. breytt dags. 06.10.2006	
Raunteikning, 1. hæð minnkud um 59 sm, gluggi fjarlægður af gafli, Þakgluggar teiknaðir, innra skipulagi 1. hæðar breytt & skráningartöflu breytt. 15.08.2007.	
Þakgluggar fjarlægðir dags. 01.07.2008.	