
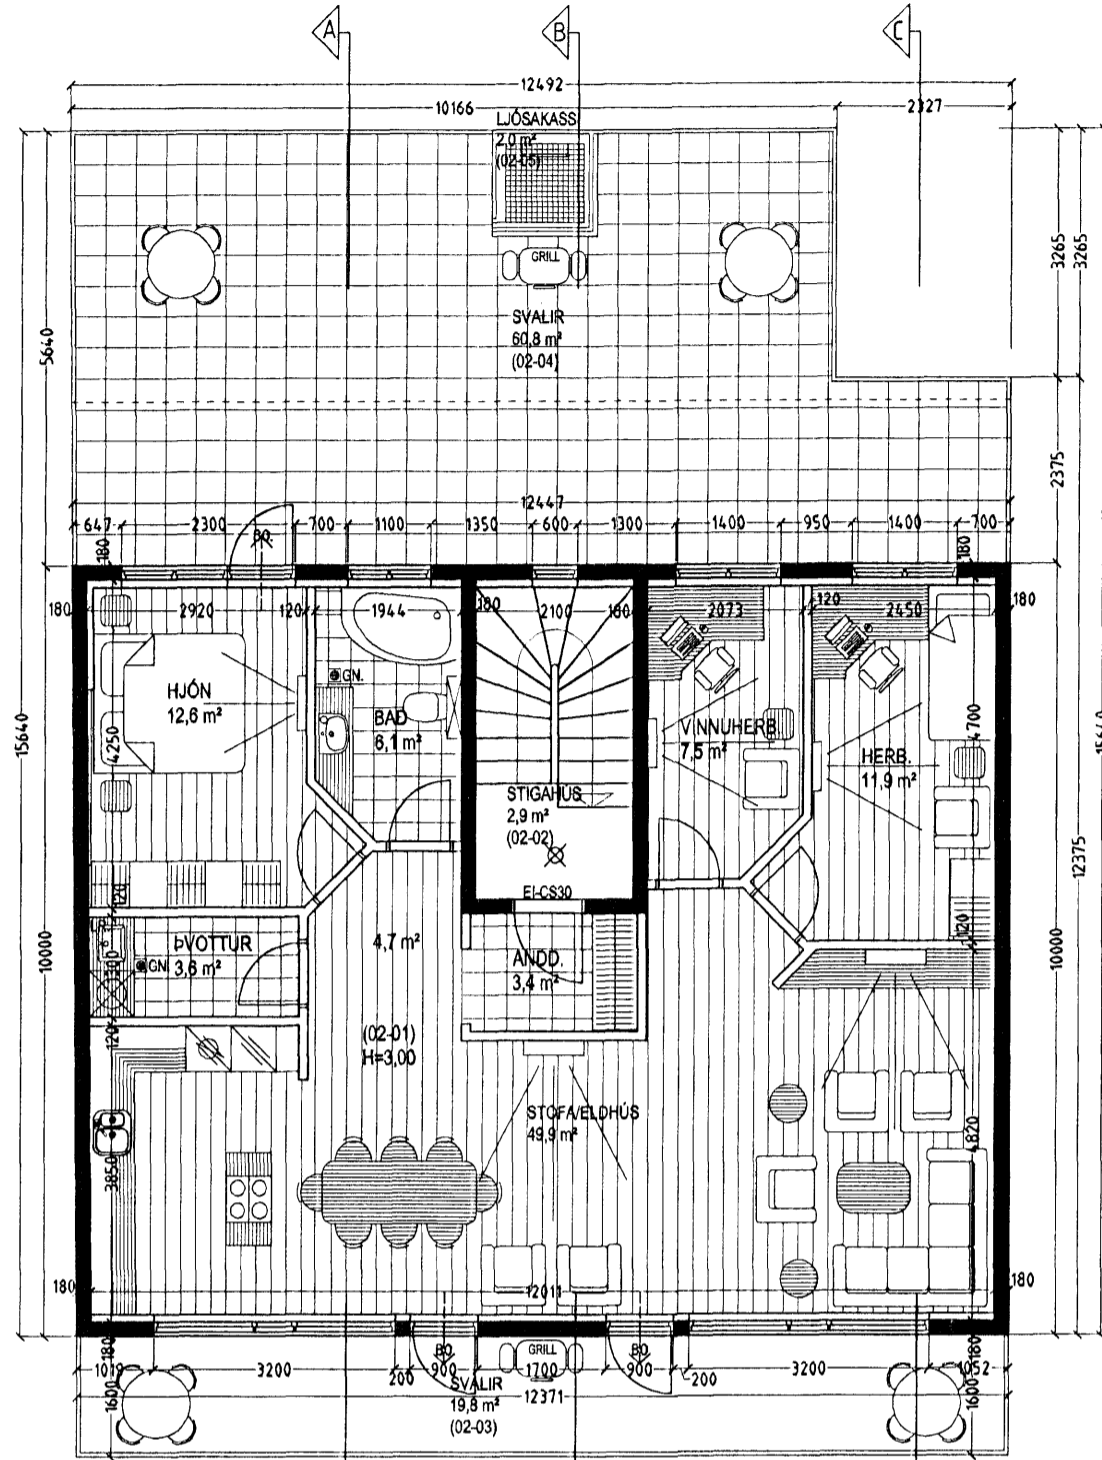


STRANDGATA 39 HAFNARFIRÐI.


Samþykkt þann

9 JUL 2008


Byggingafulltrúnni í Hafnarfirði
F.h. Jon Sigurðsson

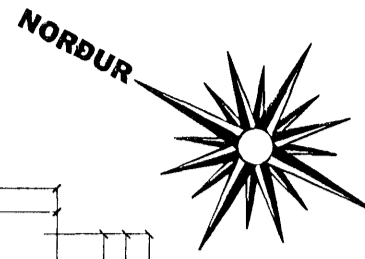


GRUNNMYND 2. HÆÐ MKV. 1:100.

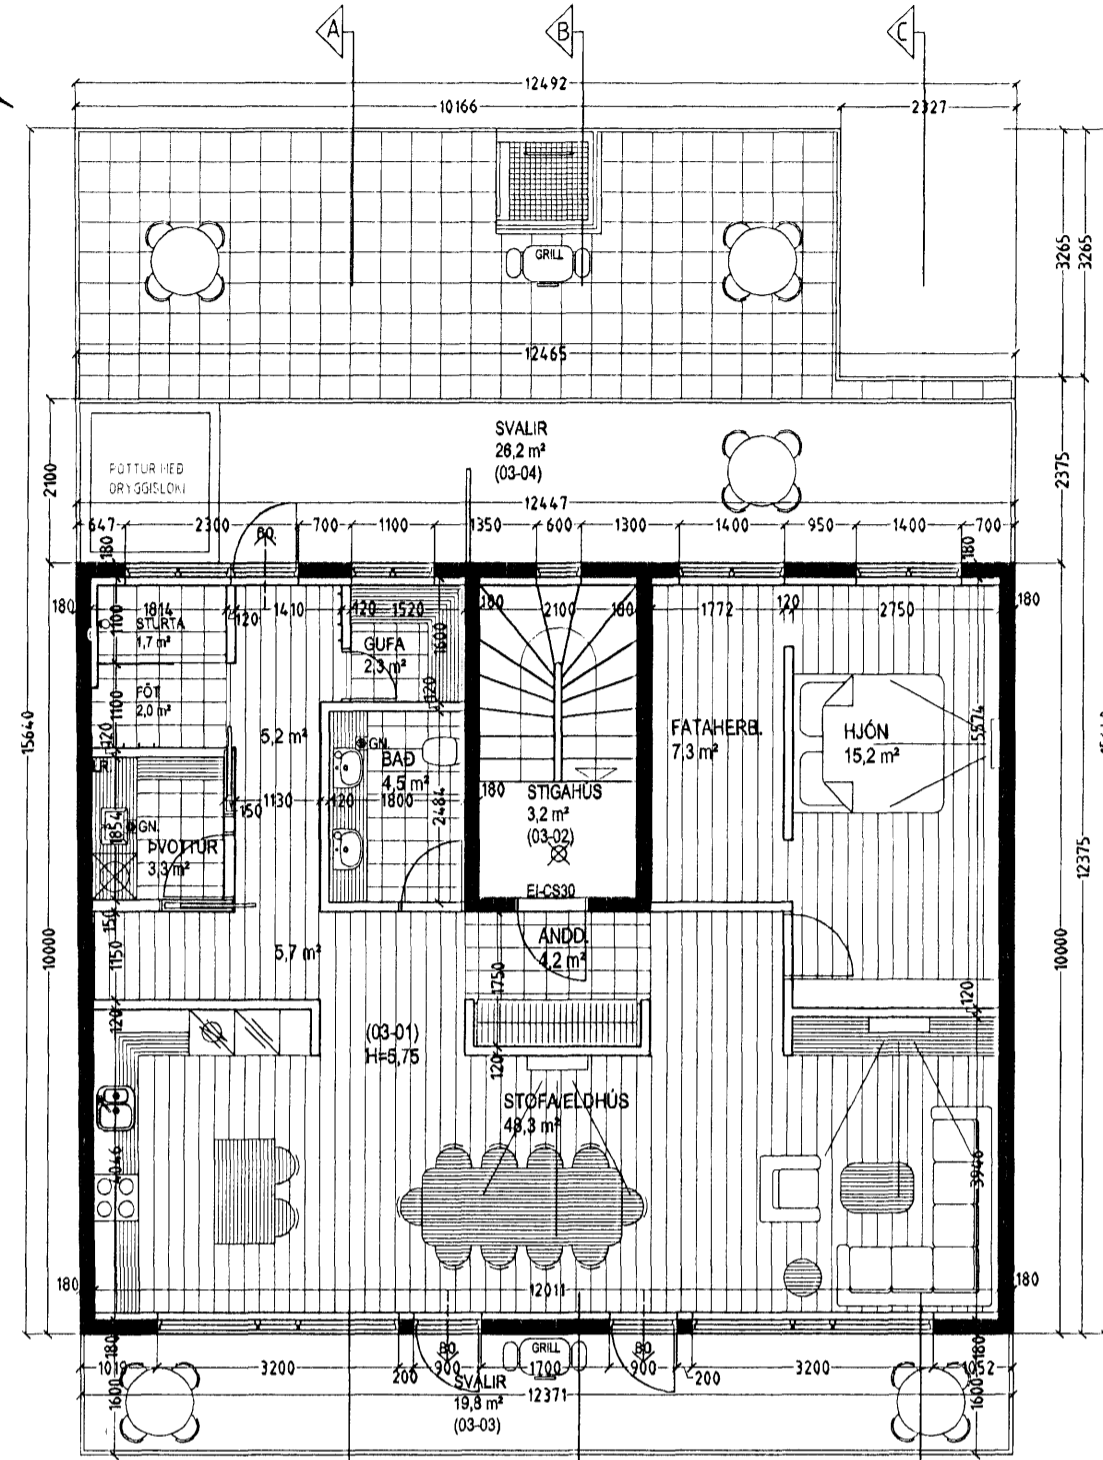

GRUNNMYND 3. HÆÐ MKV. 1:100.

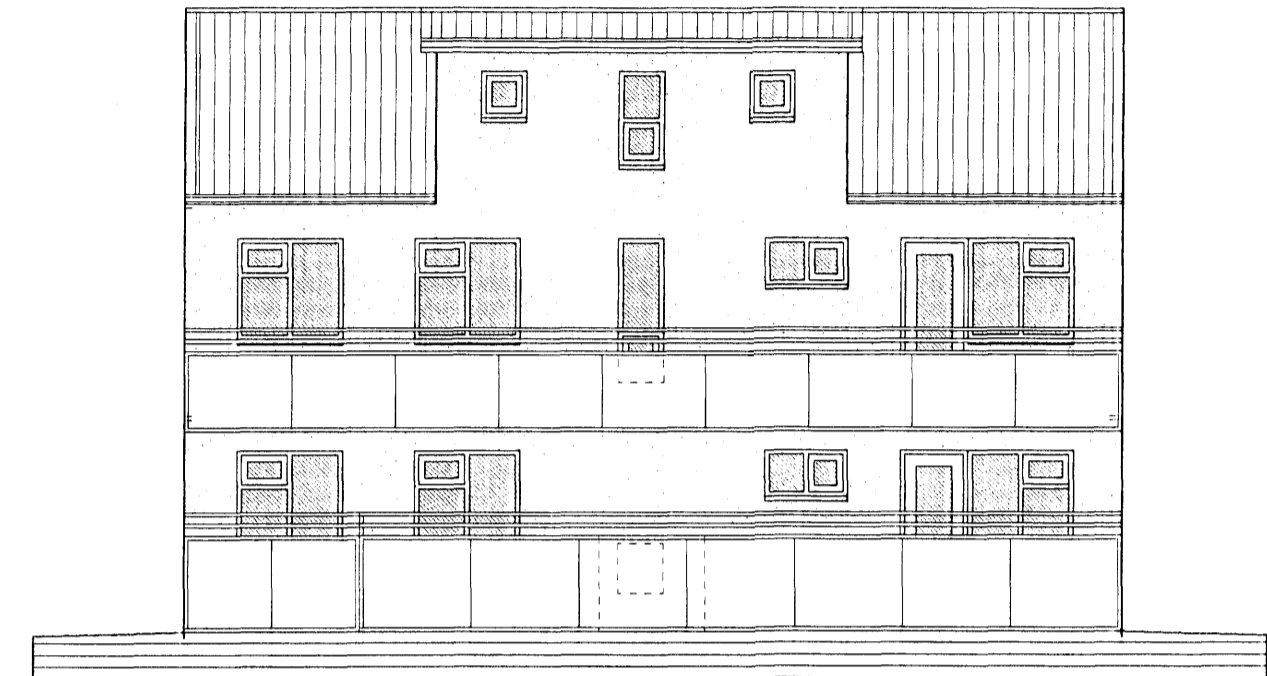

ÚTLIT NORÐAUSTUR MKV. 1:100.

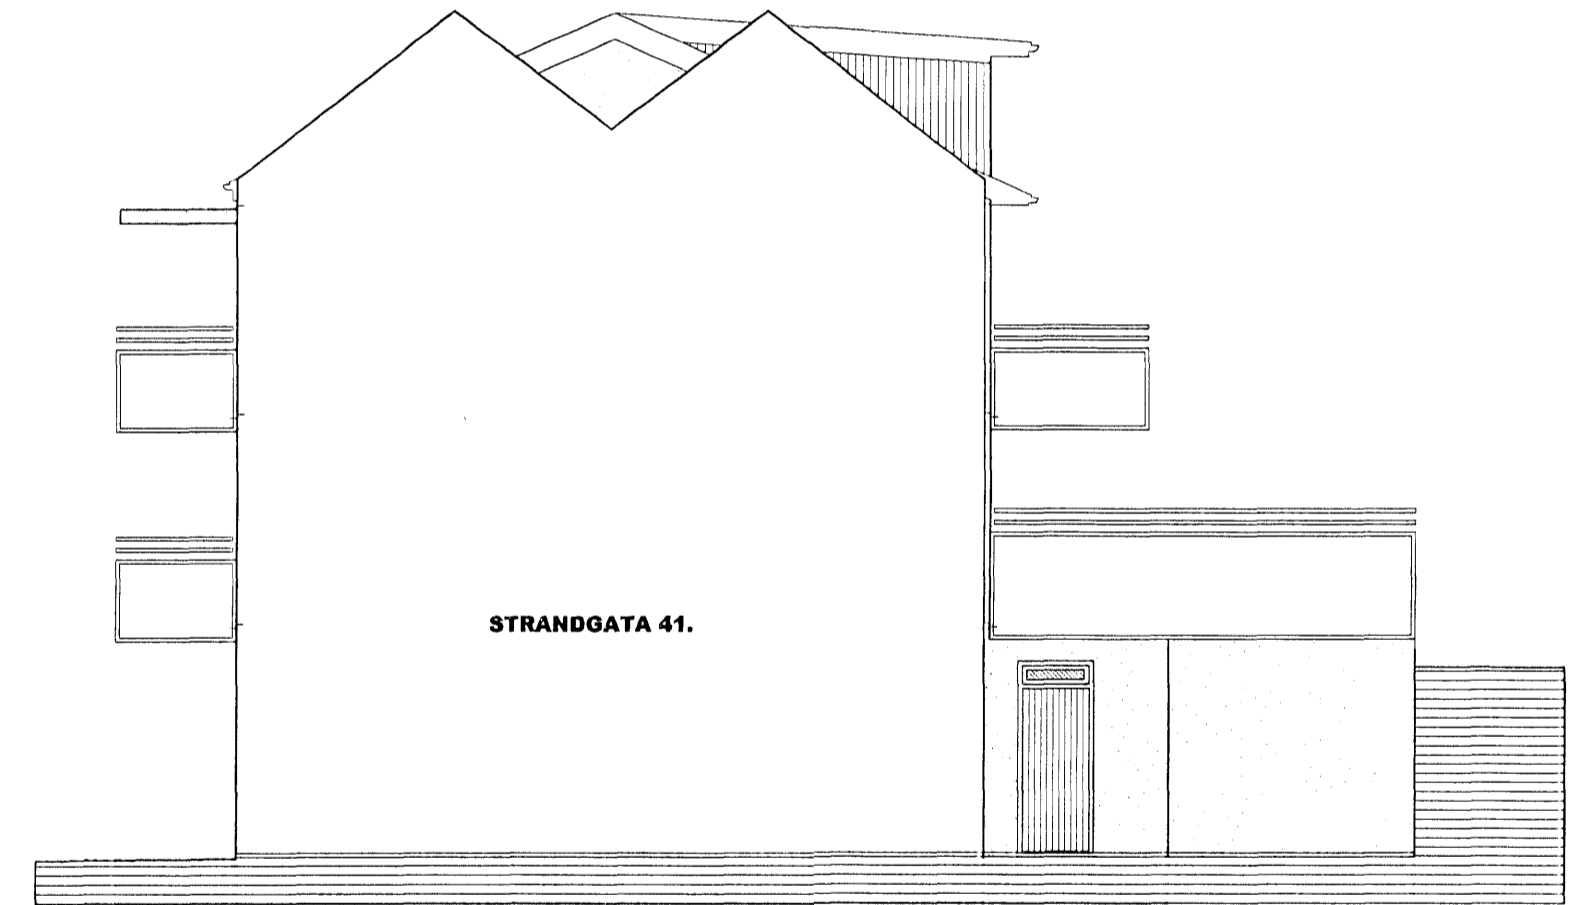

ÚTLIT SUÐAUSTUR MKV. 1:100.



ÚTLIT SUÐVESTUR MKV. 1:100.

STRANDGATA 39 HAFNARFIRÐI.

Sigurður Þorvarðarson byggingafræðingur bfí.
Teiknistofan Strandgötu 11 220 Hafnarfirði.
STH. teiknistofan ehf. kt. 510298-2769. Kf. aðalhönnuðar: 141250-4189.
Sími: 5651510. Netfang: teiknistofan@simnet.is

Skýringar:	Aðaluppdráttur.
Teikning:	Grunnmynd 2. - 3. hæð & útlit.
Mælikvarði:	1: 100.
Undirskrift:	2/7 08 <i>[Signature]</i>
Blad nr: 2 af 5.	Dagsetning: 18 september 2005.
Breytt: Grunnmyndum, útlitum, sniðmyndum og afst. breytt dags. 06.10.2006.	
Raunteikning, 1. hæð minnkuð um 59 sm, gluggi f jarlægður af gaffi, þakgluggar teiknaðir, innra skipulagi 1. hæðar breytt & skráningartöflu breytt. 15.08.2007.	