




NORD-VESTURHLIÐ

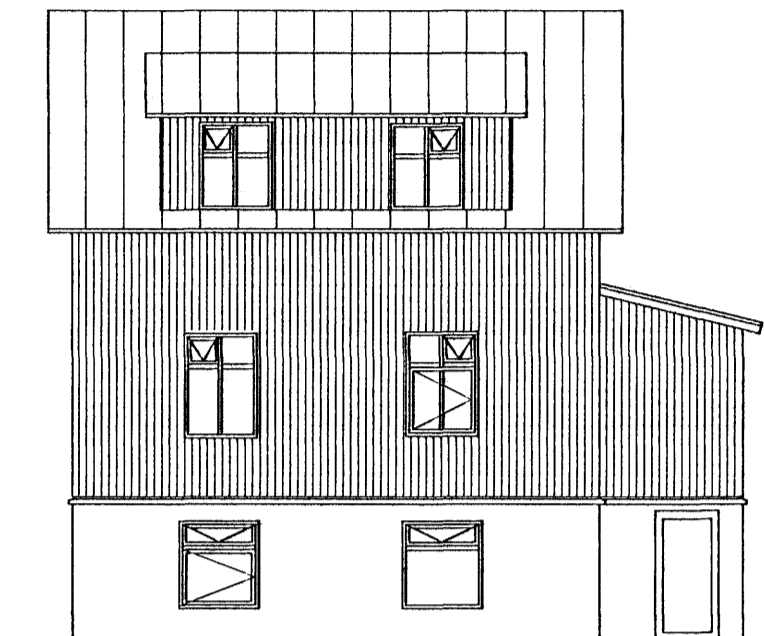


SUD-AUSTURHLIÐ

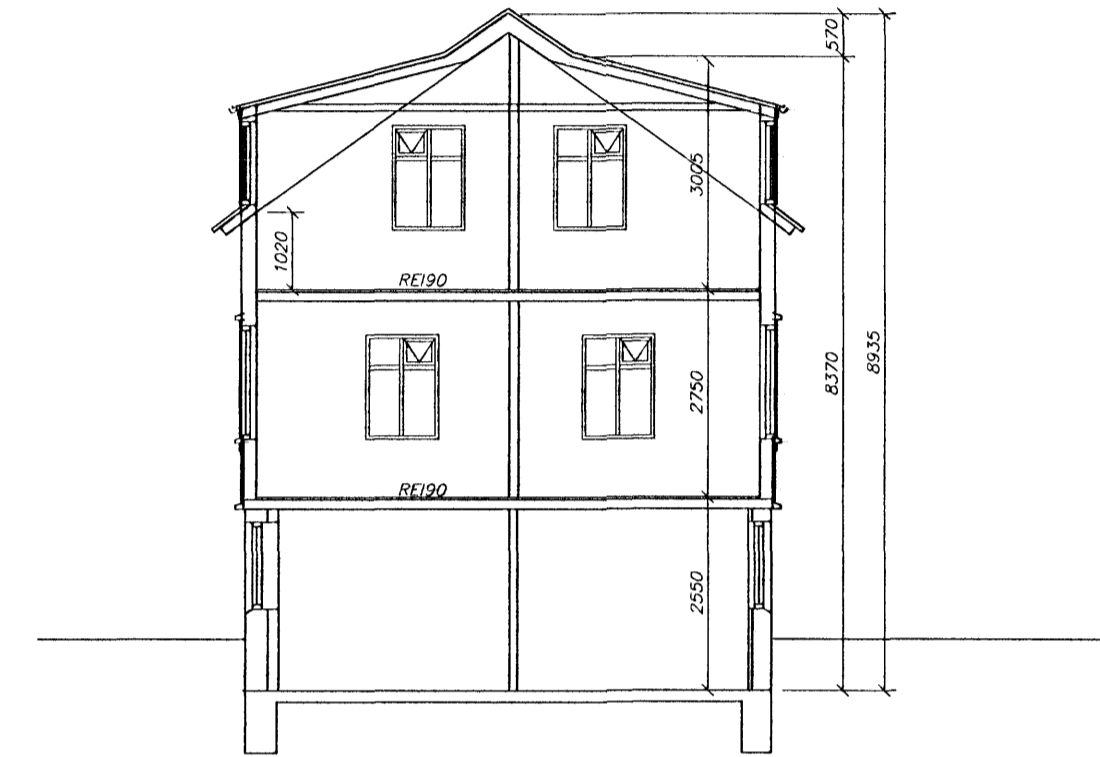

SNID A

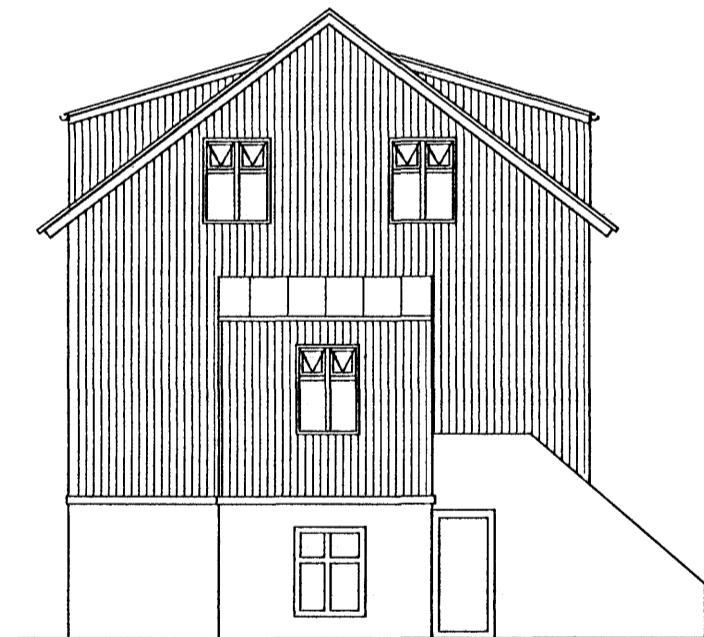

NORD-AUSTURHLIÐ

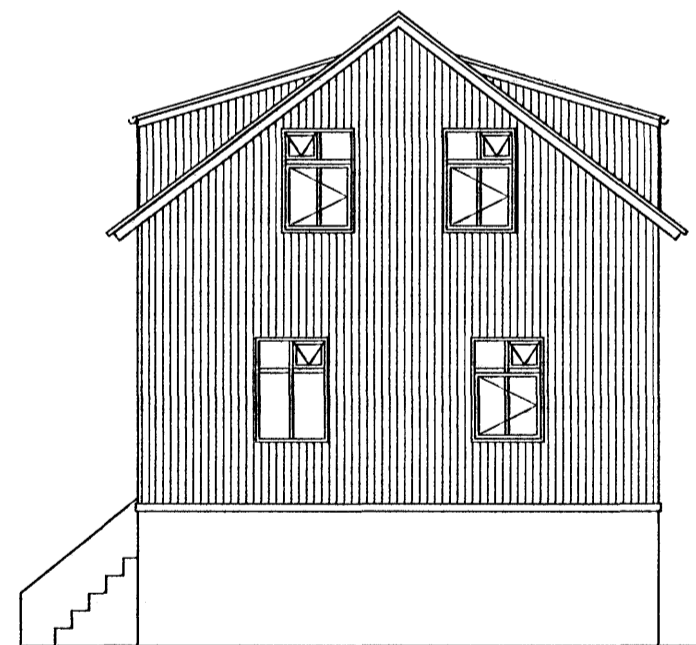


SUD-VESTURHLIÐ

Reyndarteikningar af Hamarsbraut 9
 gert v/eignaskiptayfirlýsingar.
 Teikningar af húsinu voru samþykktar í
 hjá Byggingarfulltrúanum í Hafnarfirði
 25/9 1948 og 4/10 1978

Samfara eðlilegu viðhaldi og breytingum á húsinu
 skal uppfæra brunakröfur skv. byggingarreglugerð
 og teikningum af húsinu.

Veggir milli íbúða skulu vera (R)EI90 (R=burðarveggur)
 Veggur milli sameignar og íbúðar skal vera (R)EI60
 Hæðarskil milli íbúða skulu vera EI90
 Hurð úr sameign að íbúð skal vera EI_C30
 Hurð milli stigagangs og geymsluganga EI-CS60

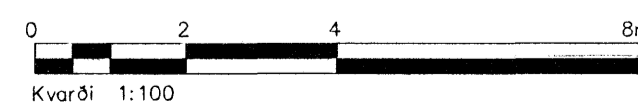

| dagsetning | breyting | nafn | hamað | pvg | okt. |
|------------|--|------|-------------|-----|-----------|
| 14.06.06 | Kvstur á suð-austurhlíð bætt við og gluggum á norð-austurhlíð breytt | PVG | | | okt. 2005 |
| 30.06.06 | Kvstur á suð-austurhlíð minnkaður | PVG | | | |
| 21.09.06 | Brunavarnir færðar á grunnmynd | PVG | Hafnarfirði | | |

Strendingur ehf.
 Verkefnaþjónusta
 Reykjanesvegur 68 - 220 Hafnarfirði
 Sími 565 5646, Fax 565 5641

| | | |
|----------------------------|-----------------------|---------------------|
| Hamarsbraut 9, Hafnarfirði | | |
| Útlit / Snið | | |
| dagsetning: nóv. 2005. | teikn. nr: ha09-01 | málkvarði: 1:100 |
| | | A2 |