



GRUNNMYND - HITLAGNIR OG HITABLÁSARAR

1:100

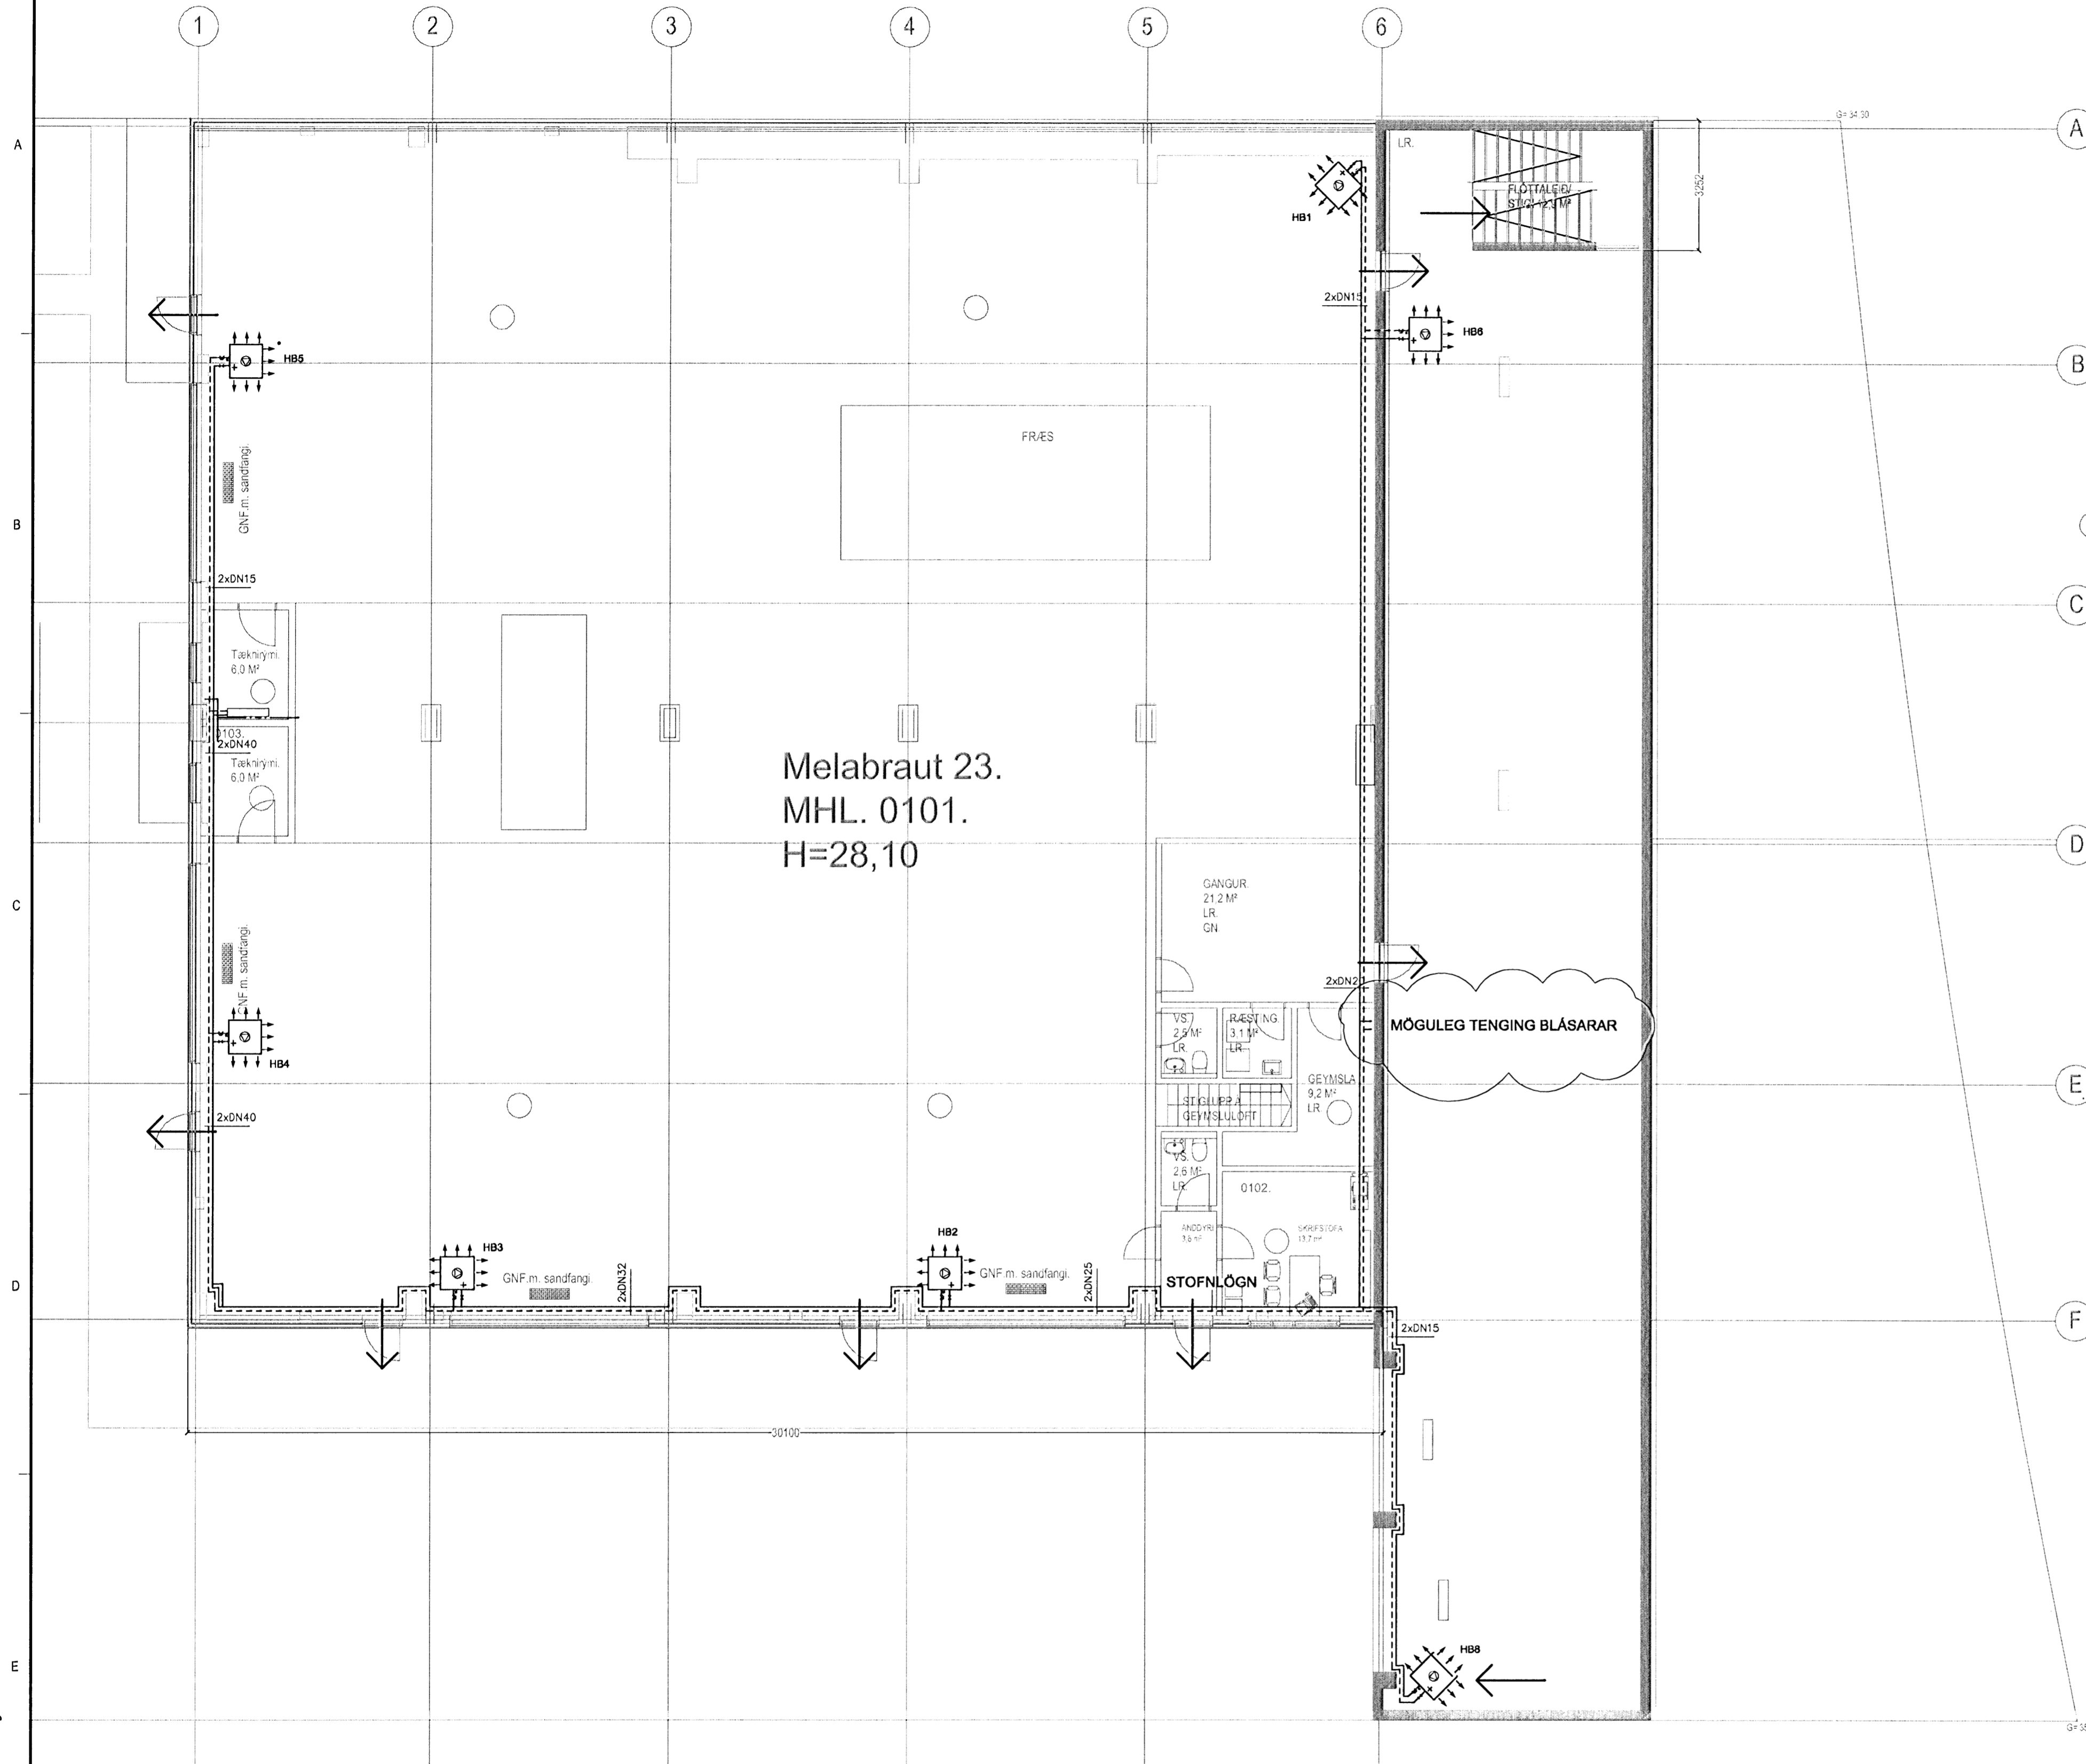

Melabraut 23.  
MHL. 0101.  
H=28,10

MÖGULEG TENGING BLÁSARAR

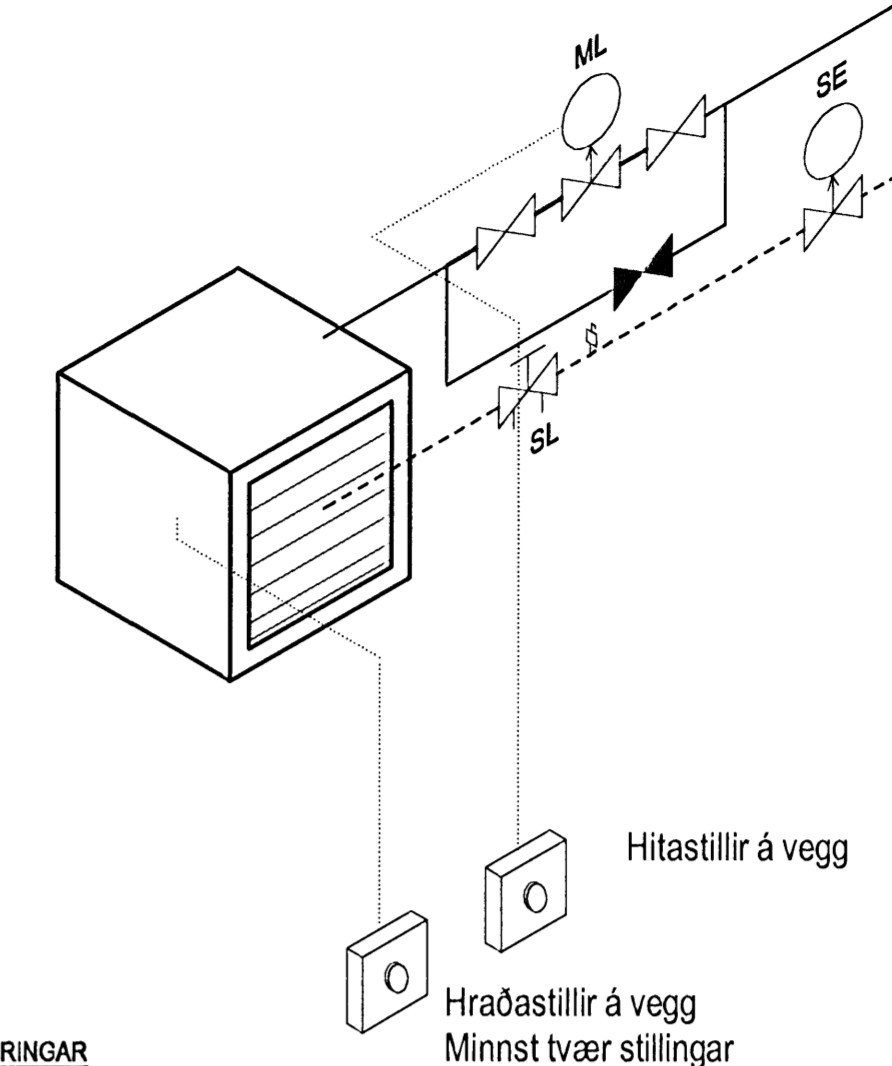


SKÝRINGAR  
ML: Mótorkök  
SE: Segulök  
SL: Stillok



GRUNNMYND - OFNAR Á 2. HÆÐ

1:100

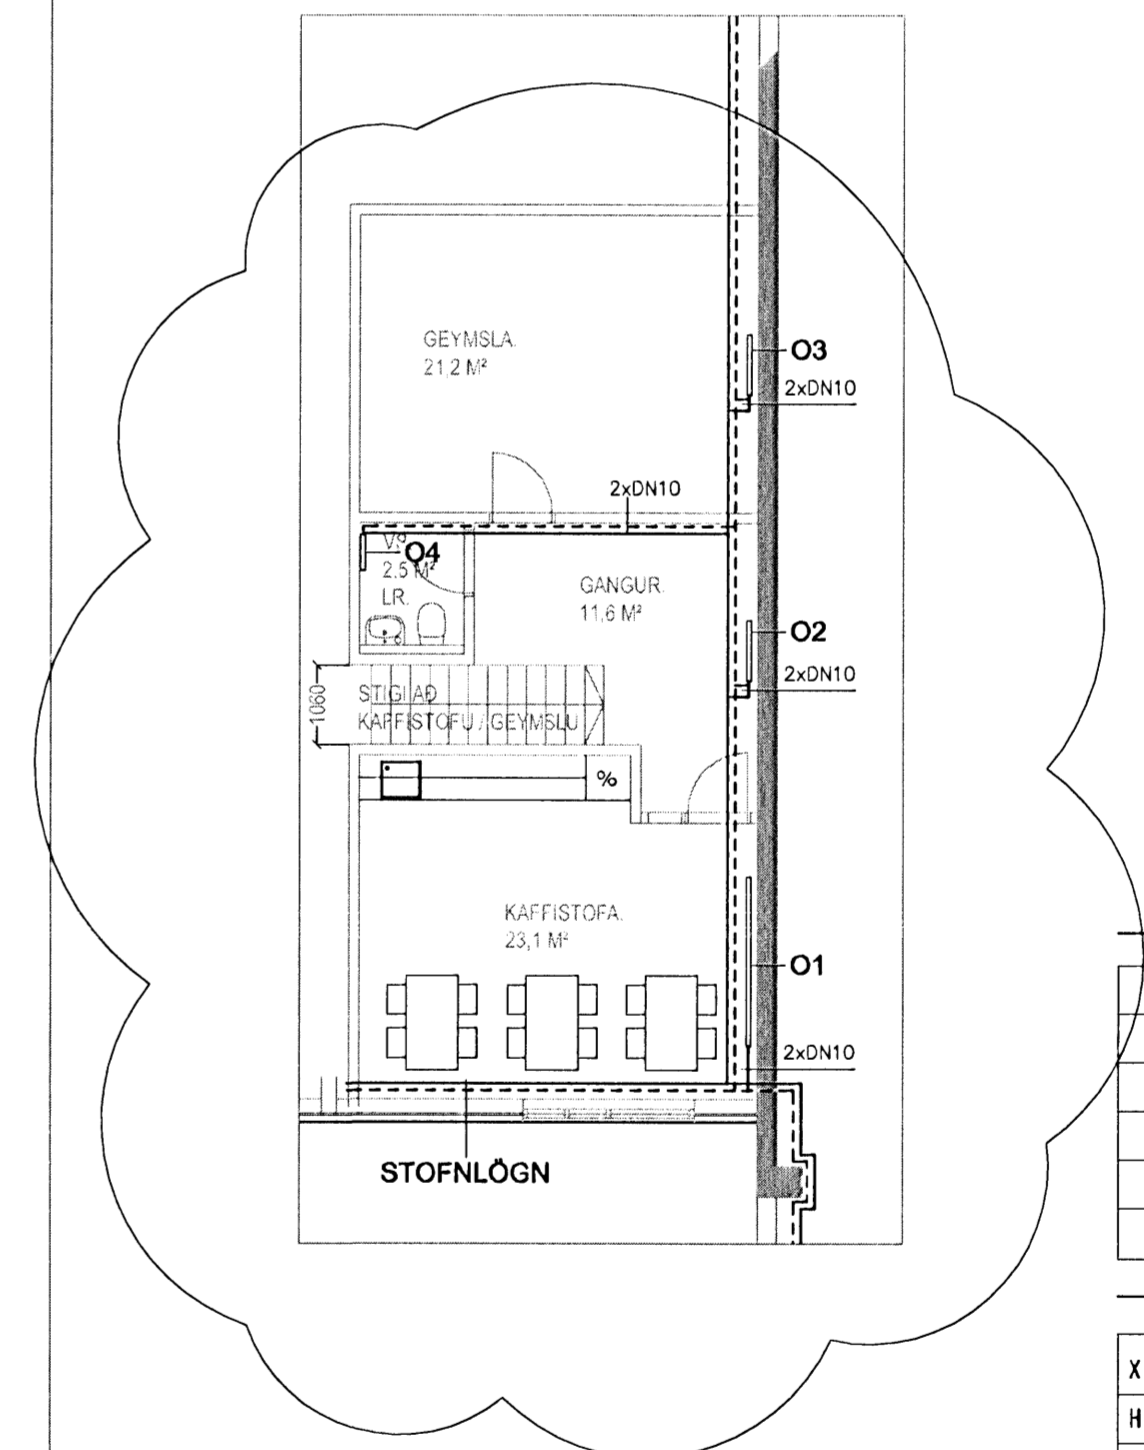

Reynir Þorhanna  
Kt. 170347-7499

Tívisun: Helti teikningar:			
X			
H			
G			
F			
E			
D			
C			
B	18.08.2008	BaJ	EA Ofnar settir inn á 2. hæð, blásari HB7 tekin úr
A	28.03.2008	BaJ	EA Lagnastærðir
Br.	Dags:	Af.	Samþ. Breyting:

- SKÝRINGAR
- Hitalagnir-framrás
  - Hitalagnir-bakrás
  - Gólfhitalagnir-framrás
  - Gólfhitalagnir-bakrás
  - Heitt neysluvatn
  - Hringrásarlögn
  - Kalt neysluvatn
  - Slökkvilagnir

BLÁSARALISTI			
Hitablasari nr	Gerð	Afköst kW	Staður
HB1		12,0	Verkstæði
HB2		12,0	Verkstæði
HB3		12,0	Verkstæði
HB4		12,0	Verkstæði
HB5		12,0	Verkstæði
Samtals Verkstæði		60,0	
HB6		8,0	Lager
HB8		8,0	Lager
Samtals lager		16,0	

OFNALISTI			
NR	GERÐ	HxBxL [mm]	Afköst [W]
O1	Vor-yl	600x59x2260	1497
O2	Vor-yl	600x59x810	535
O3	Vor-yl	600x59x810	535
O4	Vor-yl	600x59x480	321

HITABLÁSARA Í VERKSTÆÐISSAL SKAL SETJA VIÐ HLIÐ HURÐA  
NÁKVÆM HÆÐ LAGNA Í VERKSTÆÐI ÁKVARÐAST Í SAMRÁÐI VIÐ EFTIRLIT

Hávaði frá blásurum Lw < 45 dB(A)  
Afköst blásara miðast við 75°C/35°C og



Melabraut 23  
220 Hafnarfirði

GRUNNMYND  
HITALAGNIR OG HITABLÁSARAR  
YFIRLITSMYND

Daga: 01.03.08 Kværk: 1:100 I/A1 Síðk:  
Hannað: BaJ Teiknað: BaJ Yfirvakt: SP Samþykkt: EA  
Verður: 3.151.234 Tekni nr.: Breyting: R Blá nr.: P-312

