


Samþykkt þann  
 09 JULÍ 2008  
 Byggingarfulltrúinn í Hafnarfirði  
 F.h. Hrólfur S. Gunnlaugsson

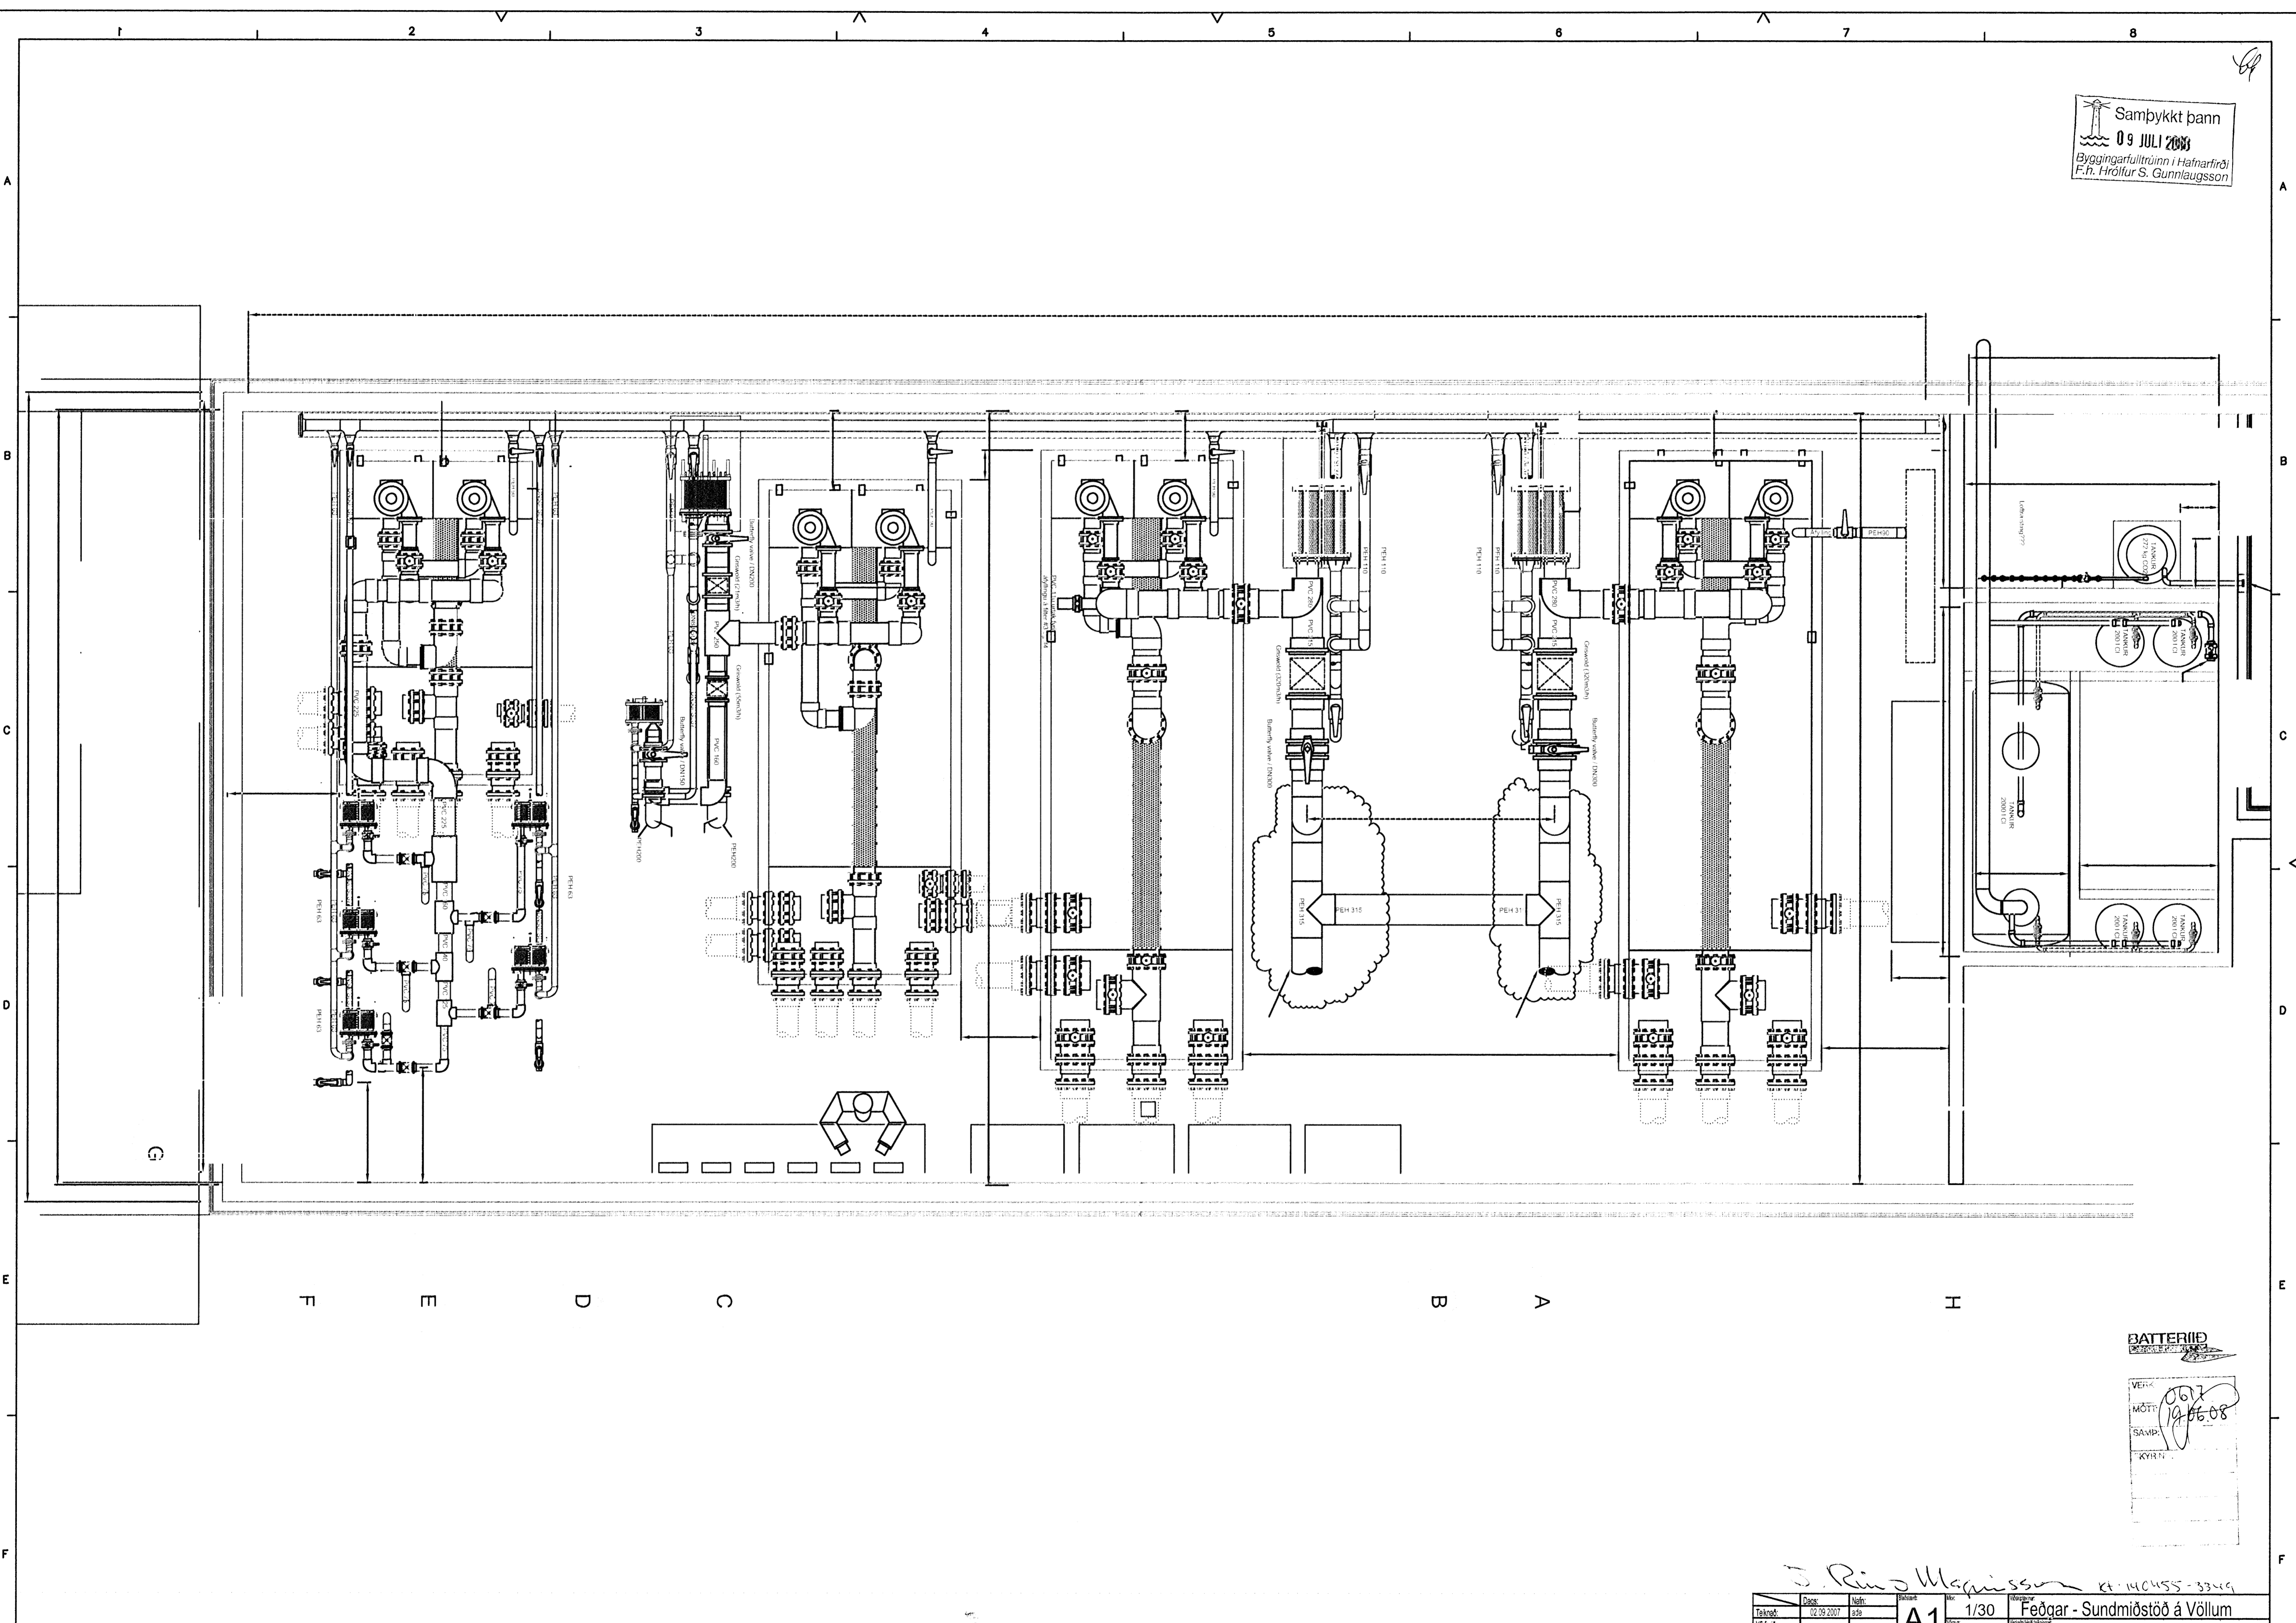

BATTERIÐ  
 VÉLVERK  
 MÖT  
 06.7  
 19.06.08  
 SAMÞ  
 KYRRI

08. júní 2008

*J. Rind Magnússon* KT 140455-3349

Dagur	02.09.2007	Nafn	asa	Skala	1/30	Stofn	Feðgar - Sundmiðstöð á Völlum
Vefur							Vatnshreinsikerfi
Stofnun							Fyrirkomulag

**VÉLVERK** ehf.  
 Hönnun - Raðgjaf - Innflutningur  
 www.velverk.is

BOHOLT 8. 3h  
 105 REYKJAVÍK  
 Sími: 590 3536

2006-70-03/27 - Str. 531-A