Samþykkt þann
14 JAN 2010
Byggingarfulltrúinn í Hafnarfirði
F.h. Hrólfur S. Gunnlaugsson

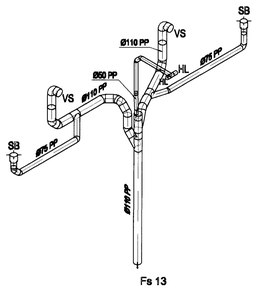

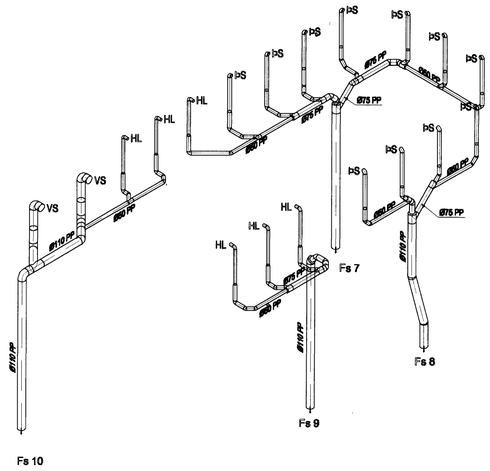

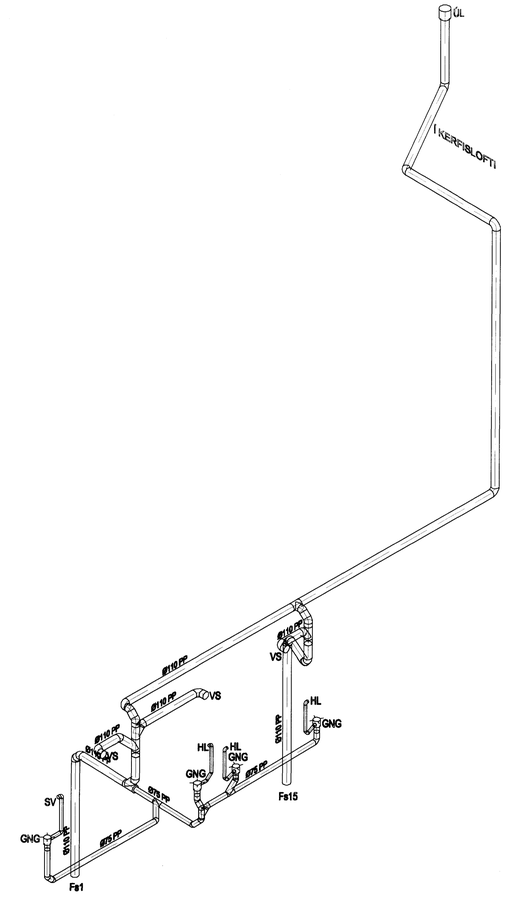

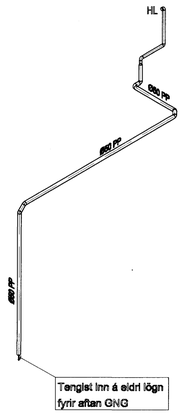

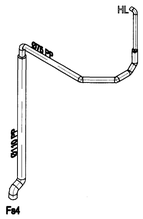

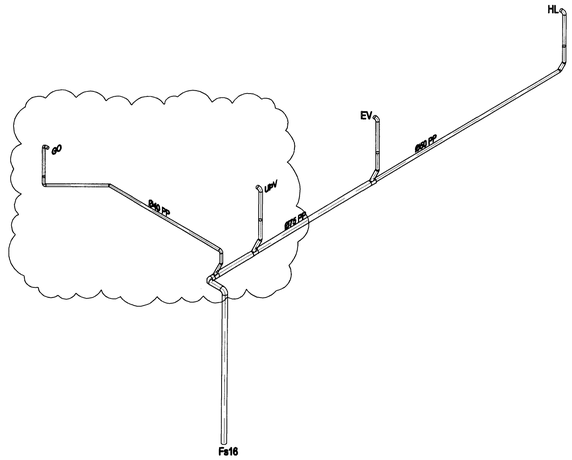

KAPLAKRIKI

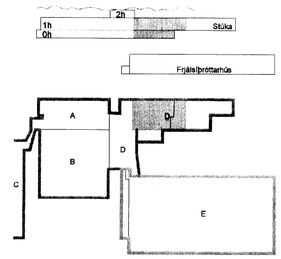

E	04.01.10	Bætt við lögn á fallstamma	JGR/SÁS
D	12.06.09	Breyting á fallstömmum	BS/SÁS
C	09.12.08	Breytingar á útloftun	JJR/KMJ/SÁS
B	01.08.08	Breytingar lögnum	JJR/KMJ/SÁS
A	23.11.07	Breytingar á stömmum	KMJ/SÁS
Útg.	Dags.	Skýring	Hannað/Yfirfarið

VSB
VERKFRÆÐISTOFA

BÆJARHRAUN 20 · 220 HAFNARFJÖRÐUR · KENNIT. 710796-2899
vsb@vsb.is · Sími 585 8600 · Fax 585 8610 · www.vsb.is

Áritun sérhönnuðar
Sveinn Áki Sverrisson Kt: 230855 5609

Verkheiti
KAPLAKRIKI
HAFNARFIRÐI

Verkhluti
Lagnir
Frárennslislagnir
Rúmmynd

Hannað	Teiknað	Yfirfarið	Kvarði		Slóða
BS/KMJ	BS/KMJ	SÁS	1:50	/ A1	-
Dags.		Verkefni	Teikning		Útgáfa
30.04.07		06811	A P191		E

V:\2006\06811\06811-Kaplakriki-FH\Sheets\LAN\06811-A-P191.dwg