




**TÁKN**

- GN = Niðurfall
- LR = Loftfresting
- PK = Póstið
- NL = Neyðarhjós
- VLR = Vélknúin loftfresting
- R = Reykisgrynni
- ÚT = Merktur útgangur
- ♿ = Biliðstæði fyrir fatlaða
- BO = Björgunarpop
- ▶ = Felliðgi við björgunarpop
- ⊙ = Brunnaeðla
- 20 m.
- ELDVARNAMERKINGAR**
- REI 60 = Berandi A60 eða B60 veggur
- EI 60 = A60 eða B60 veggur
- R60 = Bjútur í 60 mínútur, l.d. eða eða hl.
- E30 = E30 hurð eða veggur
- E30 CS = E30 S (reykisþétt og skjálökandi)
- E60 CS = A60 eða B60 hurð
- E 30 = F30 glær
- ECS 30
- A = er óbrannandi efni
- B = er brannandi efni (t.d. timbur)

**BREYTING**

- A: 14.07.2008
- Bætt við skjólvegg til afmörkunar sérnotafatta á íbúð 0104.
- B: 13.11.2009
- Bætt við skjólvegg til afmörkunar sérnotafatta á íbúð 0101.
- Svölum tekið með gleri á svölum íb. nr. 0205, 0302, 0303, 0307, 0308, 0401, 0403, 0407, 0408.

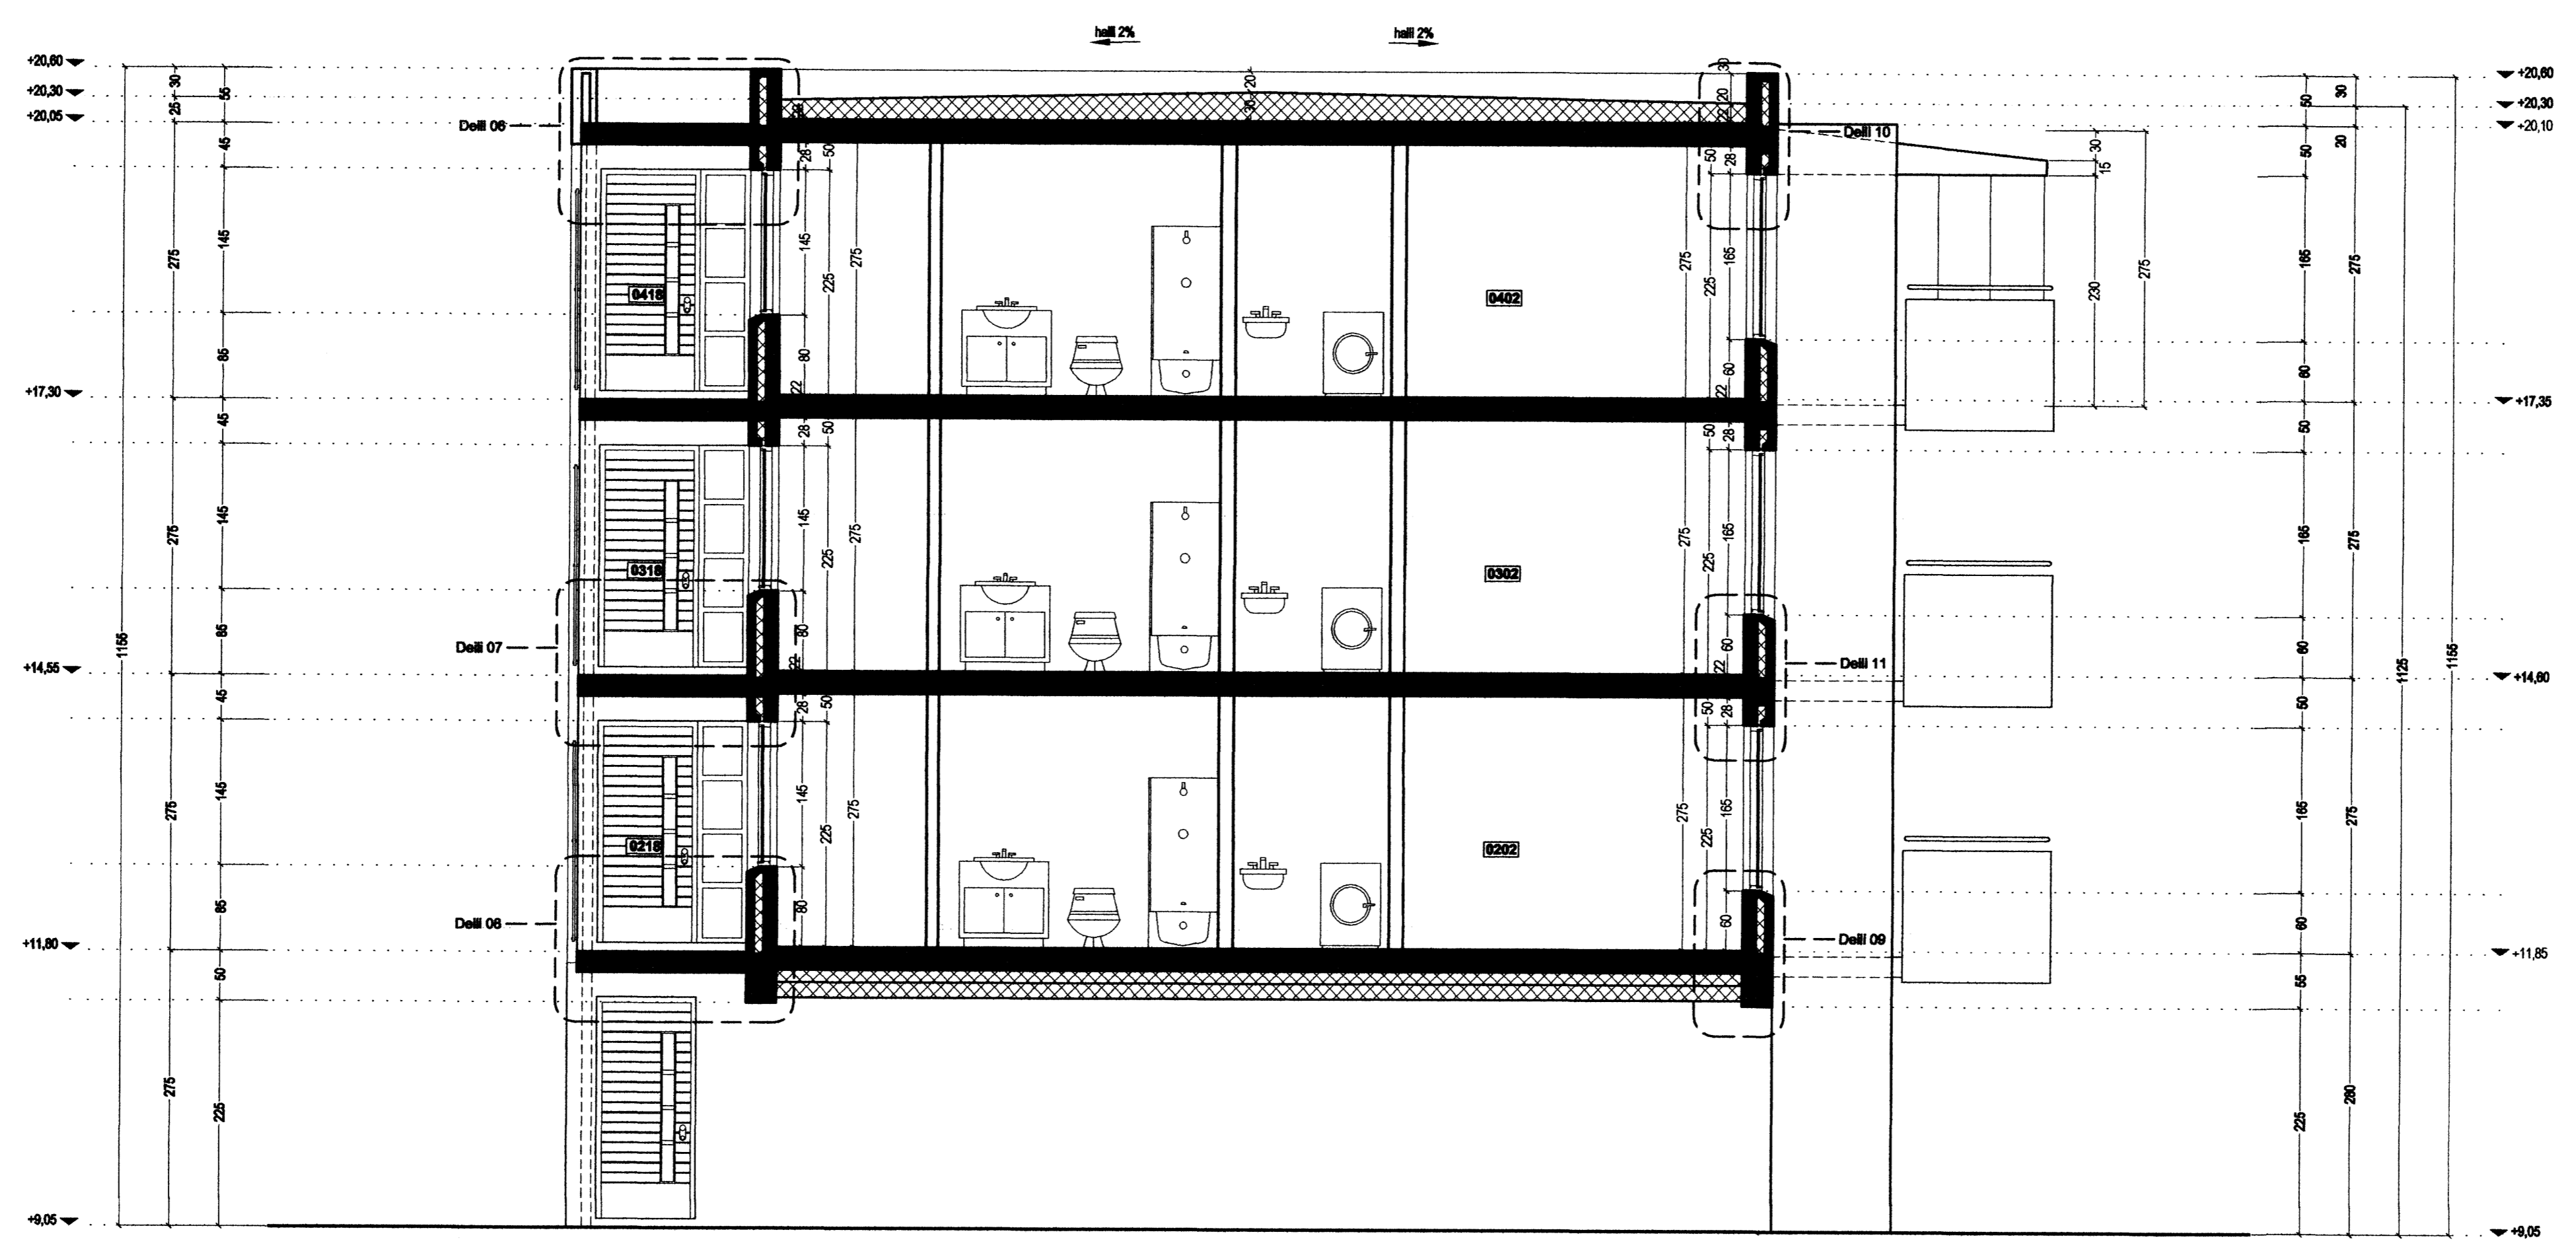

skurður C-C

**TEIKNAD**

JGE.RCM.YAI.SOL

**MKV.**

1:50

**DAGSETNING**

01.03.2005

**BLAD**

14 AF 20

**LÆKJARGATA 32**  
HAFNARFJÖRÐUR

SKURÐUR C-C

KRISTINN RAGNARSSON arkitekt EHF.  
KRISTINN RAGNARSSON - KÍ. 120944.2889 - 111kristinn@eimnet.is  
TEIKNISTOFAN SMÍÐJAVEGI 11 - 200 KÖPAVOGI - ÍSLAND - S. 594.2255 - FAX 544.4225