



TÁKN

- GN = Niðurfell
- LR = Loftfresting
- PK = Pólfassar
- NL = Neyðaríós
- VLR = Vélknúin loftfresting
- R = Reykjakynjar
- ÚT = Merktur útgangur
- ♿ = Bilastæði fyrir fatlaða
- BO = Björgunarpop
- ▶ = Féllestigi við björgunarpop
- ☉ = Brunnaslanga
- 20 m.

ELDVARNAMERKINGAR

- REI 60 = Bærnið A80 eða B80 veggur
- EI 90 = A80 eða B80 veggur
- R60 = Barbur (60 mínútur, l.d. eða eða h.d.)
- E30 CS = B30 S (reypítt og sjálfkveandi)
- E30 CS = A80 eða B80 hurð
- E 30 = F30 gler
- EC2 S0
- A = er örnrennandi eðli
- B = er örnrennandi eðli (l.d. timbur)

BREYTING

- A: 14.07.2008
- Þætt við skjólvegg til afmörkunar sérnotafatta á íbúð 0104.
- B: 13.11.2009
- Þætt við skjólvegg til afmörkunar sérnotafatta á íbúð 0101.
- Svolum lokað með gleri á svölum: íb. nr. 0205, 0302, 0303, 0307, 0308, 0401, 0403, 0407, 0408.

TEIKNAD

JGE.RCM.YAI.SOL

MKV.

1:50

DAGSETNING

BLAÐ


4 AF 20

LÆKJARGATA 32
HAFNARFJÖRÐUR

GRUNNMYND 1. HÆÐ

KRISTINN RAGNARSSON arkitekt EHF.

KRISTINN RAGNARSSON - KÍ. 120944.2669 - t11kristinn@silnet.is
TEIKNISTOFAN SMÍÐJAVEGI 11 - 200 KÖPAVOGI - ÍSLAND - S. 664.2266 - FAX 644.4226

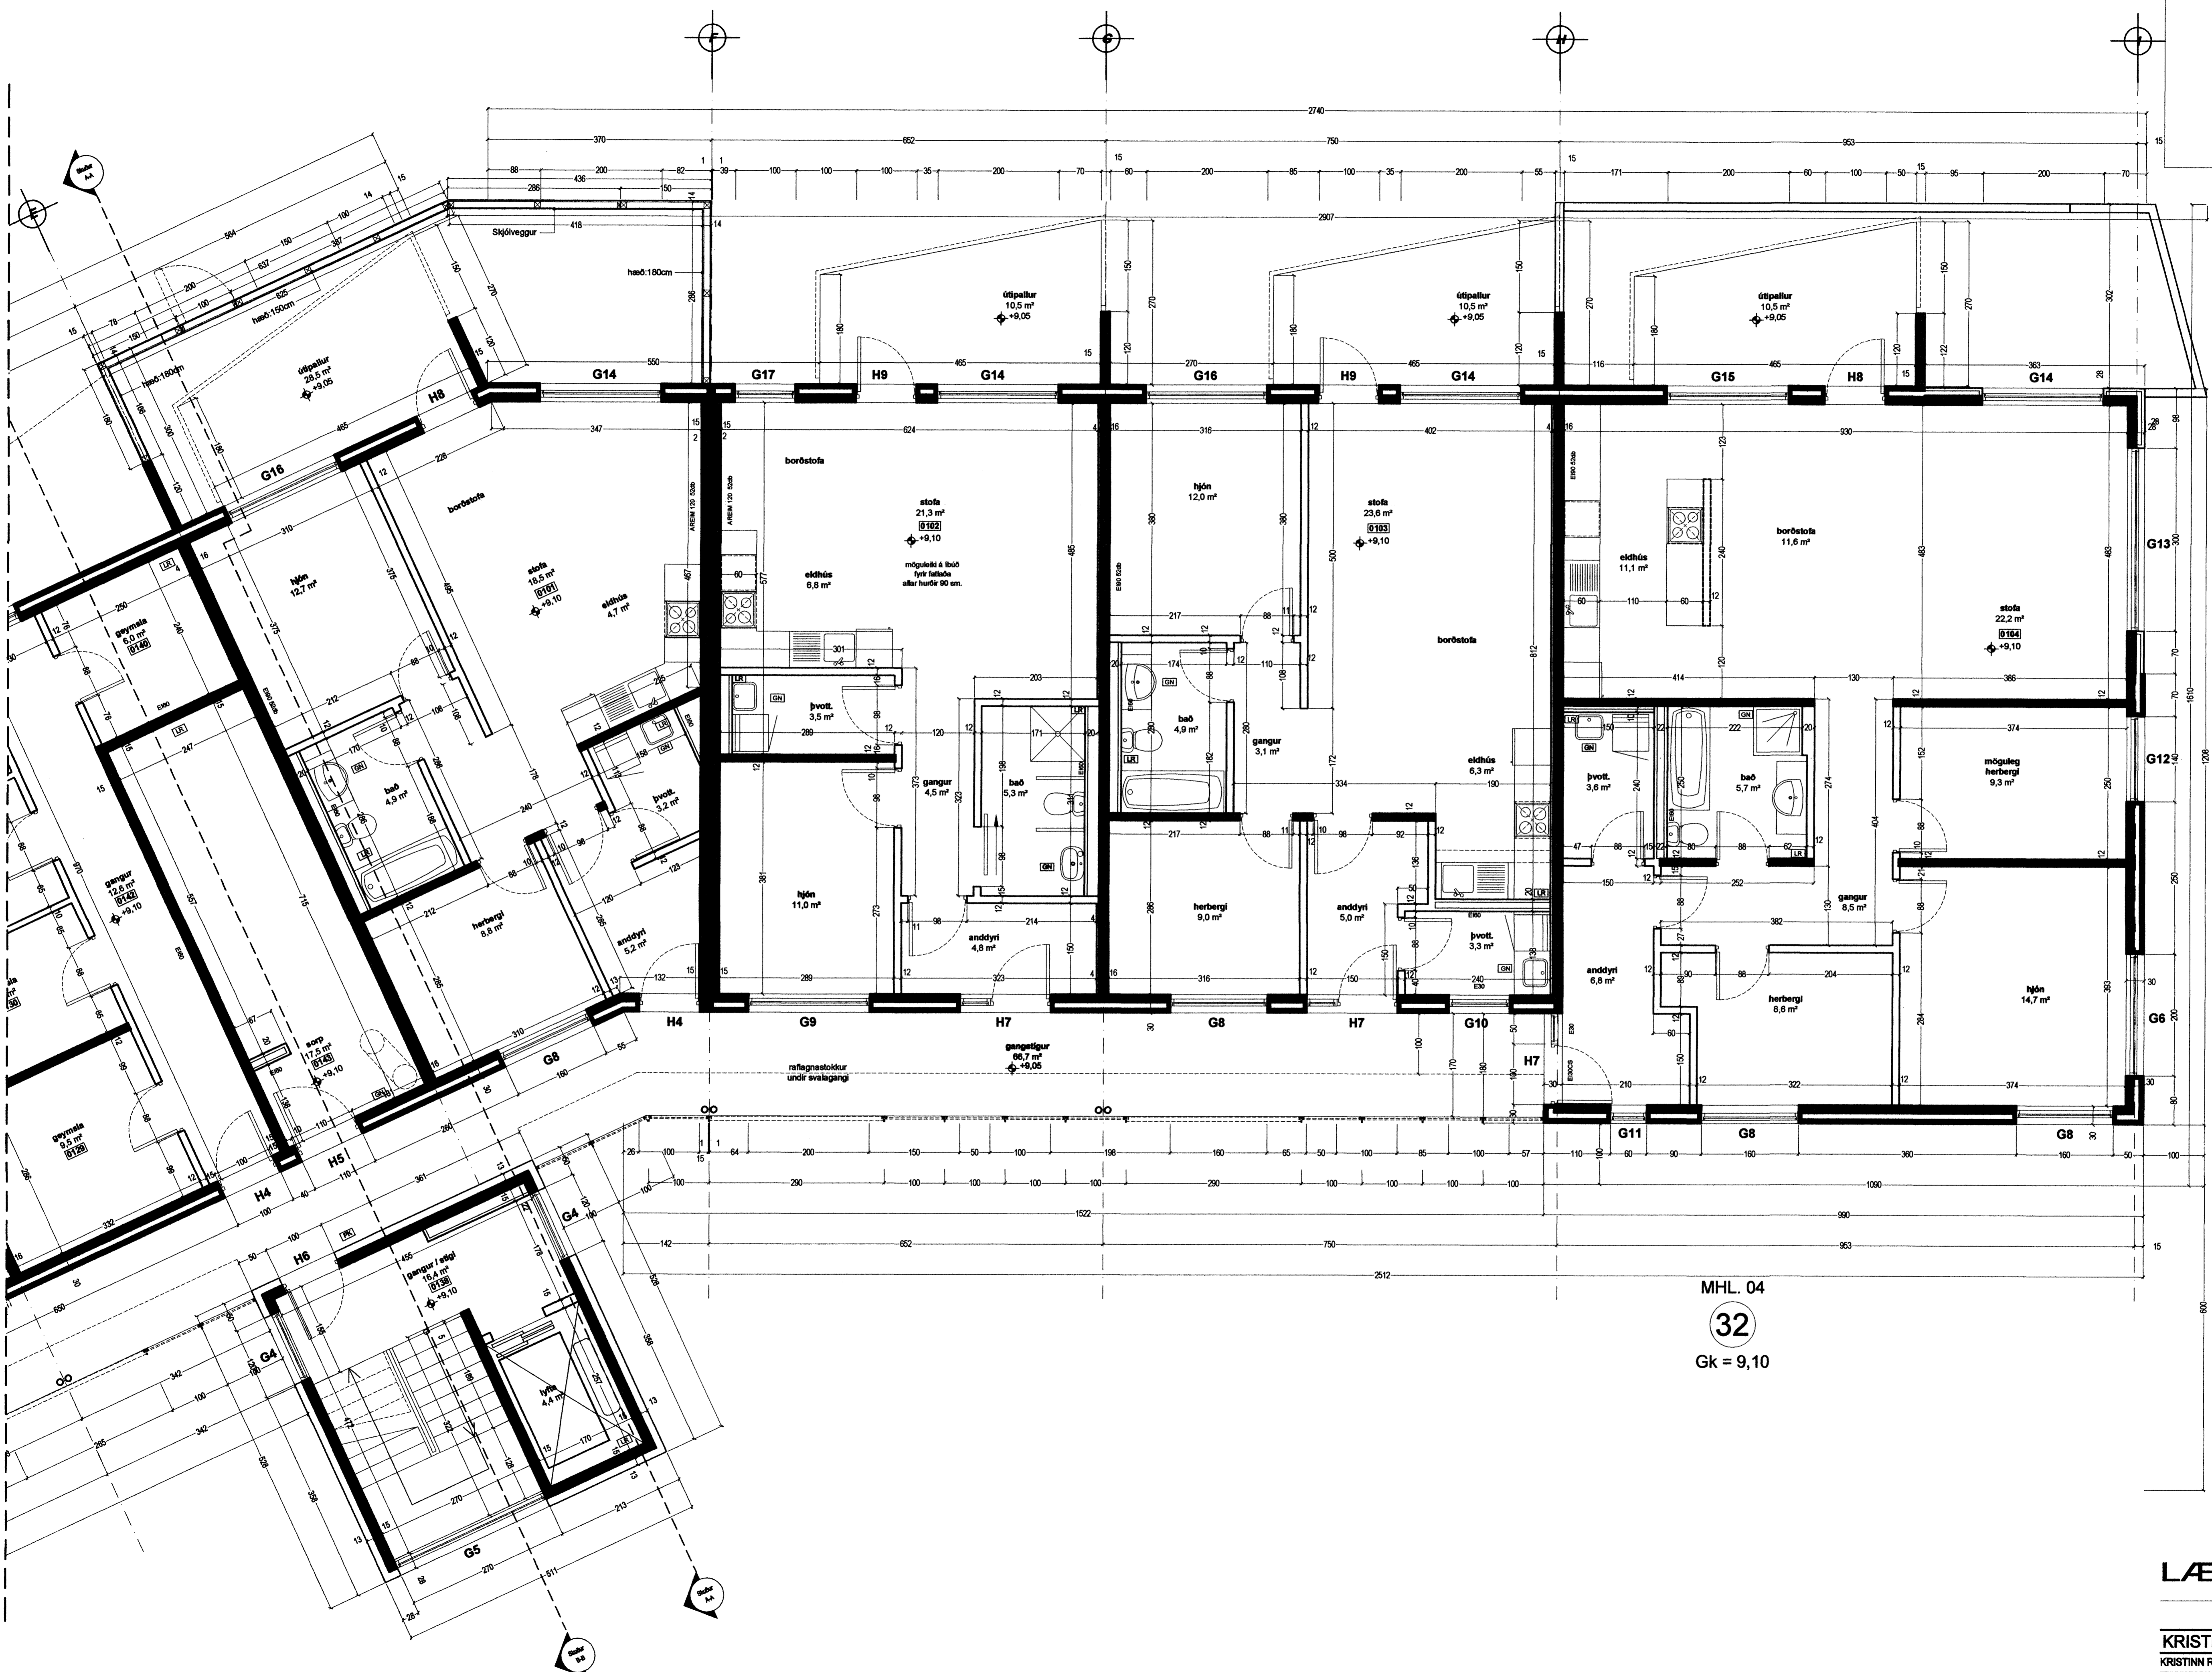

MHL. 04

32

Gk = 9,10