



DAÐS:	NR:	BREYTINGAR:	SAÐD:
20.08.09		Sturta tekinn burt	

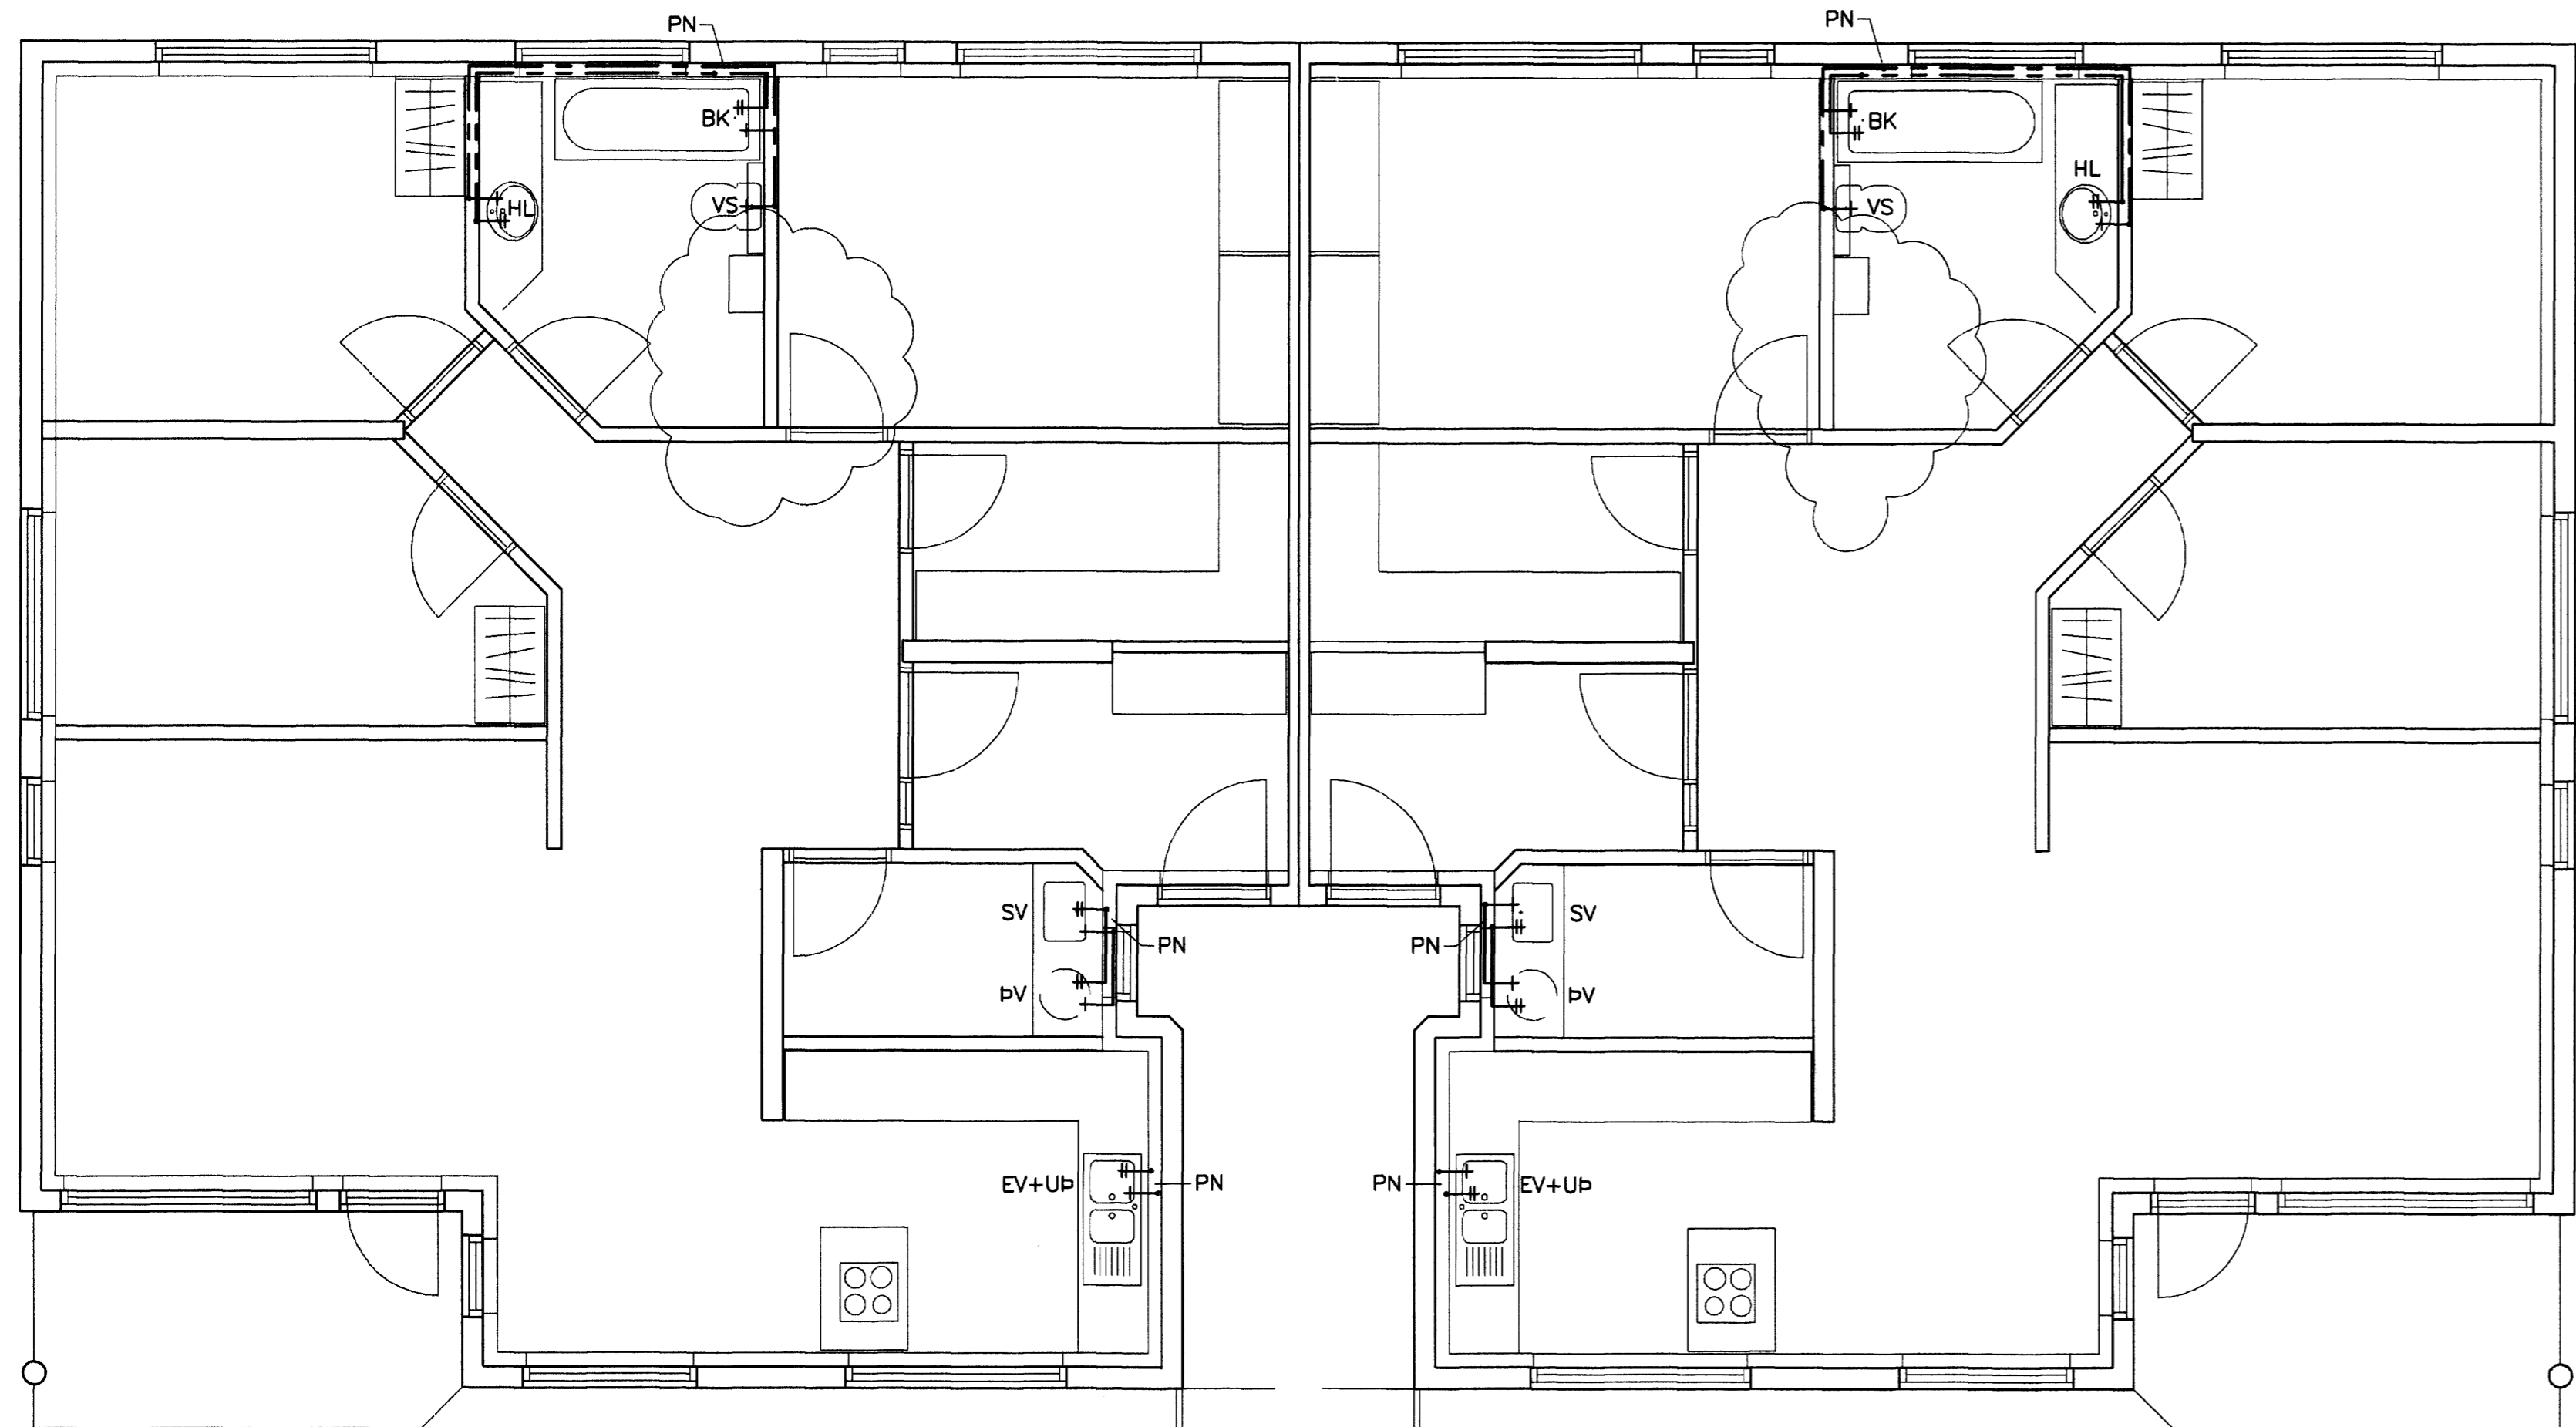

GRUNNMYND 2.HÆÐ, 1:50

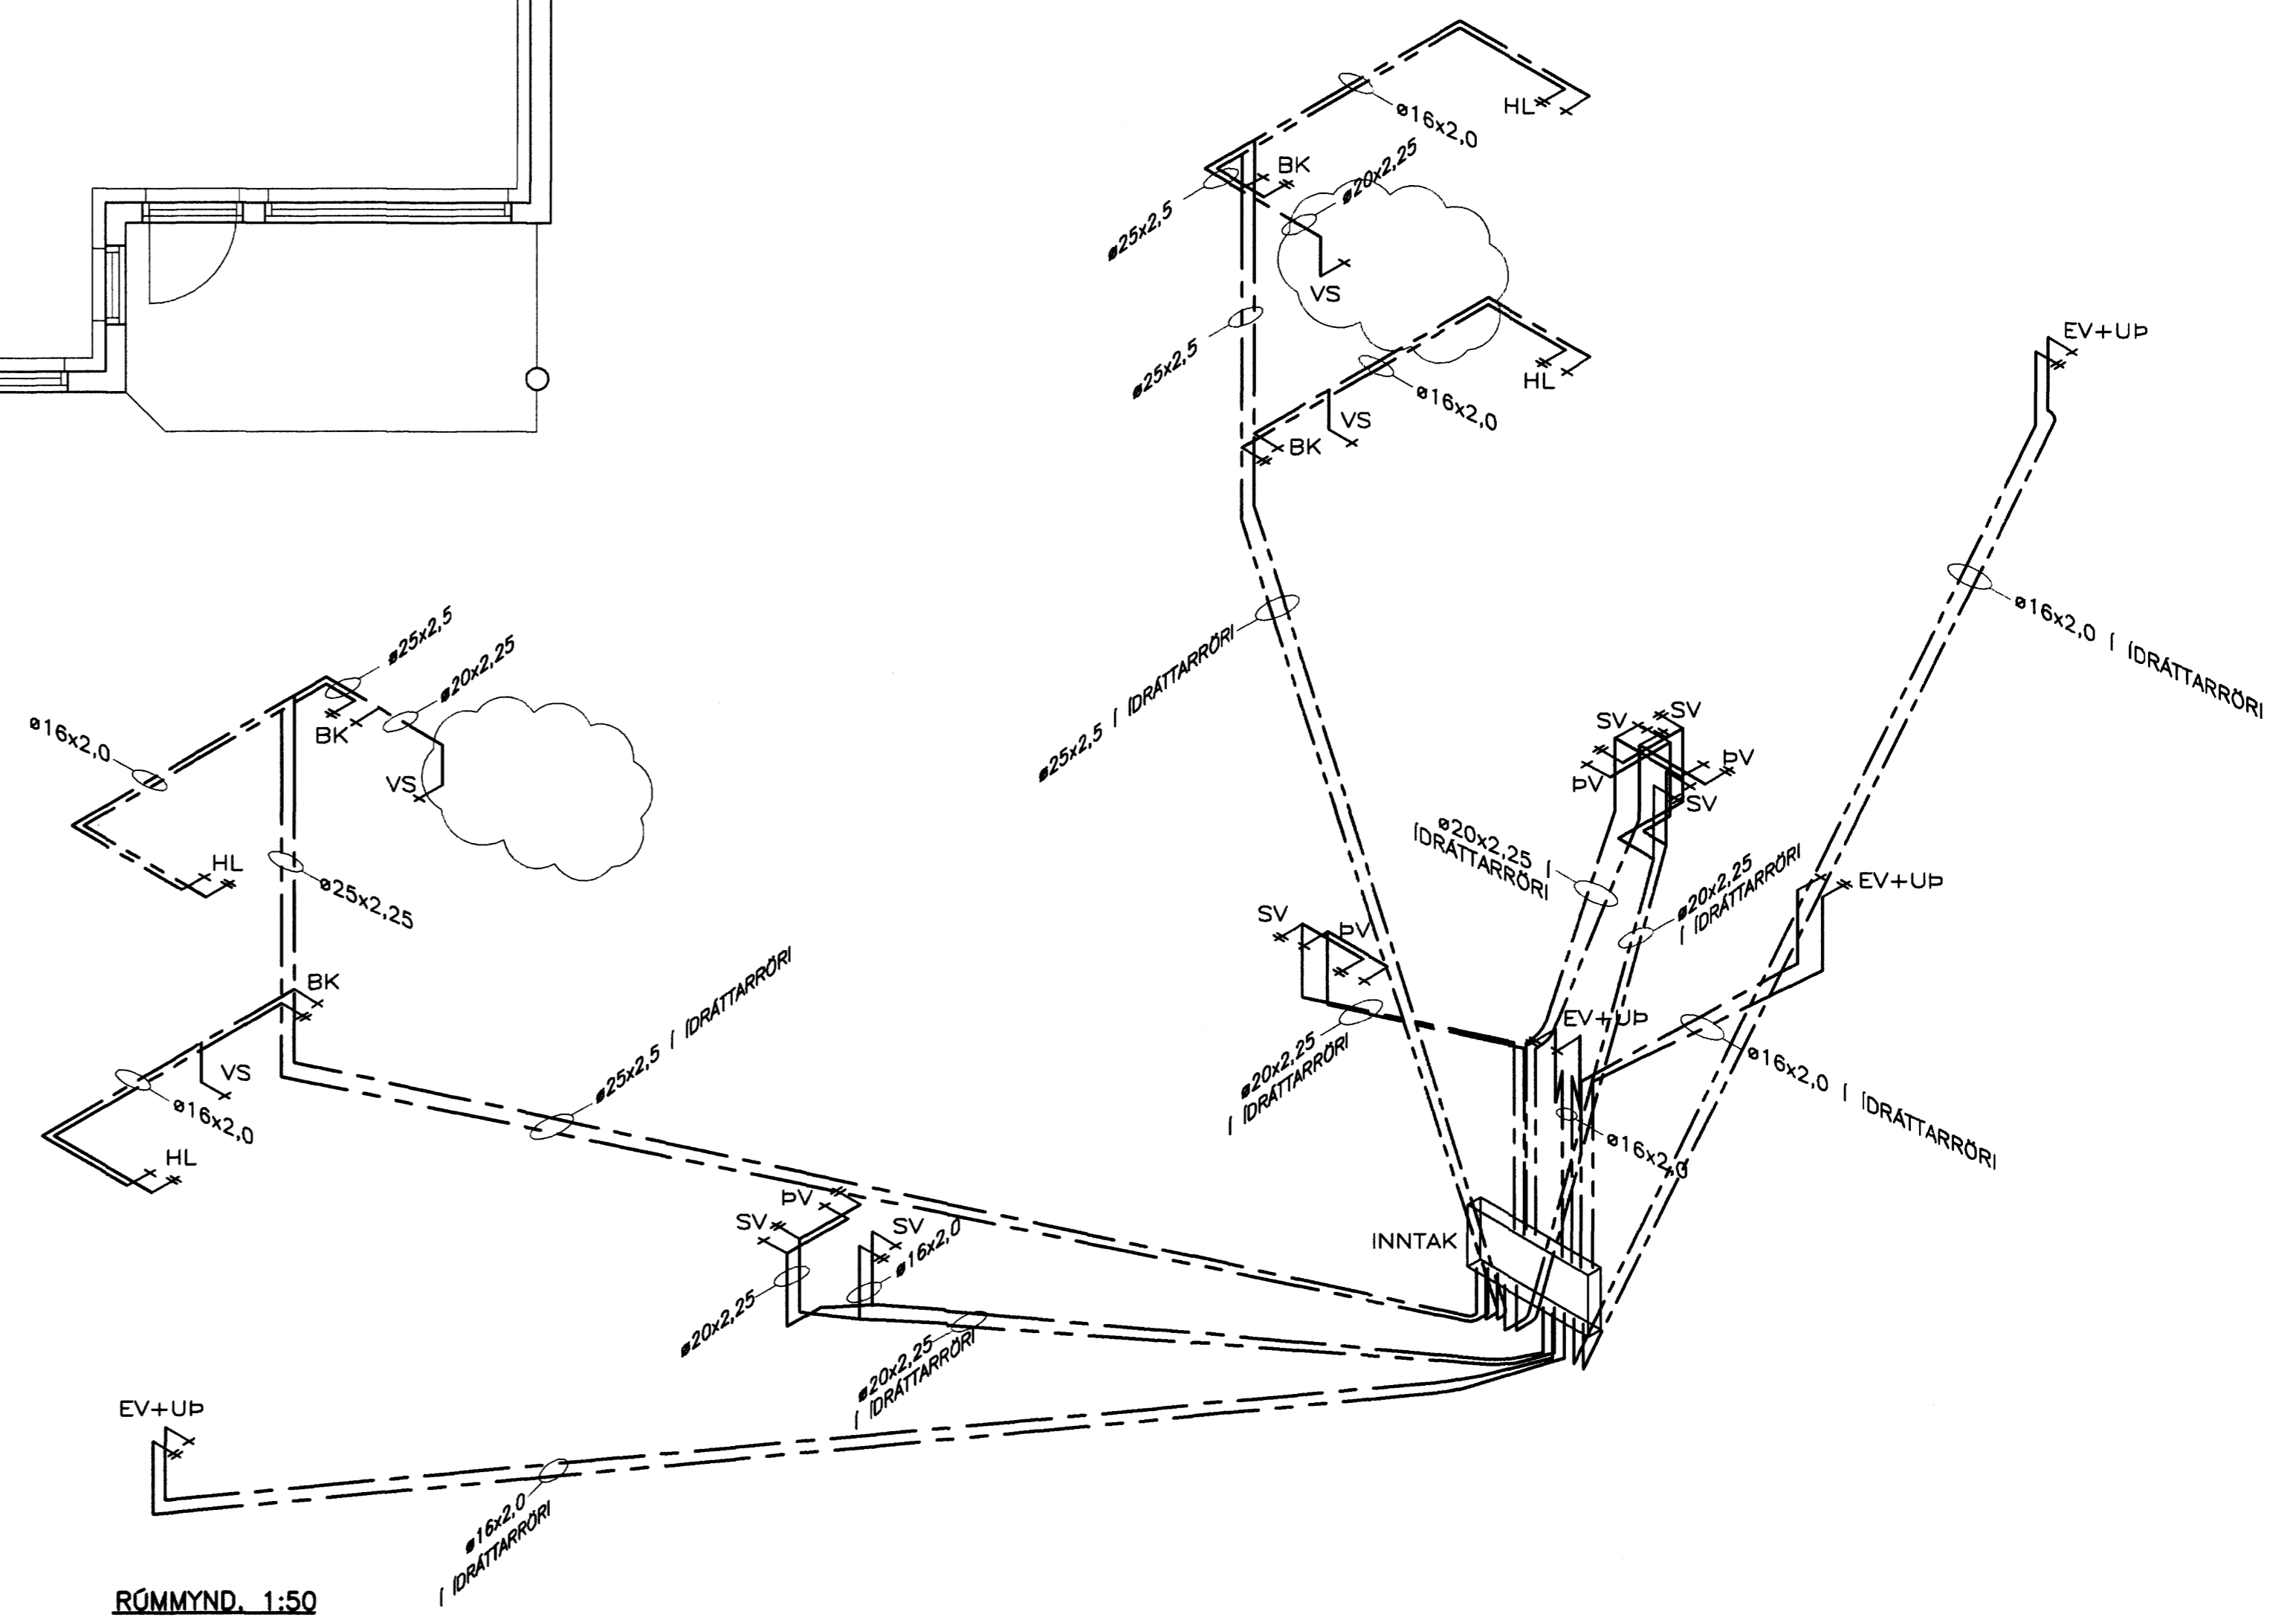


RÖMMYND, 1:50

SKÝRINGAR SJÁ TEIKN 411



HEIT VERK:	DREKAVELLIR 38	VERKNAÐUR:	07.73	DAÐS:	06.09.07
	HAFNARFIRÐI	POSTAÐUR:	FJÖRBÝL	DRÖGNAÐUR:	421
HEIT TERNINGAR:	NEYSLUVAÐINSKERFI	SAÐAÐUR:	Jón Guðmundsson	BYGGINGAR:	FRUMÓTGÁFA
	GRUNNMYND 2.HÆÐ	TEIKNINGAR:	280255-4329	BYGGINGAR:	FRUMÓTGÁFA
	RÖMMYND	BYGGINGAR:		BYGGINGAR:	1:50
FRAMAÐUR:	GH	TEIKNAR:	RR	HEIT:	JG
					421

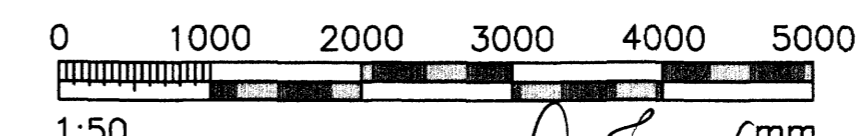

1:50

Jón Guðmundsson