


| DAGS: | NR: | BREYTINGAR: | SAMM. |
|----------|-----|--------------------|-------|
| 20.08.09 | | Handtekið og farið | |
| | | | |
| | | | |

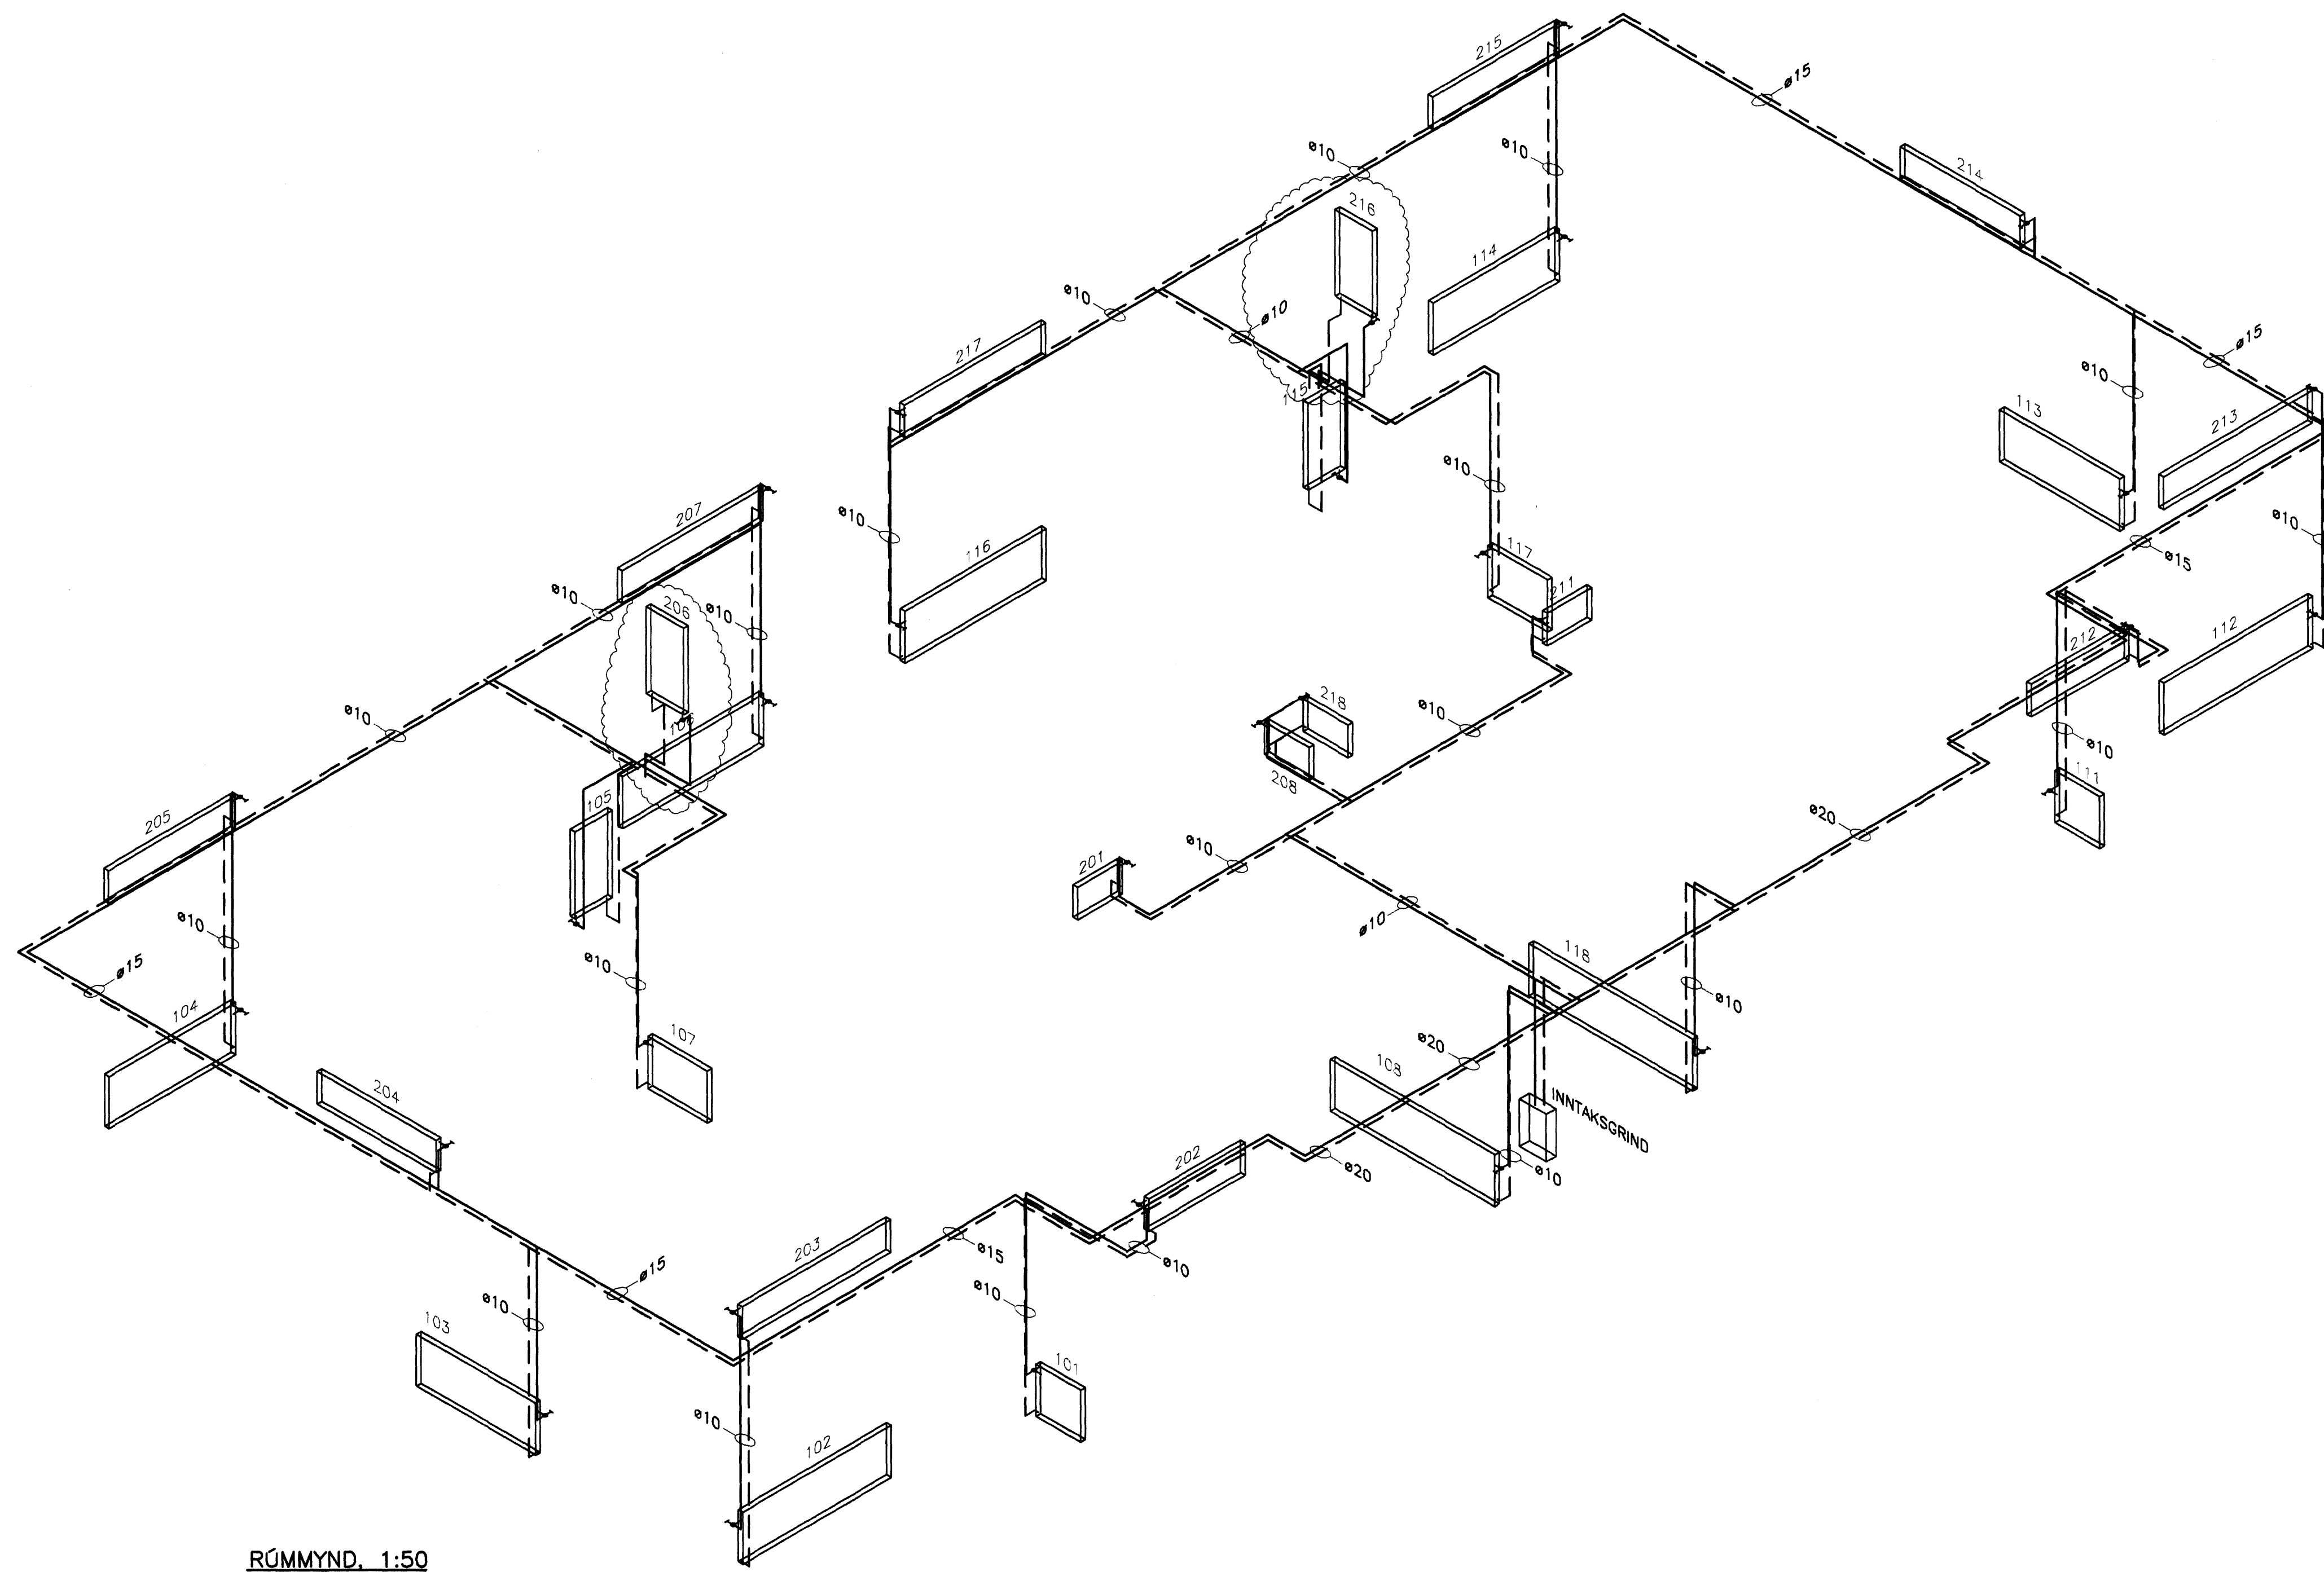

RÚMMYND, 1:50

SKÝRINGAR SJÁ TEIKN. NR. 510



| | | | |
|--|--------------------------------------|--------------------|----------|
| SKEFAN 19 - 108 REYKLAUK - SM: 517 9050 - NETTÁNG: jony@teknik.is, ghr@teknik.is | VERKFRÆÐIÞJÓNUSTAN EHF. | 07.73 | 06.09.07 |
| DREKAVELLIR 38 HAFNARFIRÐI | FJÖRBÝLI | 531 | |
| FRUMMÓTI: HILAKERIL RÚMMYND | SAUÐVIR: Jón Guðmundsson 280255-4329 | FRUMMÓTI: FRUMMÓTI | 1:50 |
| STAND: GH | TEKNA: RR | HELI: JG | 531 |

