


Þakvirki, Grunnmynd, 1:50

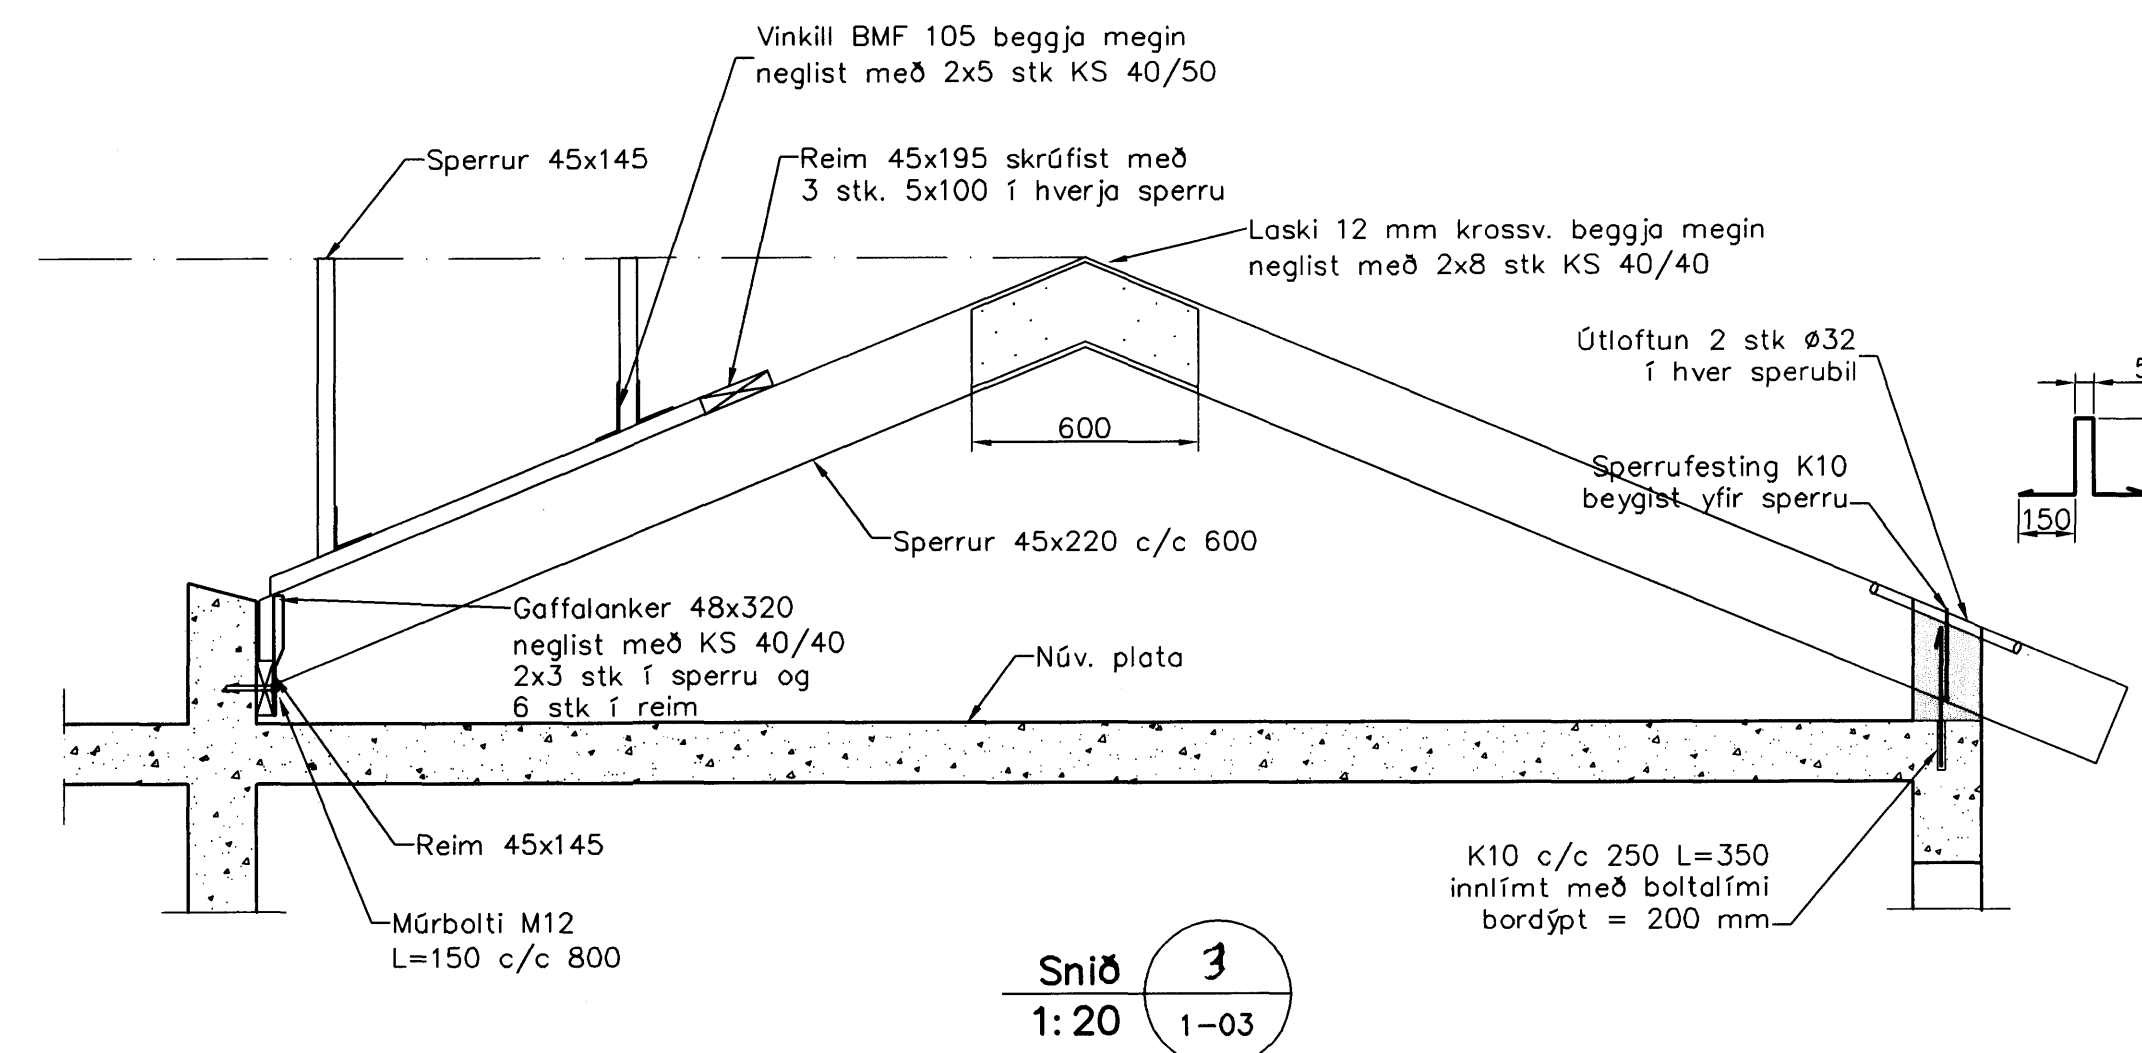

Snið 3
1:20

Skýringar

Almennar skýringar sjá blað 00-01


Steypa
Brotþolsflokkur: C25/28 samkv. ENV 206 (25)
Vatnissementstala: skal vera minni en 0,55
Loftmagn: 5-7%
Signdi: 60-80 mm

Timbur


Allt timbur í burðarvirki skal vera styrkleikaflokkað minnst K18 samkv. IST-DS 413 nema annað sé tekið fram á teikningum. Timbur sem leggst að eða í steypu skal fúaverja á viðurkennan hátt. Leggja skal tjörupappa milli trés og steypu

Festingar

Allt stál í festingum skal vera Fe 360 og allir boltar uppfylla styrkleikaflokk 4,6 samkv. DS 412. Undir boltarar sem koma að tré skal setja skinnur sem eru breidd = 3 x þvermál bolta Þykkt = 0,3 x þvermál bolta

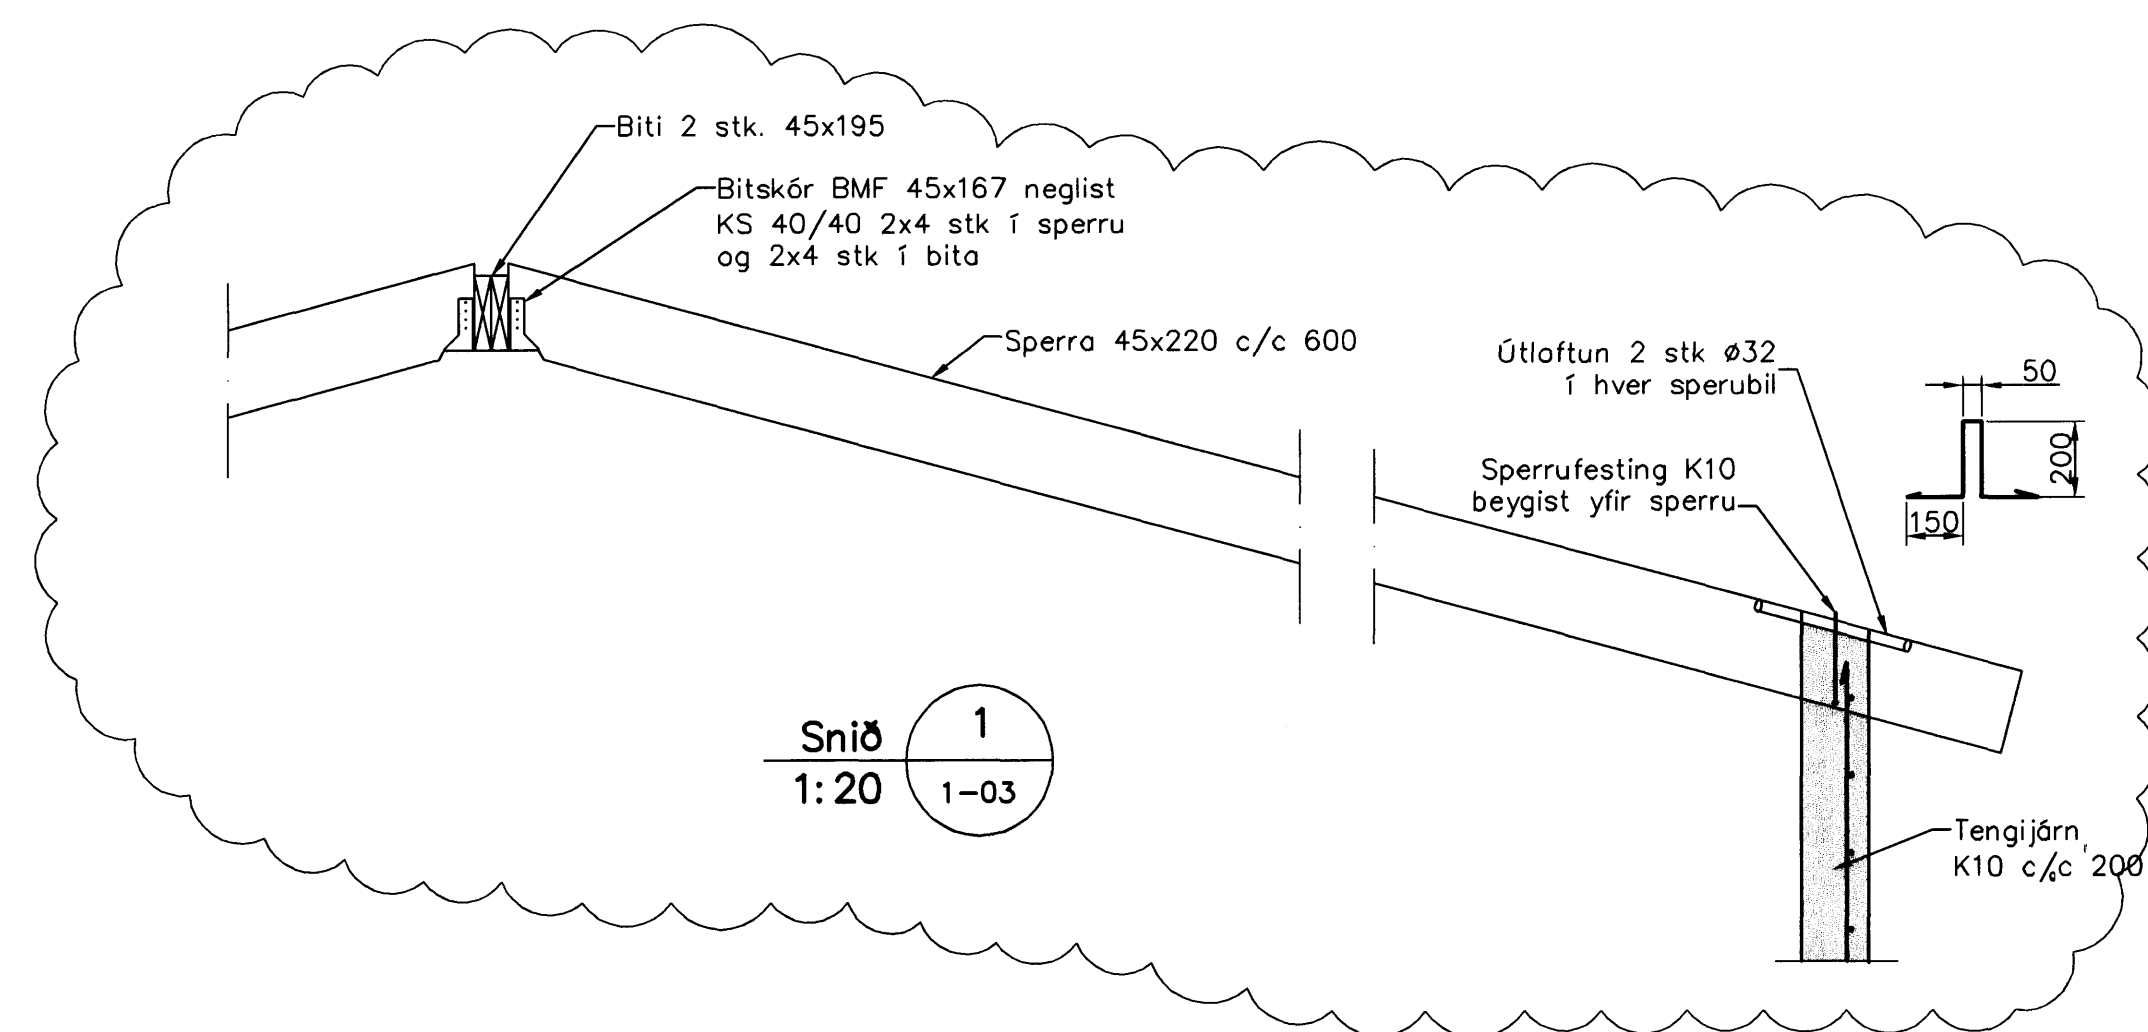

Snið 1
1:20

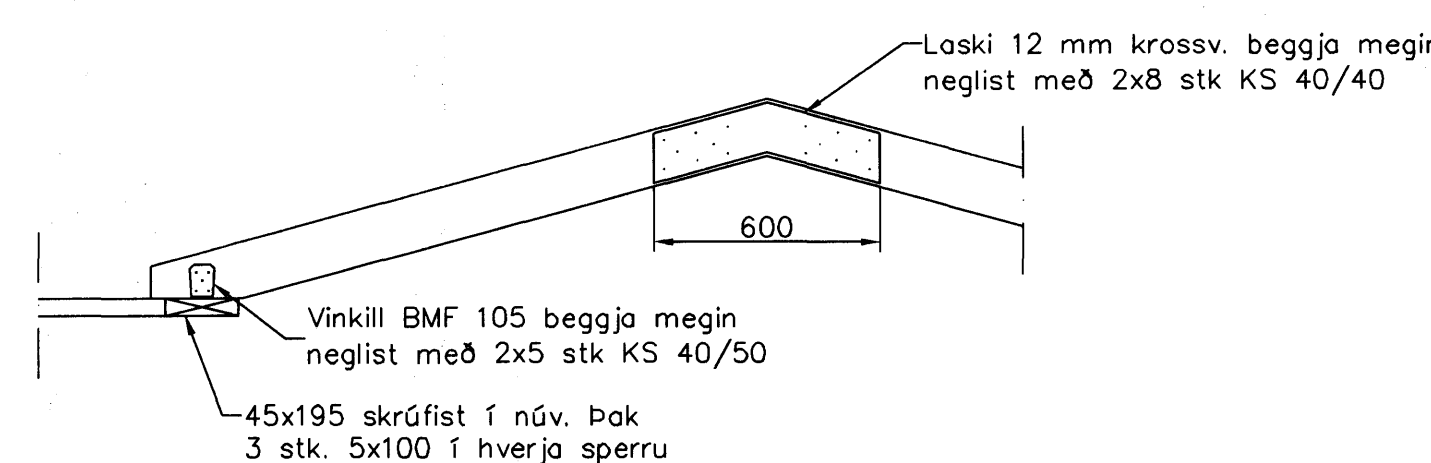

Snið 2
1:20

Útgáfa	Breyting	Dagsetning	Hannað
B1	Steypti plata þarlægð	17.12.2009	S.H.
Sveinbjörn Hinriksson Byggingatæknifræðingur Kl. 160951-2529 Brekkgötu 8 Hafnarfirði Sími: 555-4008, 861-8651 Netfang: sveinb@simnet.is		Staður: Glitvangur 11 Hafnarfirði Skýring: Viðbygging, Þakvirki	
Hannað / Teiknað	Kvarði 1:50 1:20	Dagsetning 17.12.09	Verknr. 13-09 Teikn.nr. 1-03