


Artun samráðingarnúmer


**Skýringar**

Sjá skýringar, tókn og tækjalista á teikningu 1370-V-01.  
 Sjá dæmigerðar sérmyndir á teikningu 1370-V-02.  
 Sjá skýringar fyrir niðurföll og fráveitulagnir á teikningu 1370-V-05.

**VERKTEIKNING**

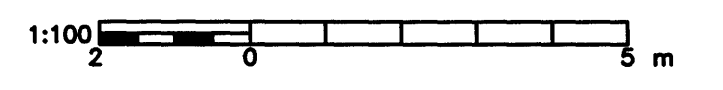

C	29.09.09	Möttökupró sett inn	ÓÁ	ÓÁ
B	31.03.09	Niðurföll bætt við	SF	ÓÁ
A	09.08.07	Niðurföllum breytt	ÓÁ	ÓÁ
Br.	Daga.	EMI breytingar	Hannað	Athugað
Samb.		Ólafur Árnason	Nr. 220548-3339	

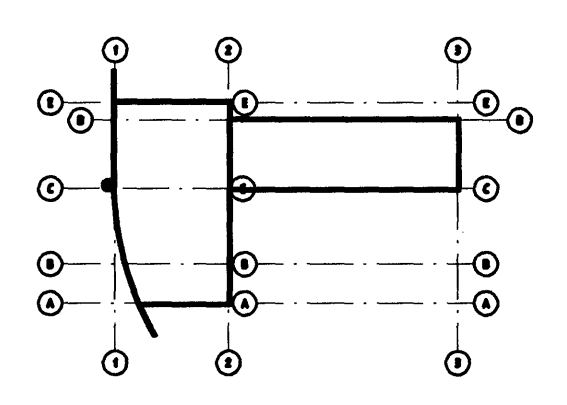


**Almenna verkfræðistofan**  
 Fellsmúla 26 - 108 Reykjavík  
 S: 580 8100 - Fax: 580 8101  
 av@almenna.is - www.almenna.is

**HRAUNSVÍK, HAFNARFIRÐI**  
 DÆLU- OG HREINSISTÖÐ, LAGNIR  
 FRÁVEITULAGNIR  
 GRUNNMYND, LÖÐ

Hannað BB	Athugað ÓÁ	M. 1:100
Samb.	Ólafur Árnason	Nr. 220548-3339
Daga.	28.04.06	Nr. <b>1370-V-04</b>

Artírnir á teikningu eru á þyngd Almenna verkfræðistofunnar hf. nr. 470671-0179

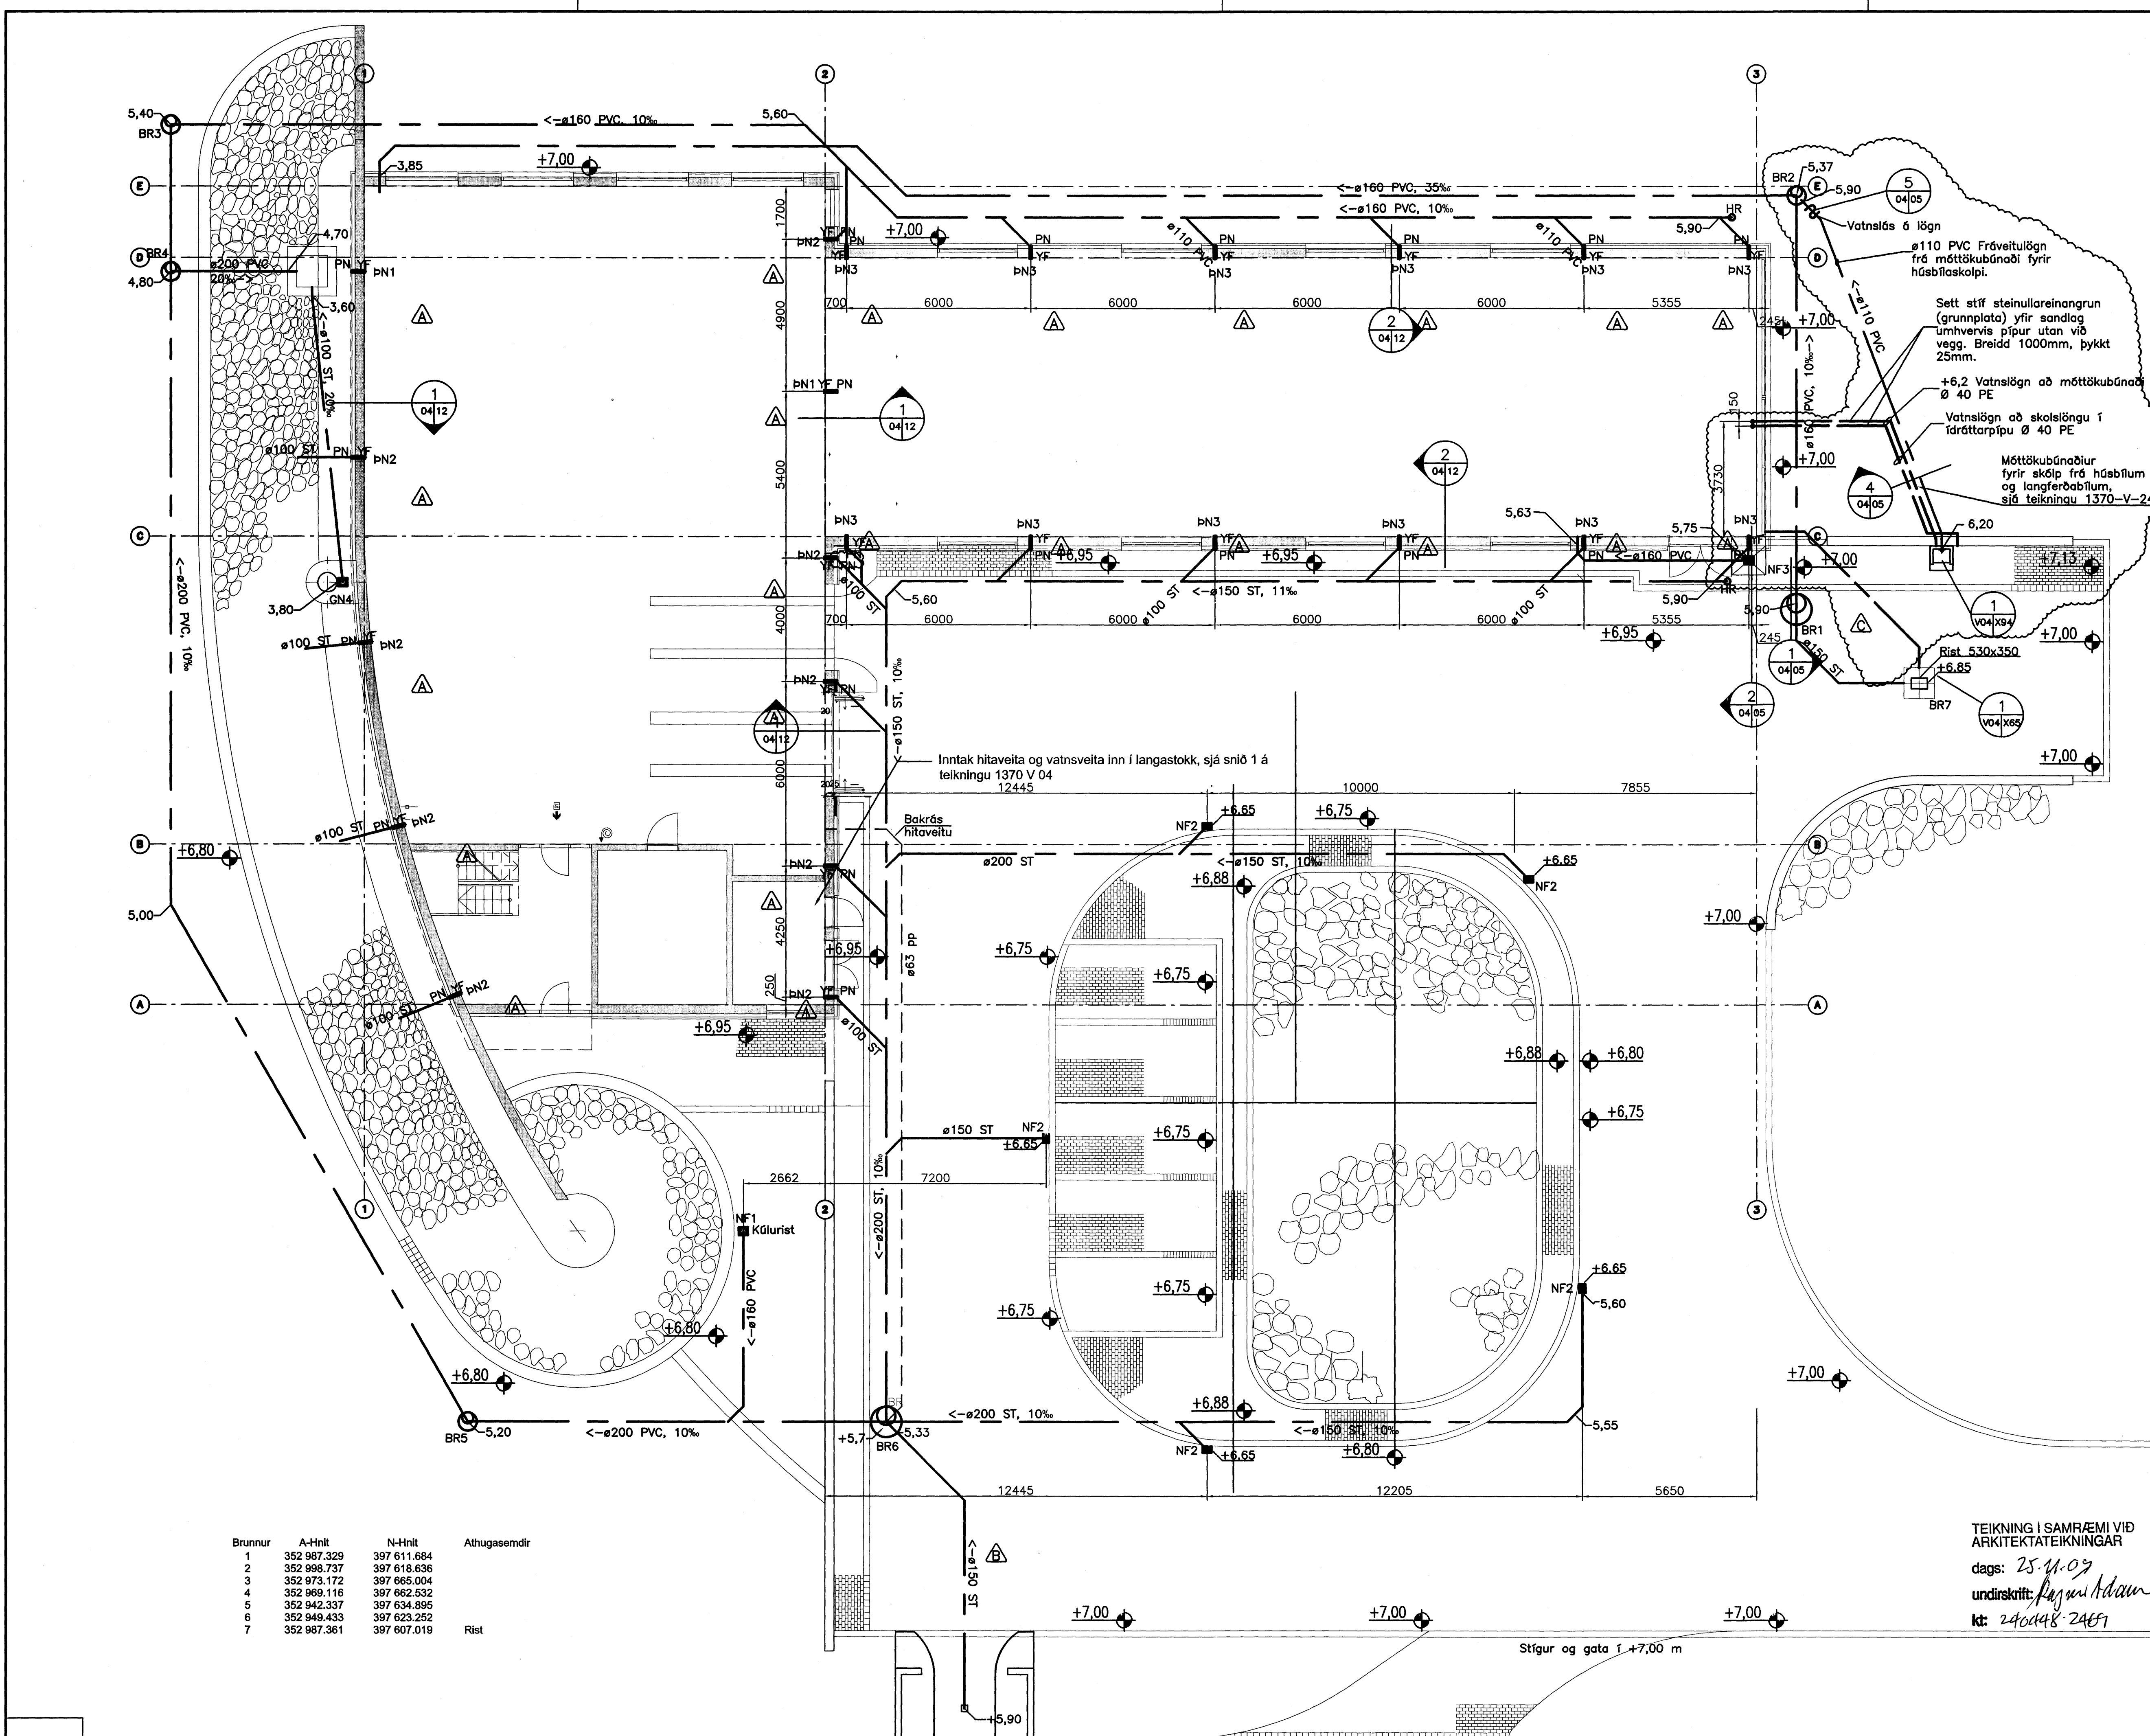

Brunnur	A-Hnit	N-Hnit	Athugasemdir
1	352 987.329	397 611.684	
2	352 998.737	397 618.636	
3	352 973.172	397 665.004	
4	352 969.116	397 662.532	
5	352 942.337	397 634.895	
6	352 949.433	397 623.252	
7	352 987.361	397 607.019	Rist