
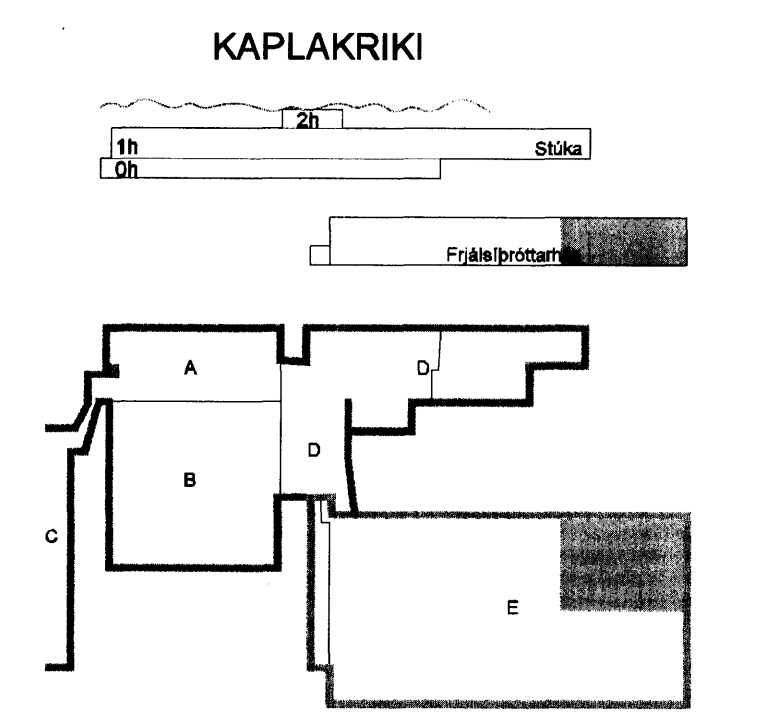


12/11 2009 JT

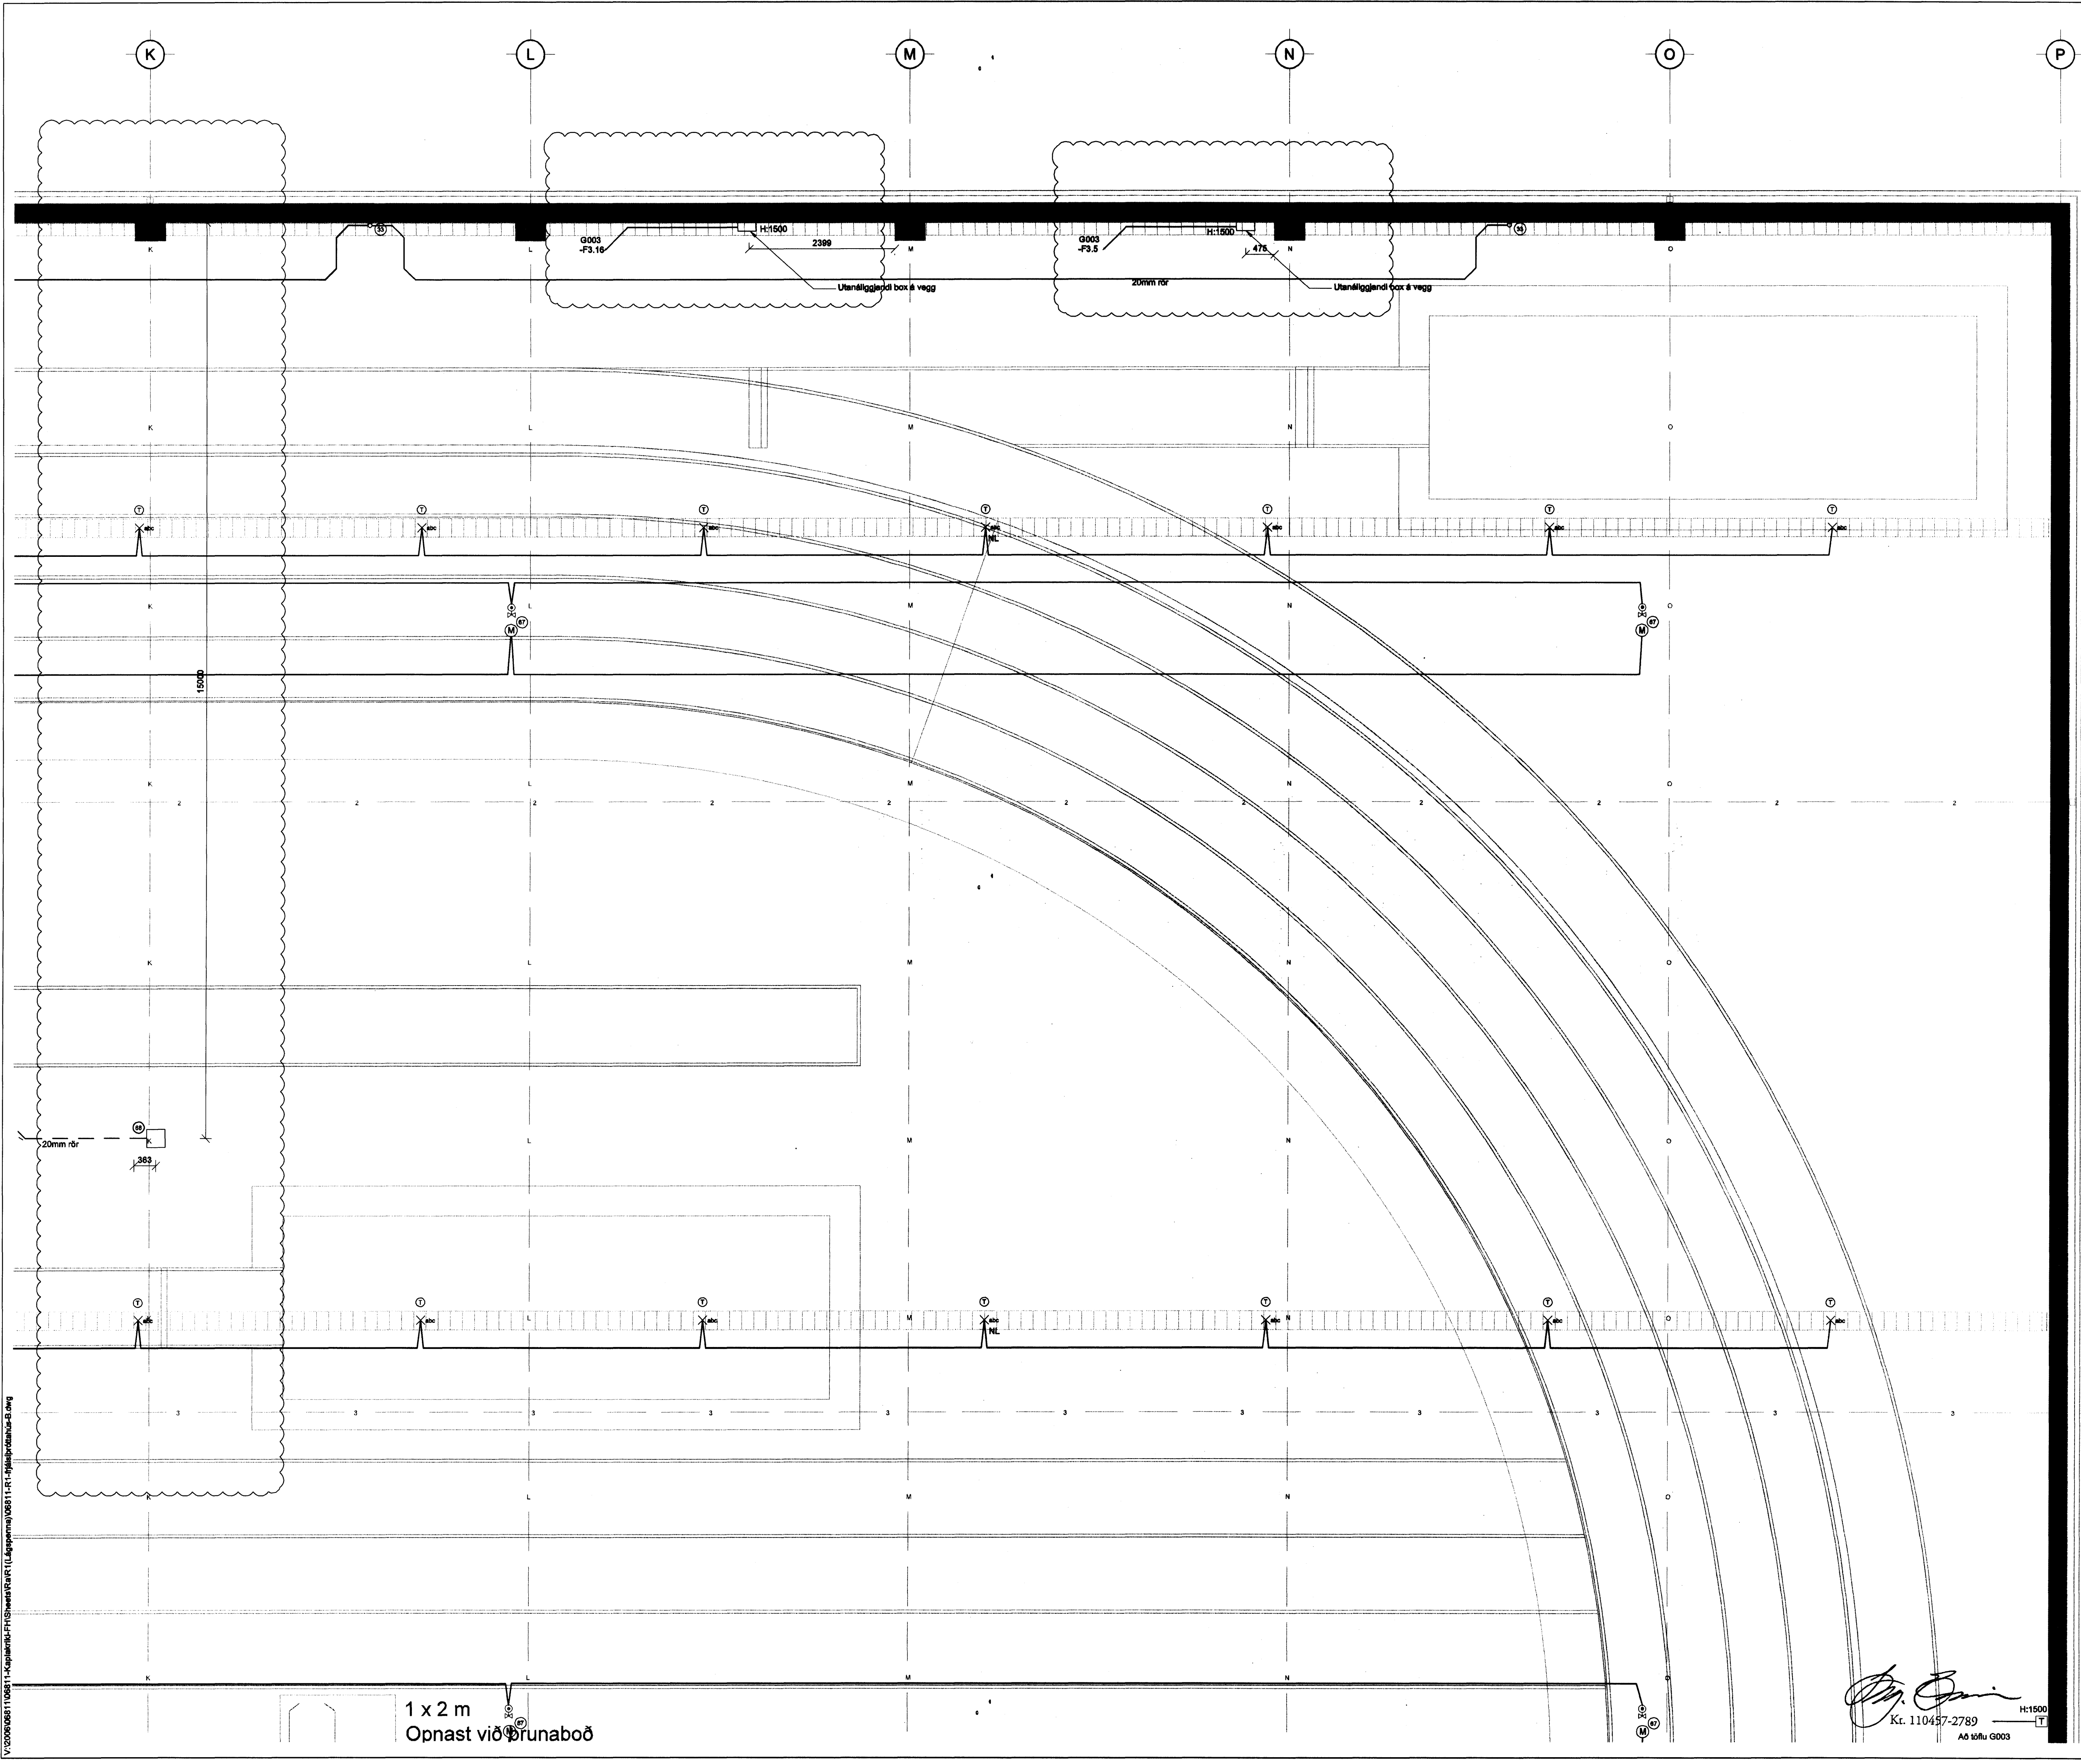

| | | | |
|------------|----------|-----------------|------------------|
| C | 05.11.09 | Box feriró III | BSG/ÖG |
| B | 13.10.09 | Gólfbox málsétt | BSG/ÖG |
| A | 17.09.08 | Ný gólfplöt | SF/ÖG |
| Útg. Dags. | Skiýring | | Hannað/Yfirfarir |

VSB

VERKFRÆÐISTOFA

BEJARHRAUN 20 · 220 HAFNARFJÖRÐUR · KENNIT. 710796-2899
 vsb@vsb.is · Sími 585 8600 · Fax 585 8610 · www.vsb.is

Árflun sérhönnuvar
 Öm Guðmundsson Kt: 220961 2739

Verkefni
KAPLAKRIKI
HAFNARFIRÐI

Verkefni
 Raikerfi
 Lágspenna frjálisþröttahús
 Grunnmynd

| | | | | |
|------------|----------|-----------|--------|------|
| Hannað | Teiknað | Yfirfarir | Kvarði | Síða |
| RVK/HJ | RVK/HJ | ÖG | 1:50 | / A1 |
| Dags. | Verkefni | Teikning | Útgáfa | C |
| 18.03.2008 | 06811 | B R103 | | |

[Signature]
 Kr. 110487-2789
 Að töflu G003

V:20090681106811-KaplaKriki-F3-SkemaFlair (Lágspenna)06811-R1-Flairpröttunusv.09