15/12 '09 JE

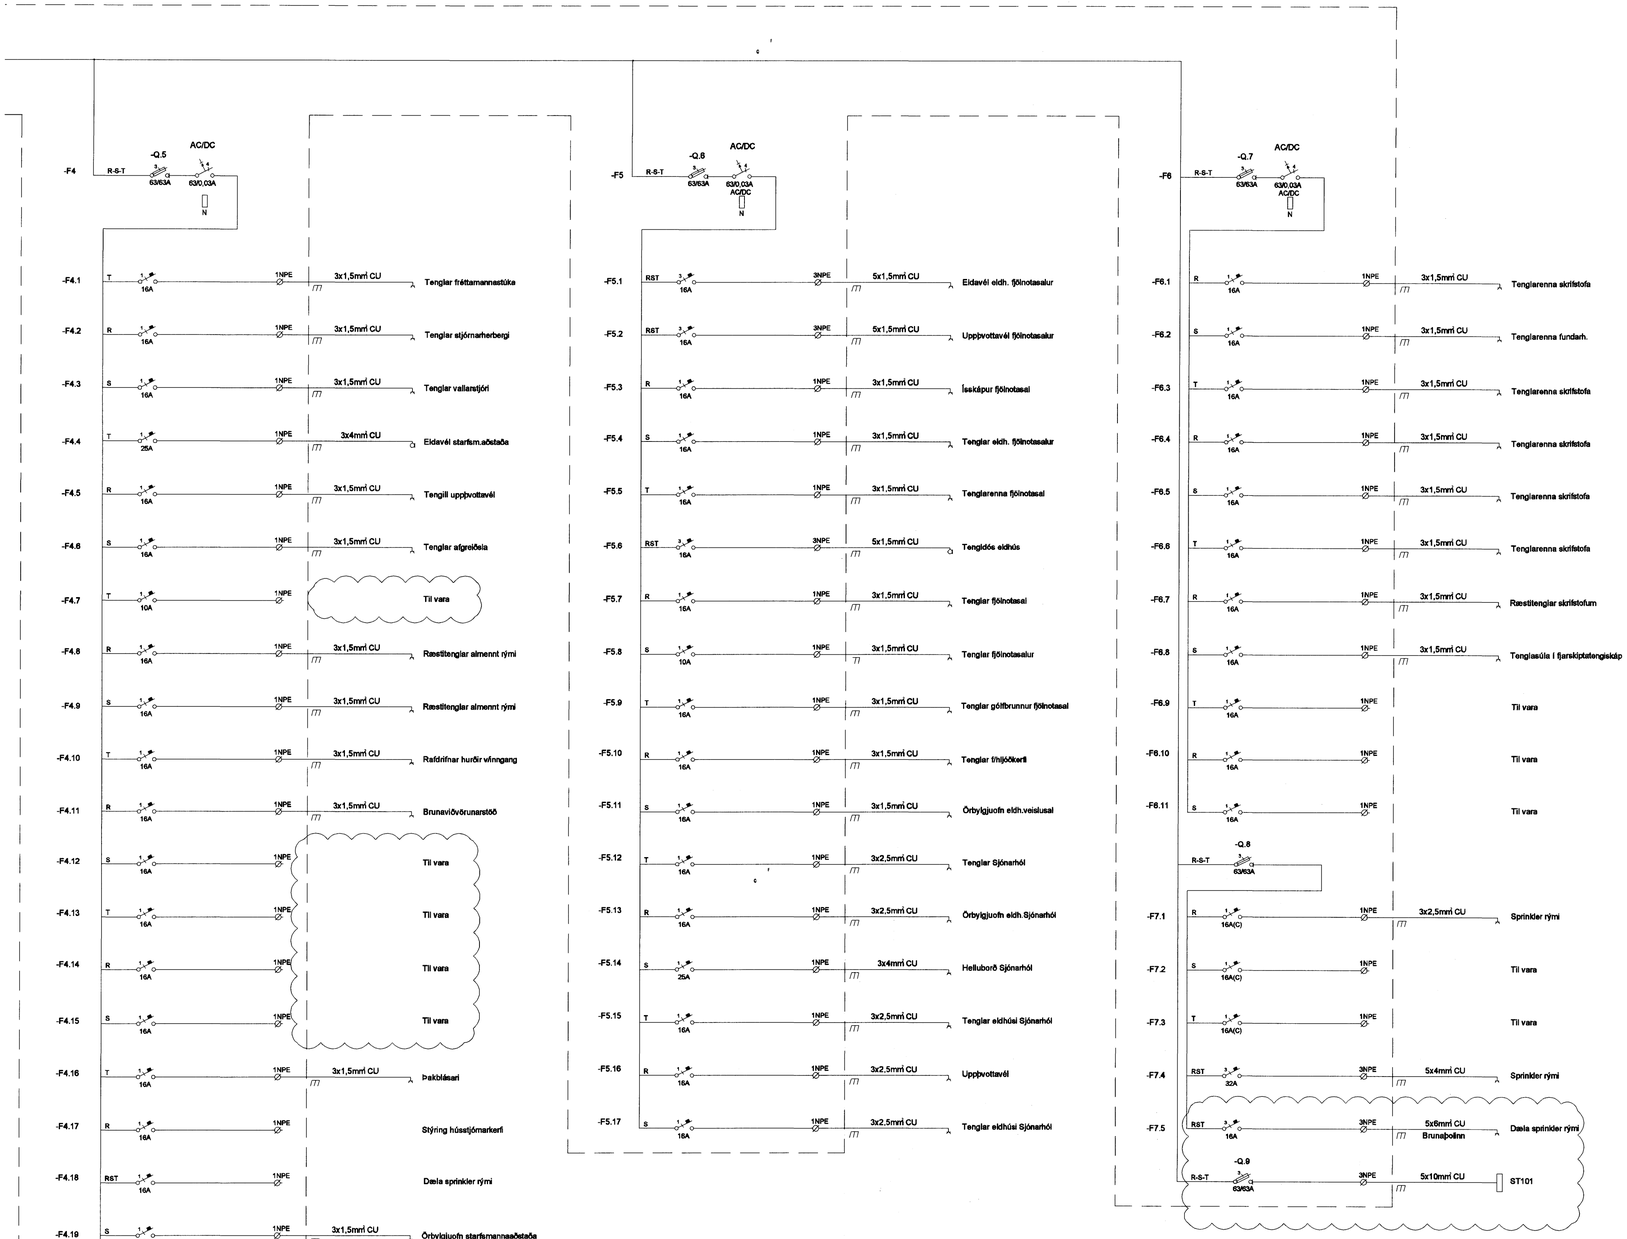

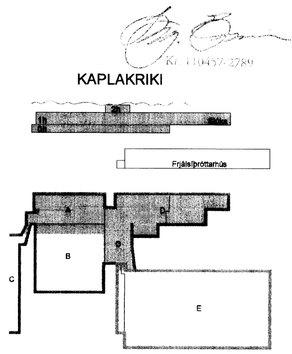

D	07.12.09	Kveikingar, hússtjórnakerfi	BSG/ÖG
C	12.06.09	Nýjar greinar	SF/BSG
B	29.07.08	Breyting á stofni og töflurofa	SF/ÖG
A	27.11.07	Verkteikning	RVK
Útg.	Dags.	Skýring	Hannað/Yfirfarið

VSB
VERKFRÆÐISTOFA

BÆJARHRAUN 20 · 220 HAFNARFJÖRÐUR · KENNIT. 710796-2899
vsb@vsb.is · Sími 585 8600 · Fax 585 8610 · www.vsb.is

Áritun sérhönnuðar
Örn Guðmundsson Kt: 220961 2739

Verkheiti
KAPLAKRIKI
HAFNARFIRÐI

Verkhluti
Rafkerfi
Einlínumyndir stúkubygging
Einlínumynd G101

Hannað	Teiknað	Yfirfarið	Kvarði	Stöð
RVK/HJ	RVK/HJ	RVK	/ A1	-

Dags.	Verkefni	Teikning	Útgáfa
30.04.2007	06811	A R602 .1	-

V:\2006\06811\06811-Kaplakriki-FH\Sheets\R\06811-RS-stukubygging-A.dwg