
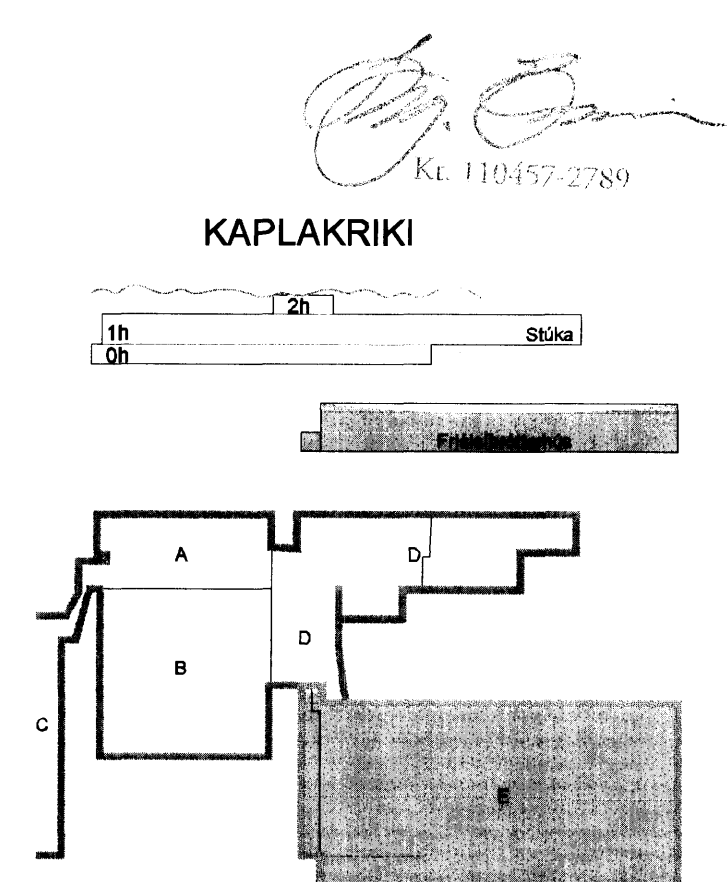


Míðt. 15/12 2009
Höfna

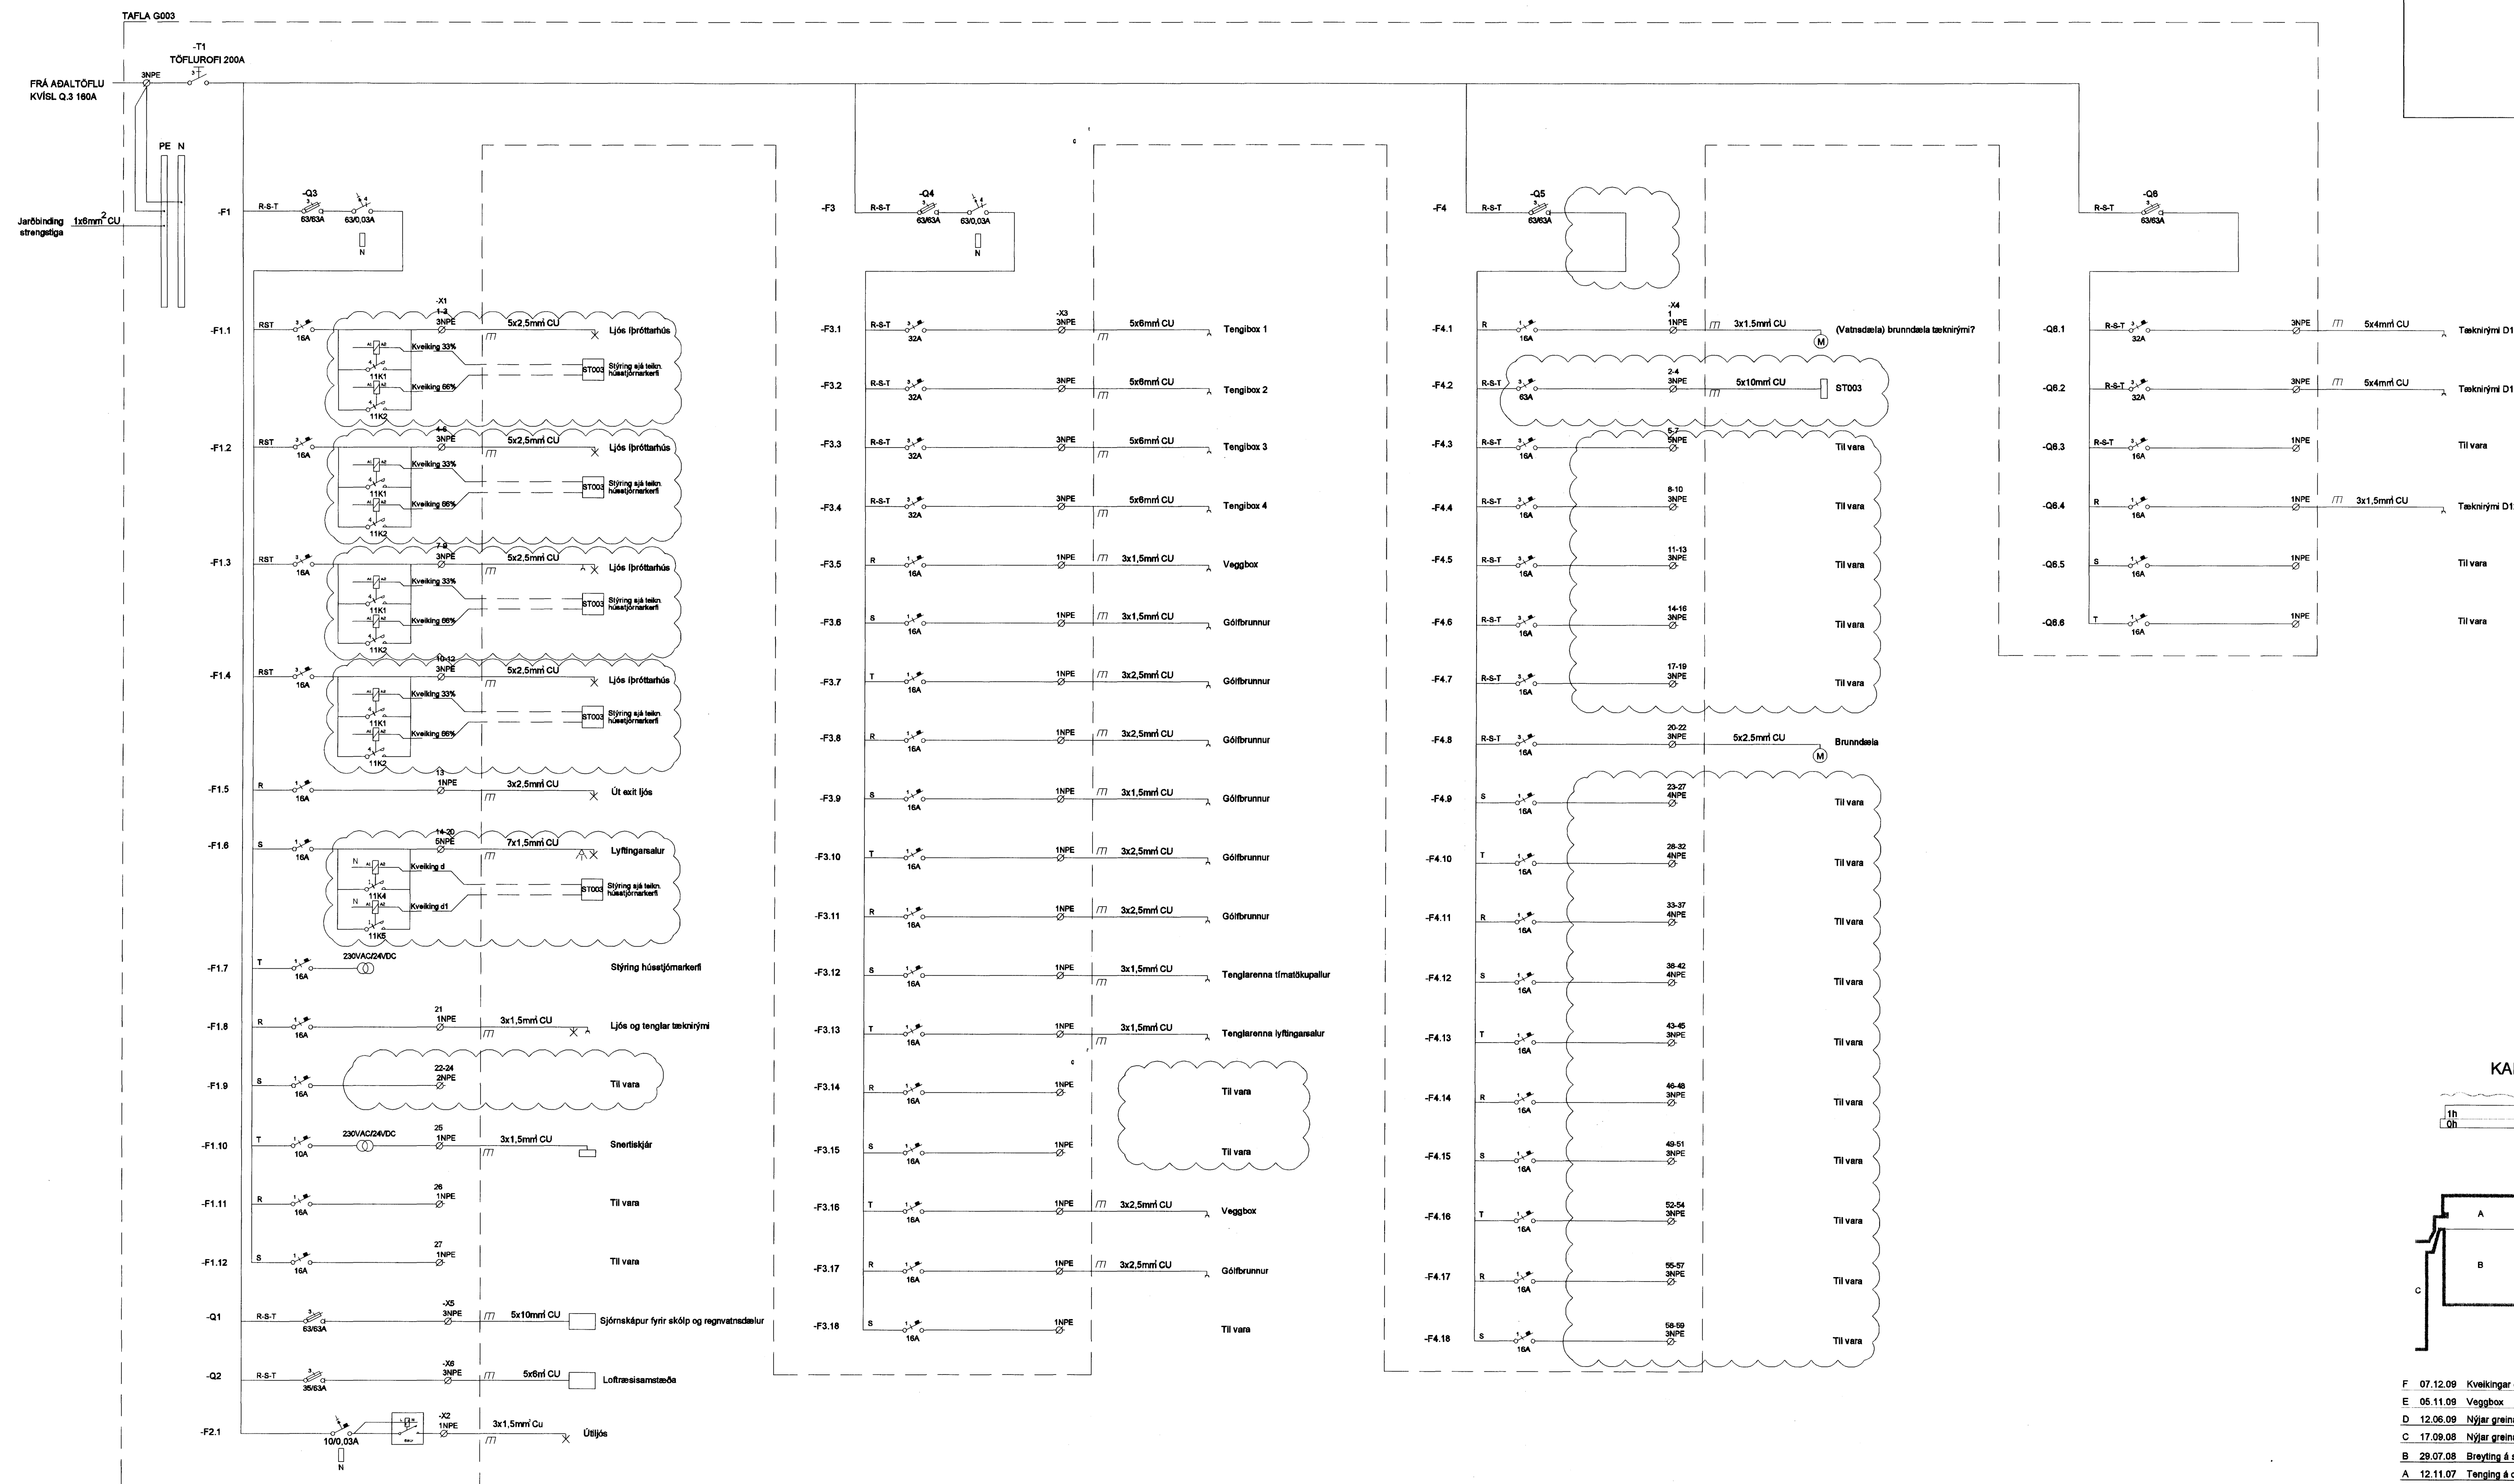

F	07.12.09	Kveikingar og hústjórnarkerfi	BSG/ÖG
E	05.11.09	Veggbox	BSG/ÖG
D	12.06.09	Nýjar greinar fyrir tækniými	BSG/ÖG
C	17.09.08	Nýjar greinar, breyting á strangstærðum	SF/ÖG
B	29.07.08	Breyting á stofni og rofa, ný dæla	SF/ÖG
A	12.11.07	Tenging & dæla	RVK/RVK
Útg. Dags.	Skýring		Hannað/Yfirráð

VSÖ
VERKFRÆÐISTOFA

BÆJARHRAUN 20 • 220 HAFNARFJÖRDUR - KENNIT. 710765-2899
vsb@vsb.is • Sími 585 8600 • Fax 585 8610 • www.vsb.is

Áritun sérhönnuðar					
Örn Guðmundsson Kt: 220961 2739					
Verkefni					
KAPLAKRIKI					
HAFNARFIRÐI					
Verkefni					
Rafkerfi					
Eiðilinumyndir frá íþróttahúsi					
Eiðilinumynd G003					
Hannað	Telknað	Yfirráð	Kvarði	/ A /	Síða
RVK/HJ	RVK/HJ	RVK			
Dags:	Verkefni:	Tekning	Útgáfa		
30.04.2007	06811	B R603	F		

V:\2009\06811\06811-KaplaKriki-FH\Sheets\F003E1-F03-Subbygging-A.dwg