

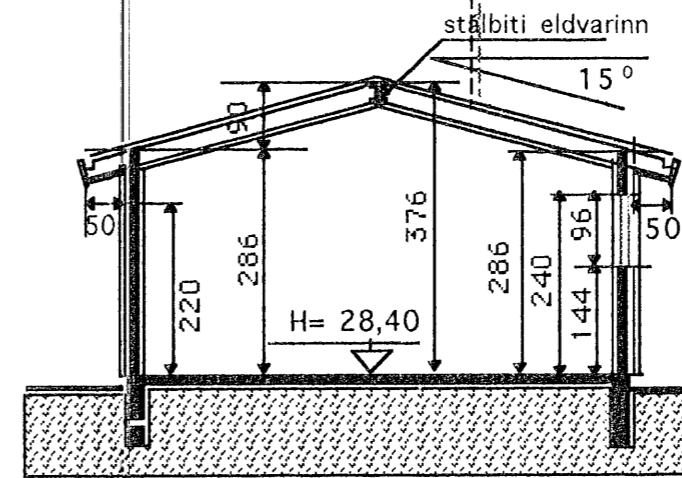
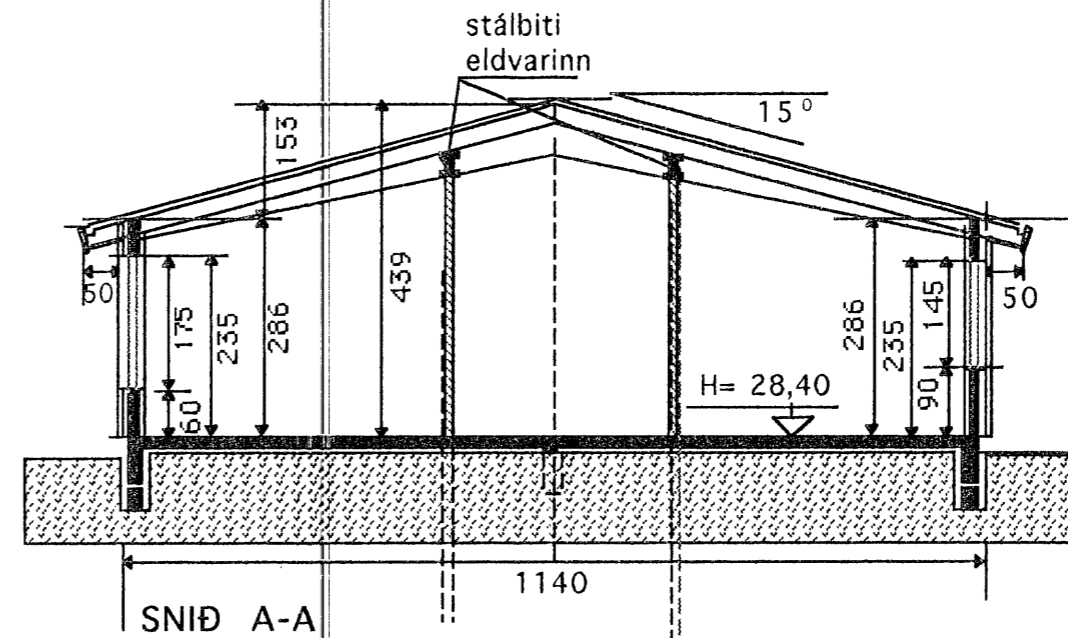



GRUNNMYND 1 :100
NÁNARI MÁLSETNING SJÁ TEIKN. V-1 1:50

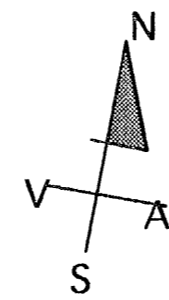


SNÍÐ B-B
GLITVELLIR (28.219,4)

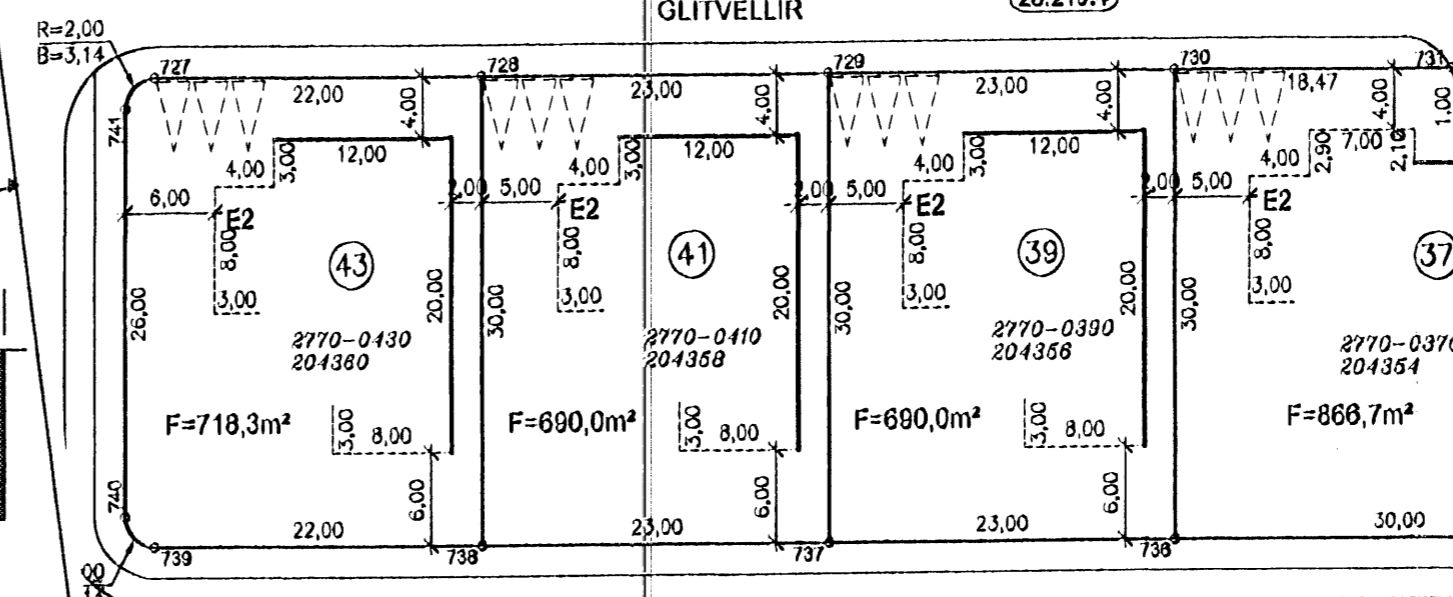

HVANNAVELLIR

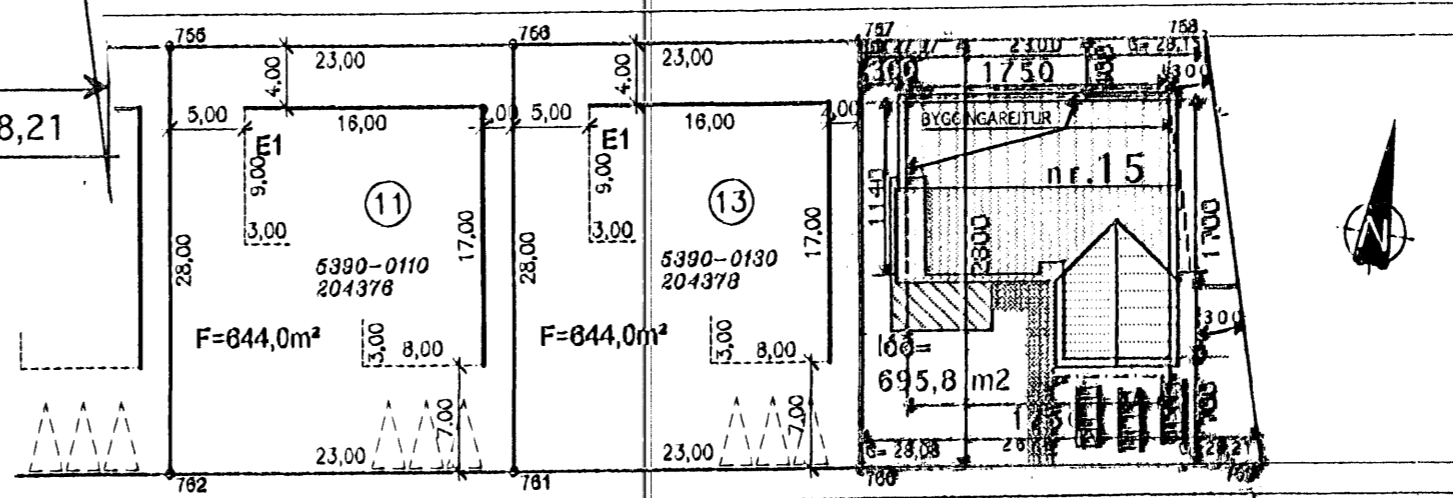

KVISTAVELLIR

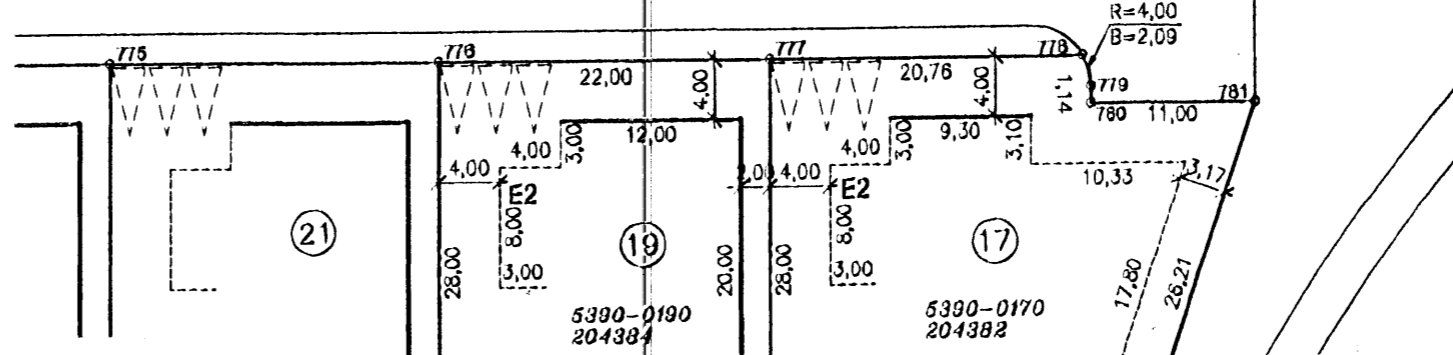

AFSTÖÐUMYND 1:500

Samþykkt þann
21. MAJ 2008
Bygginga- og húsnæðisráðgjafi
Fh. Jon Sigurðsson

SKÝRINGAR
Sökkjar og gólfplata eru staðsteypt.
Sökkjar í einangrunar mótt, 20 cm þ. steyptur veggur.
Einangrun undir gólfplötu 75 mm plasteinangrun.
Úveggi eru staðsteyptir í einangrunarmót.
Innaná útveggi er límd gífsplata beint á mót
að utan báruð stálklæðning (lárét) á timbur lektum.
Burðarvirki þaks eru 2x stálbitar og súlur.
Allt stálvirki eldvaríð. Timbur spennur 2" X 9".
Einangrun í þaki 8" steinull, klætt málmklæðningu.
Gluggar eru úr furu, op.l.fög=origon pain.
Innveggir íbúðar eru byggðir upp af málmstöðum og
klæddir með gífsplötum, um blaut rými rakapólið gífs.
Veggur á milli bílgeymslu/íbúðar er steinsteyptur.
Hiti er í gólfum. Neysluvatn er lagt rör í rör.
Öll klæðning innanhús minnst í fl. 2 og
í bílgeymslu í fl. 1.
Gólfniðurfóll í votum rýmum með vask, vatn renni
örugglega og óhindrað að niðurfalli.
Litaval að utan í samráði við hönnuð.
Frágangur lóðarmarka í samráði við lóðarhafa
aðliggjandi lóða.

Stærðir:
GRUNNFLÖTUR HÚSS M. BÍLG. BRÚTTÓ 229,4 m²
ÞAR AF BÍLGEYMSLA BRÚTTÓ 44,8 m²

Hljóðvist
Milli íbúðar og rýmis
utan íbúðar 55dB

Nýtingarhlutfall
LÖÐ nr. 15 = 695,8m²
GRUNNFLÖTUR HÚSA = 229,4 m²
NÝTINGARHLUTFALL = 0,33

Breytt 8. maí 2008
Lítilsháttar breytingar á gluggum, þeim fækkað.
Húsið verður klætt að utan með bástáli/áli
Inntak lagna fært.

TEIKNISTOFAN Verkefni
KVISTAVELLIR 15
HAFNARFIRÐI
Heiti
GRUNNMYND SKÝRINGAR
AFSTÖÐUMYND SNÍÐ

kvarði 1:100 1:500 verk.nr
dags. 28. MAÍ. 2006 dags br. 8. MAÍ. 2008
hönnun G. G. teikn nr
teikn G.G. **A-1**

Hringbraut 17 220 Hafnarfirði
s. 555-2020 FAX 555-2021
Gísli G. Gunnarsson BFL kt, 0206492409
netf. kvardi@vortex.is