



Samþykkt þann

21 MAY 2008


Byggingafulltrúnaður Hafnarfirði
F.h. Jón Sigurðsson

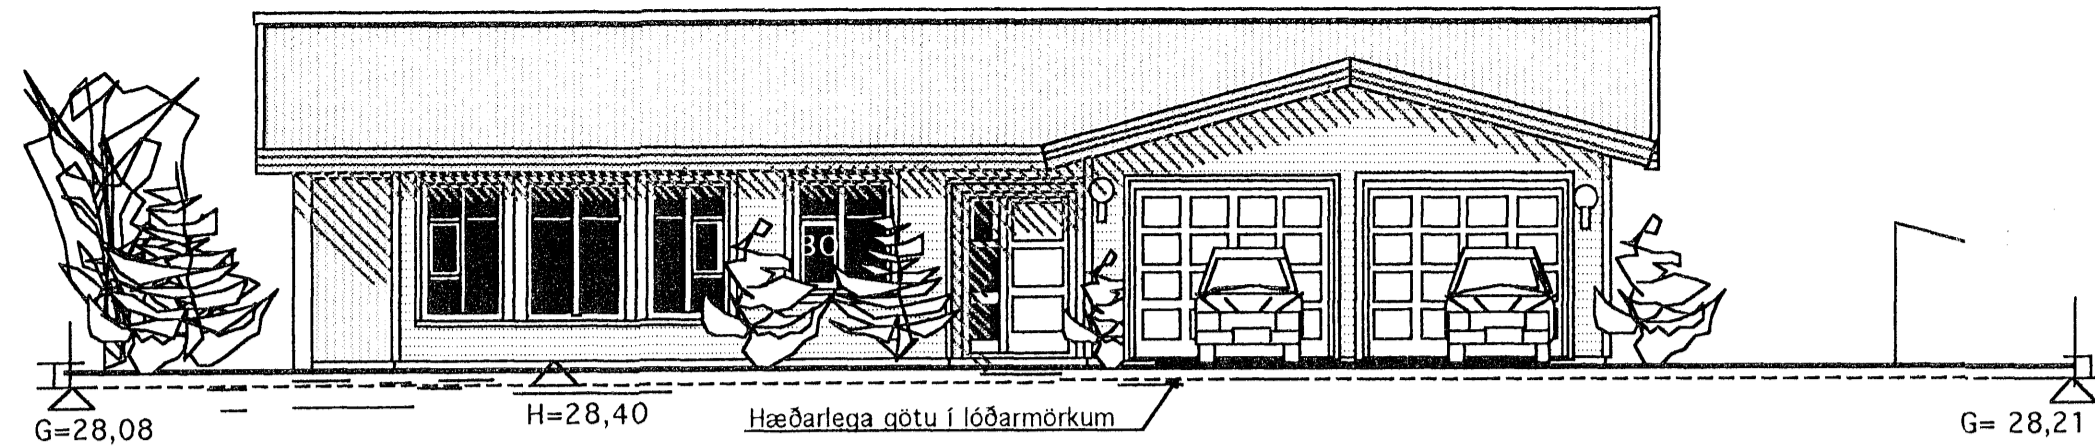


SÚÐUR

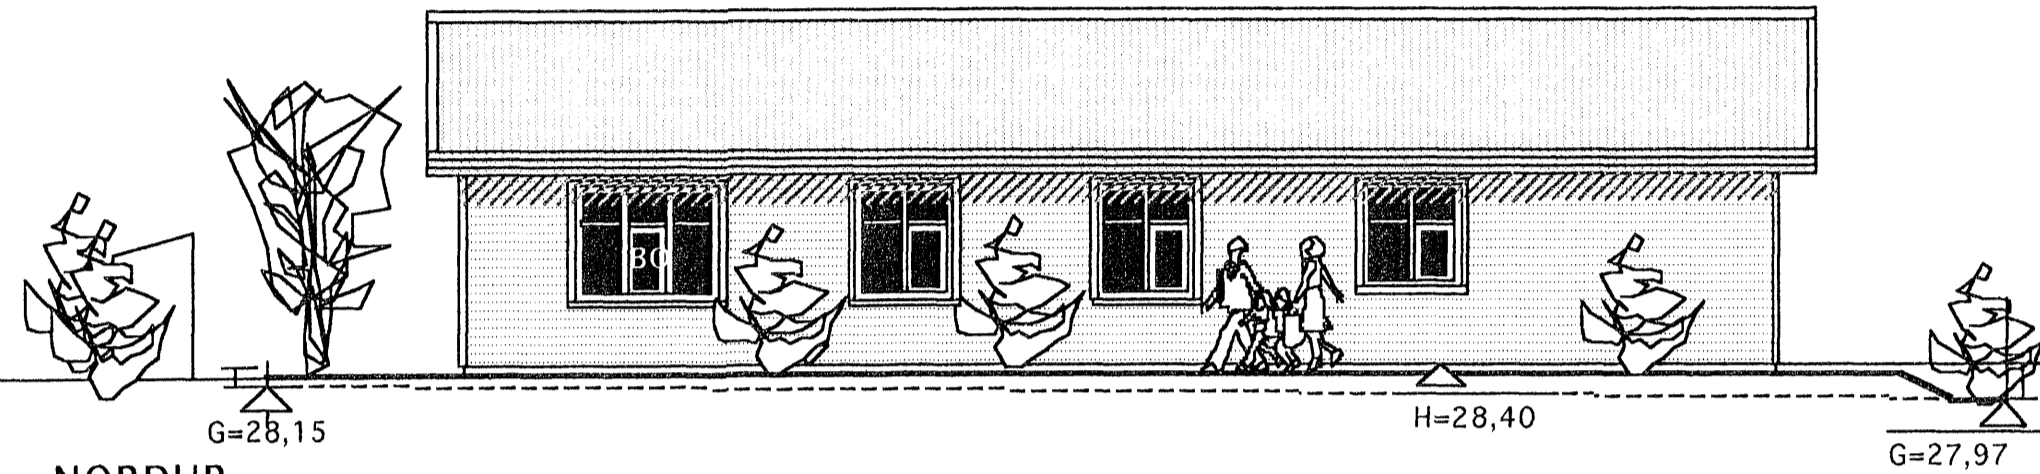

NORÐUR

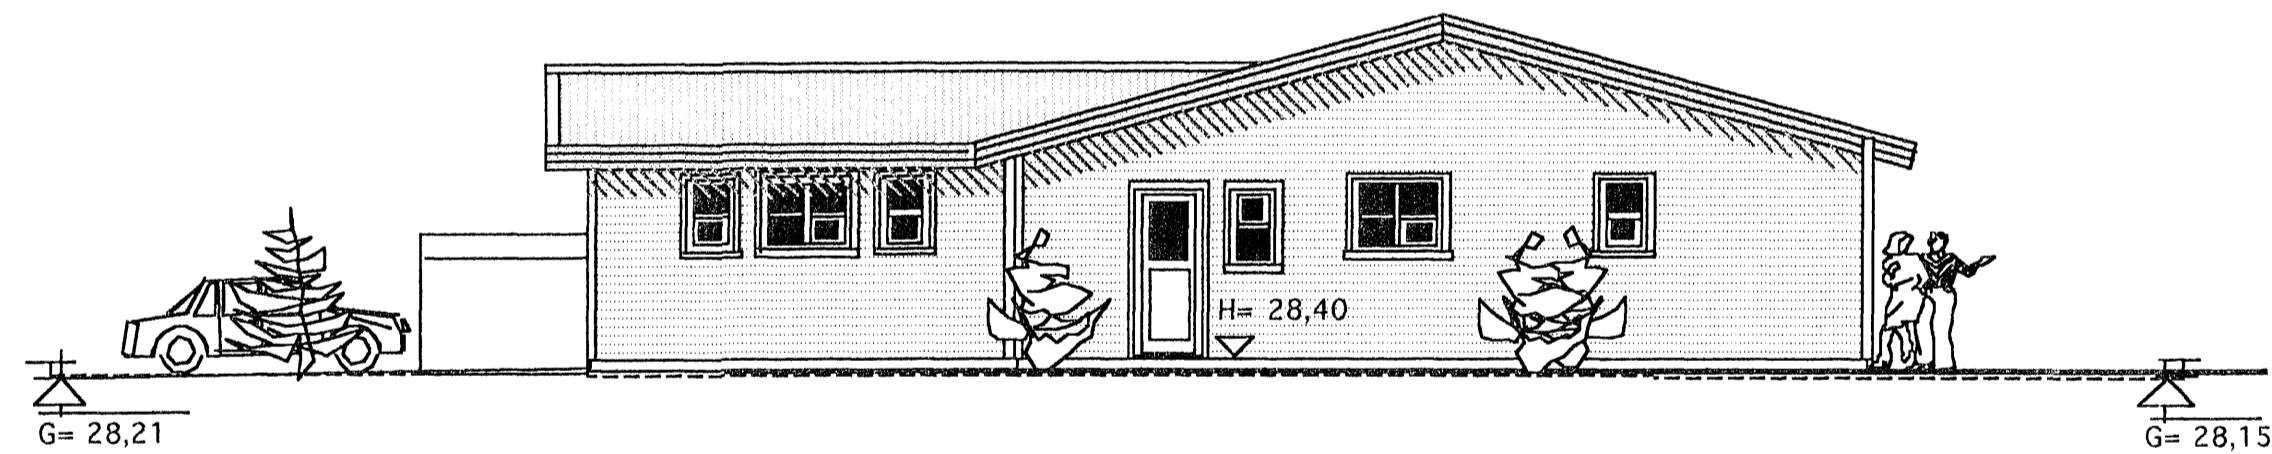

AUSTUR

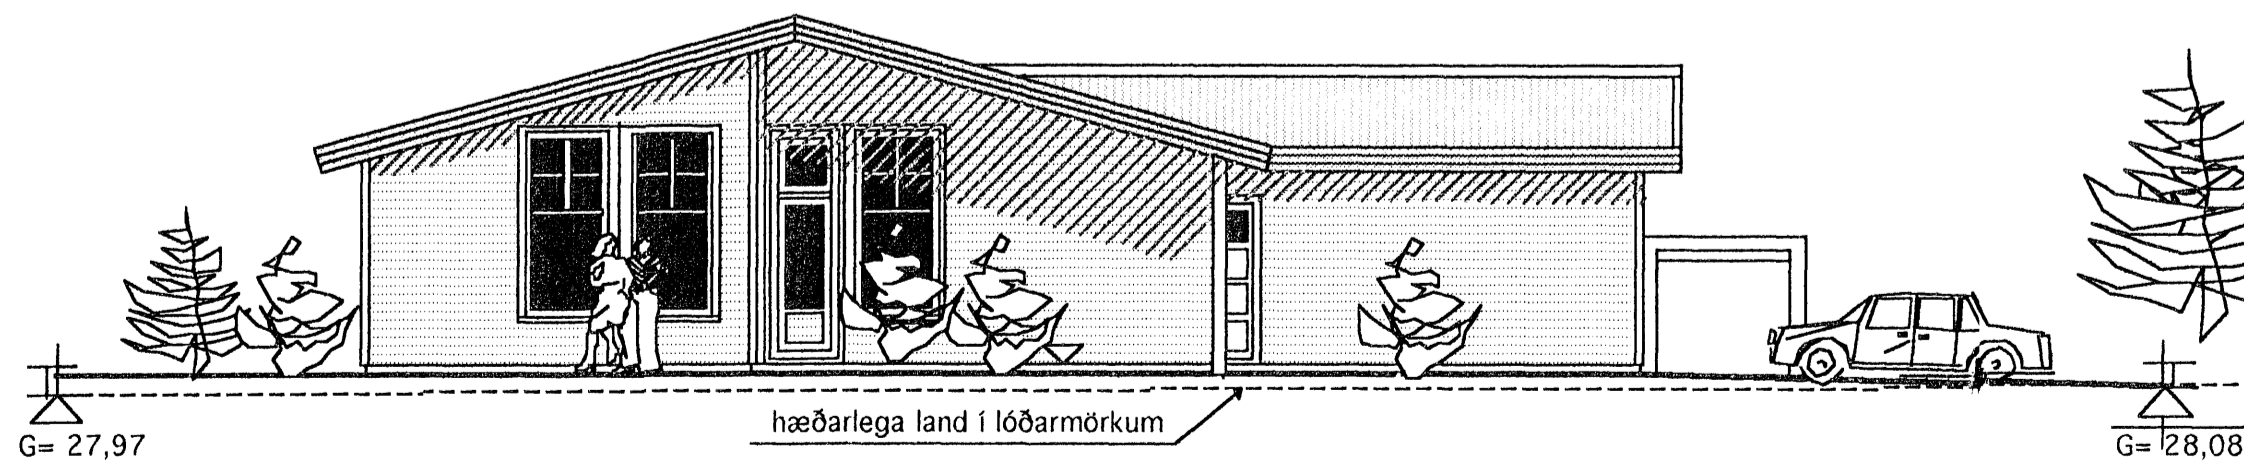

VESTUR

Skráningartala: Kvistavellir 15, Hafnarfirði			Skrásetjari: Vígfus Halldórsson															
Landnúmer: 204380			Kennitala: 100780-5849															
Matshlutanúmer: 01			Útgáfa: 4.01b															
Dags: 29-08 2008			Dags: 29-08 2008															
Uppskipting og lýsing			Stærðir															
D0	D1	D2	D3	D4	D5	D5M	D6	D7	D8	D9	D10a	D10b	D11	D12	D18	D17		
Lokun	Rými hæð-röð	Nöfnun text	Höfuð-flokkun	Eignar-hald	Stærð m ²	Milliflokkur m ²	Stig m ²	Op m ²	Brúnaflotur m ²	Brúnaflotur sk < 1,8	Sala-hæð min	Sala-hæð max	Brúnaflotur rúm m ²	Næðiflokkur m ²	Birt Fötarmál m ²	Ráðgjafa skiptarúmmál m ²	Skiptarúmmál m ²	
		Matshluti			229,4	0,0	0,0	0,0	229,4	0,0			849,0	202,7	229,4		708,783	
		Botn											45,9					
	01	1. hæð			229,4	0,0	0,0	0,0	229,4	0,0			803,1	202,7	229,4			
A	0101	Íbúð	N	0101	184,8				184,8		2,88	4,39	669,2	183,0	184,8	3,62	590,060	
A	0102	Bílskúr	B	0102	44,8				44,8		2,91	3,82	133,9	39,7	44,8	2,99	118,703	
C	0103	Pallur	U	0101	35,8				35,8									
Athugasemdir																		
Sameignir summa																		
Eignarhald																		
	Eignar-hald	Nöfnun text	Birt Fötarmál m ²	Skiptarúmmál m ²	Séð m ²	Séð og sameign m ²												
	0101	Íbúð	184,8	590,060	590,060													
	0102	Bílskúr	44,8	118,703	118,703													
		Allt	229,4	708,783	708,783													

Kónunartölur

U-gildi(W/m2 K) Ti = >18 C °

Þak	0,2
Útveggir	0,4
léttir útveggir	
einangraðir í grind	0,3
Gluggar(karmar, gler, vegið m.t K-gler)	2,0
Hurðir	3,0
Gólf á fyllingu	0,3
Útveggir vegið meðaltal	0,85
Allt gler er K-gler	

Breytt 8. maí 2008

Lítisháttar breytingar á gluggum, þeim fækkað. Húsið verður klætt að utan með búrústáli/áli lnttak lagna fært.

TEIKNISTOFAN Verkefni



KVISTAVELLIR 15
HAFNARFJÖRÐUR

Heiti
ÚTLITSMYNDIR
SKRÁNINGARTAFLA

kvarði 1:100

verk.nr

dags. 28. MAÍ..2006

dags br.

hönnun G. G.

teikn nr

teikn G.G.

A-2

Hringbraut 17 220 Hafnarfirði
s. 555-2020 FAX 555-2021
Gísli G. Gunnarsson BFÍ kt. 020649-2409
netf. kvardi@yortex.is

Gísli Gunnarsson