




Úr Gildi

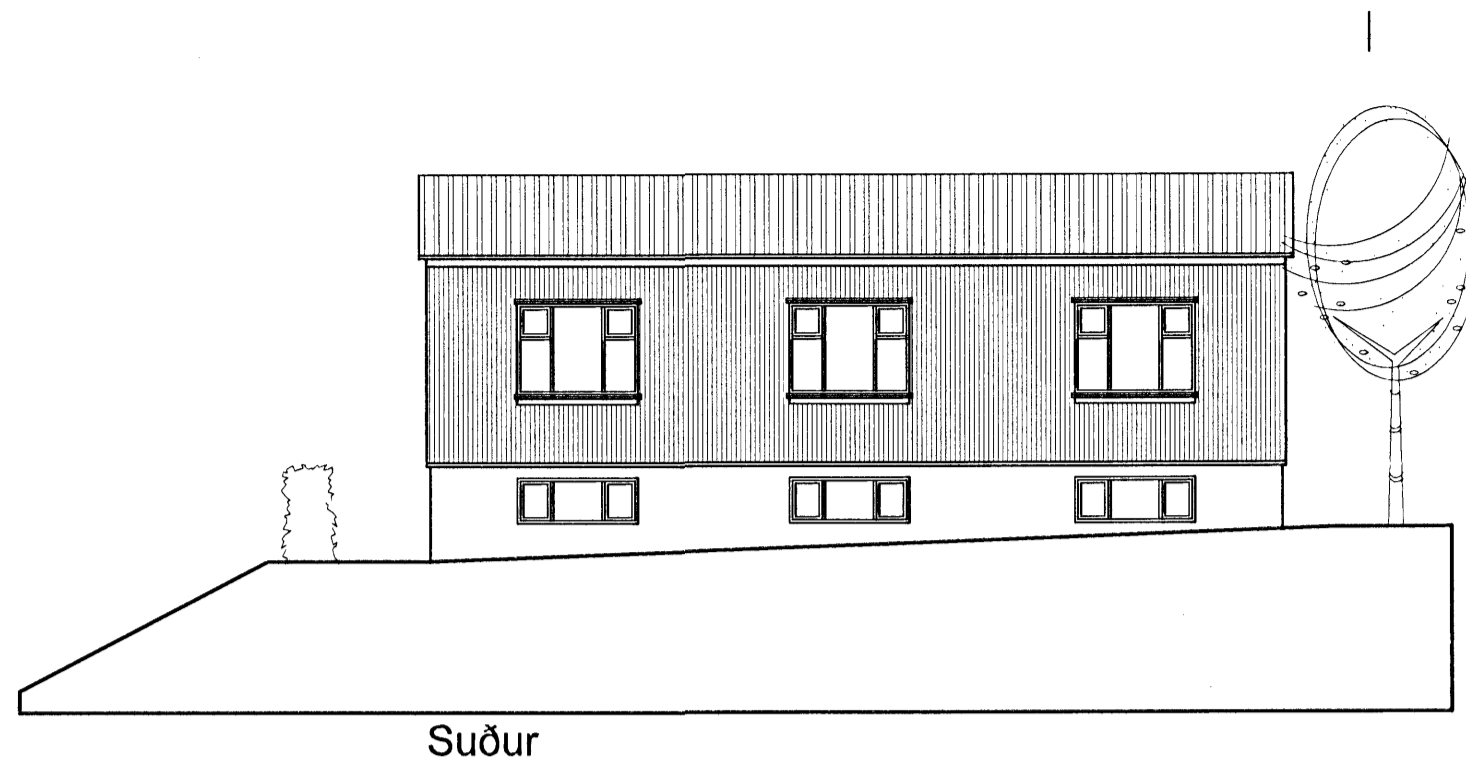


Suður

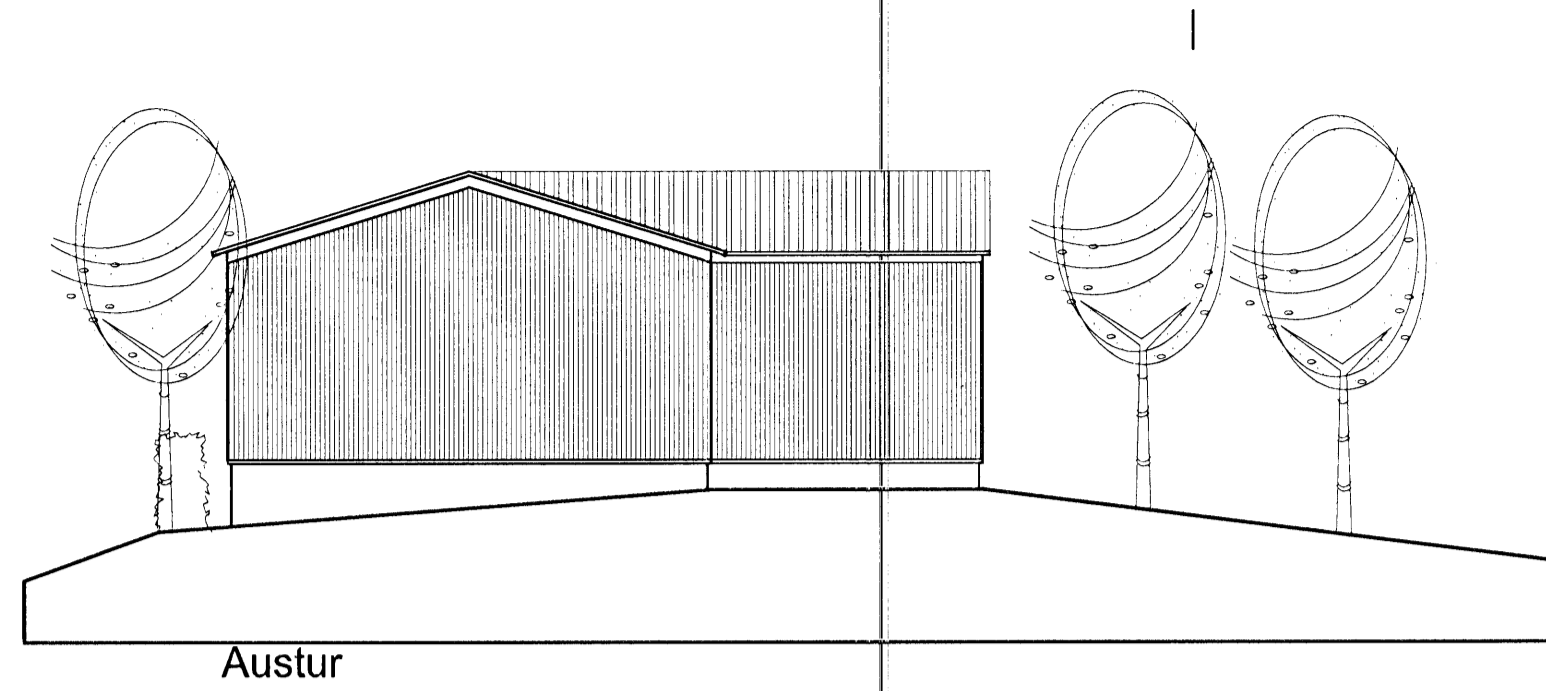


Austur

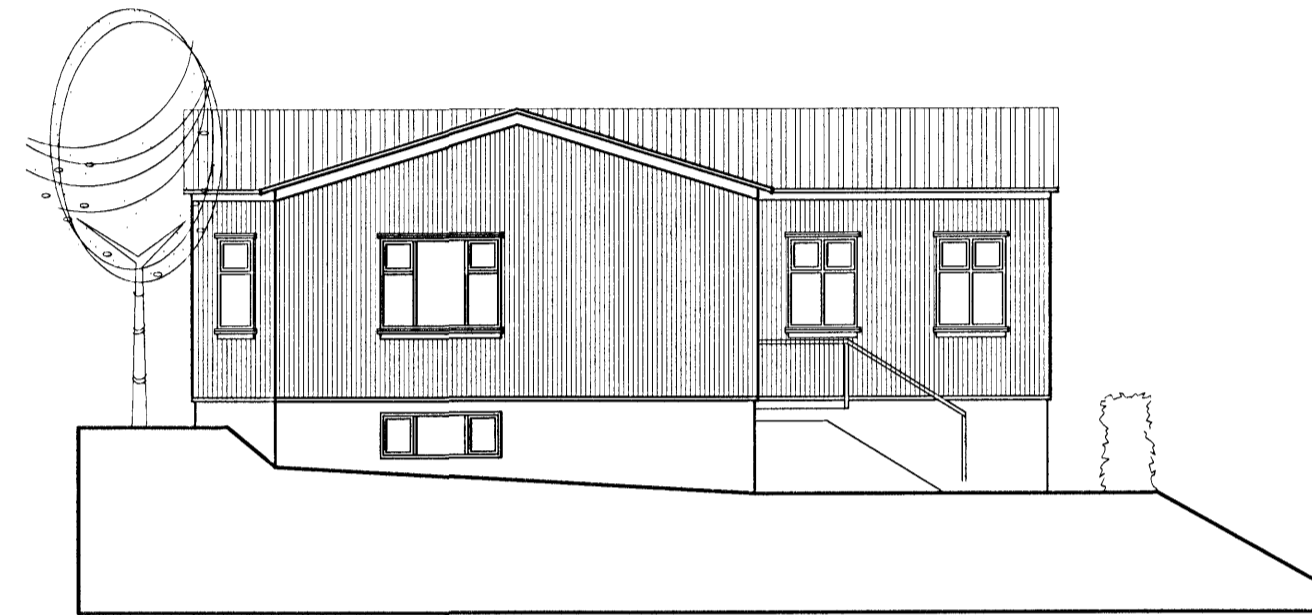


Norður

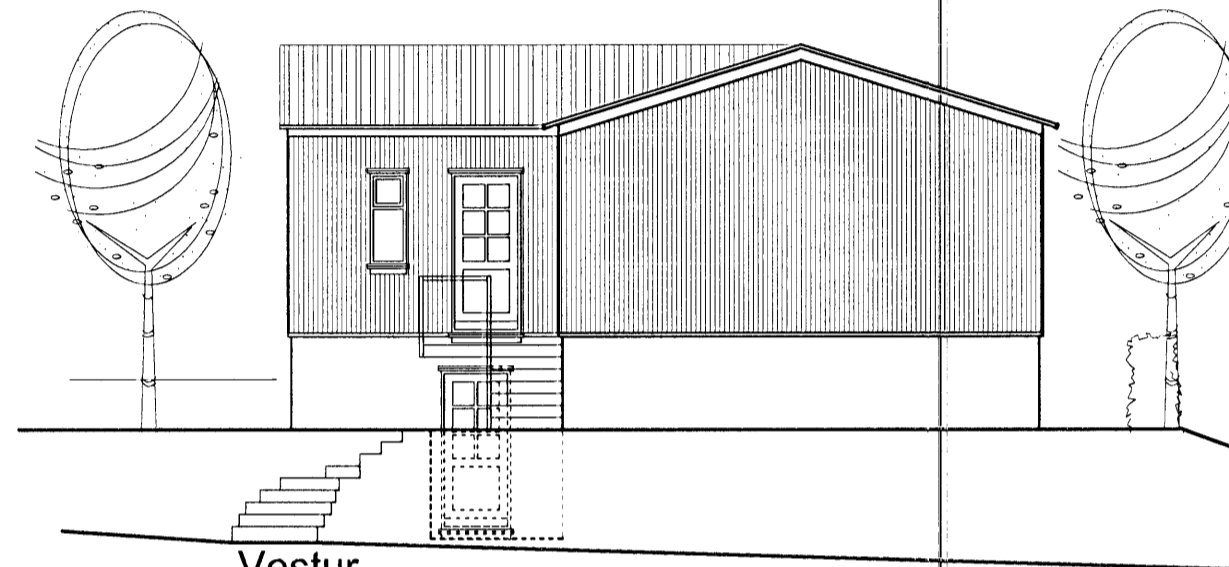

Vestur

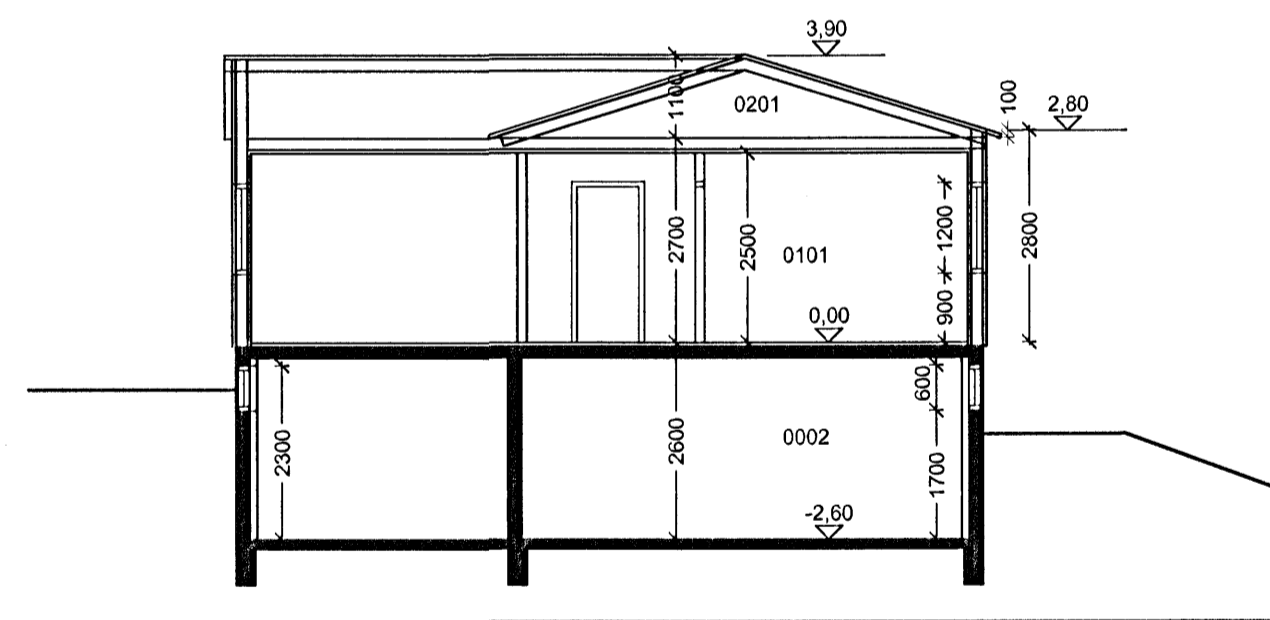


Sneiðing B-B

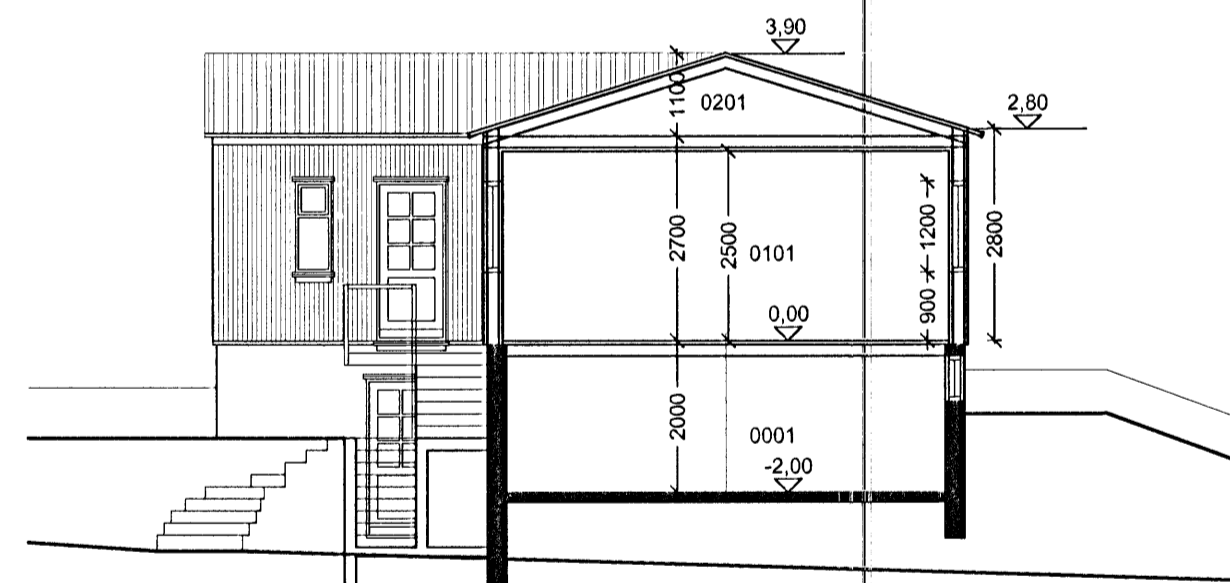


Sneiðing A-A


Útlit fyrir breytingu

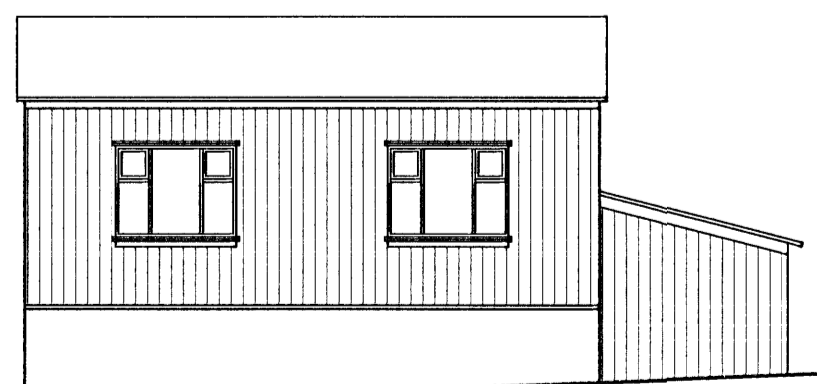


Suður

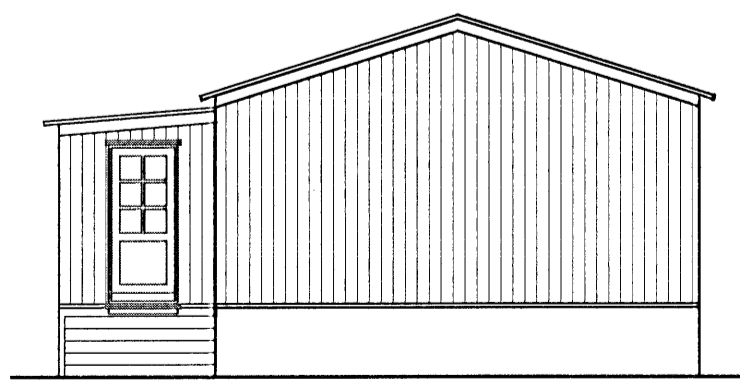

Vestur

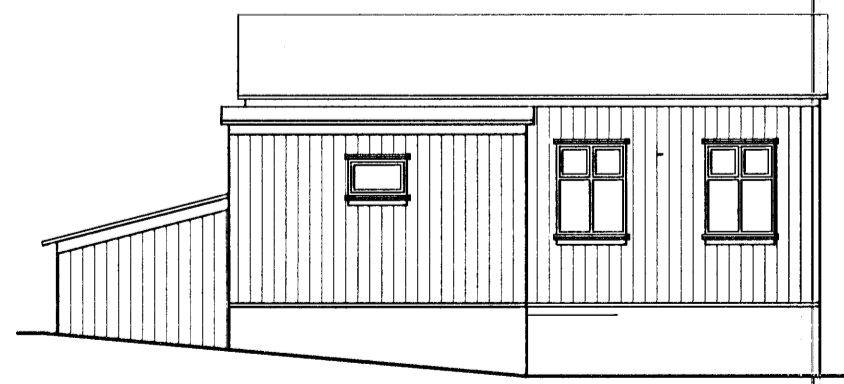

Norður

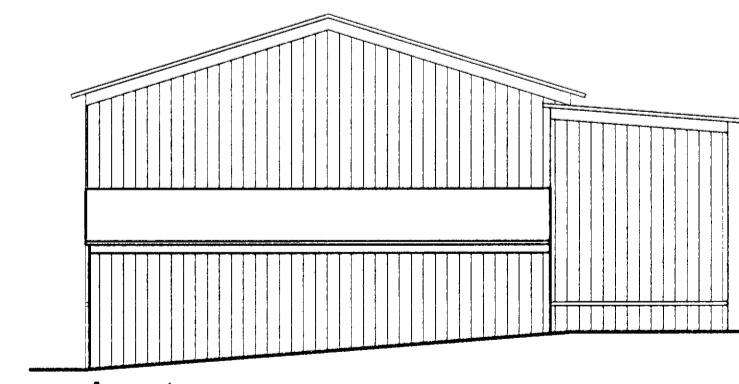

Austur

Reykjavíkurvegur 4B  
 Hafnarfjörður  
 Útlit, sneiðingar

Hannað / teiknað: ff Verknúmer: 0710  
 Mælikvarði: 1/100 Dagsetning: 20.04.08

Teikn.nr. 102

Aðalhönnuður:  
 Friðrik Friðriksson arkitekt Fa., Kt: 211256-4519

**Studio f**  
 Kelduhvammur 6, 220 Hafnarfjörður  
 Kt: 430707-1670 Sími: 864 96 10 Netfang: studlof@islandia.is