




Samþykkt þann


21 MAY 2008

Byggingarritun og Skrifstofa  
F.h. Jón Sigurðsson

Upprunalegur höfundur: Þorvaldur Kristmundsson

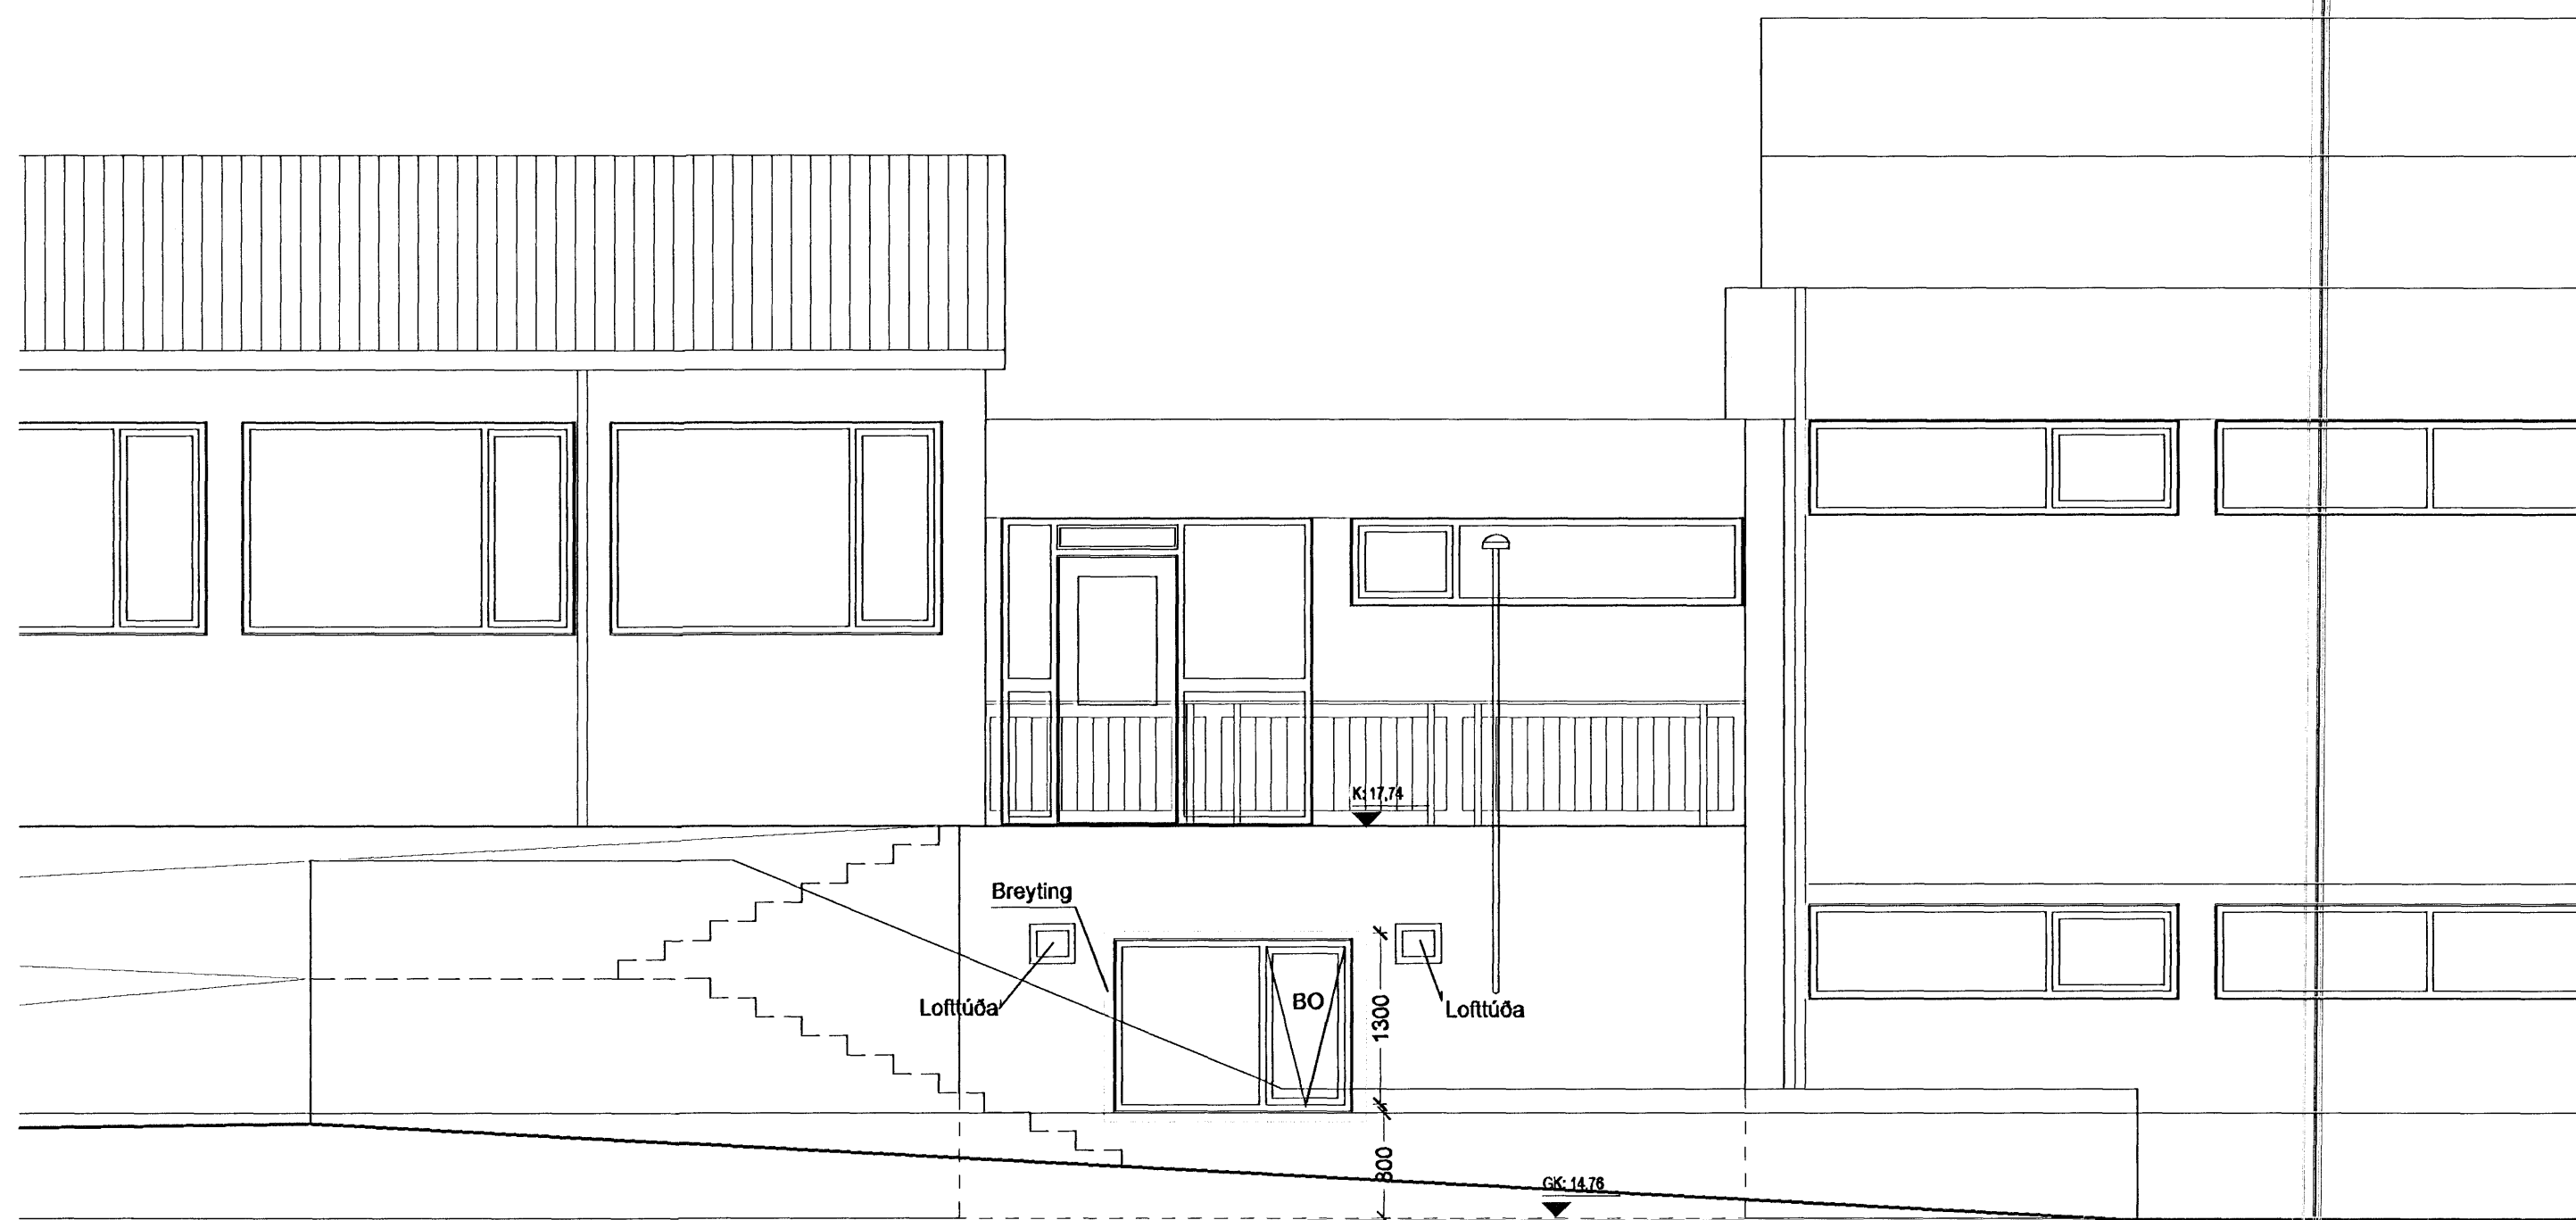

Hús	Matshluti
A	01
B	02
C	03
D	05
E	04
F	07
G	07
H	07
I	07

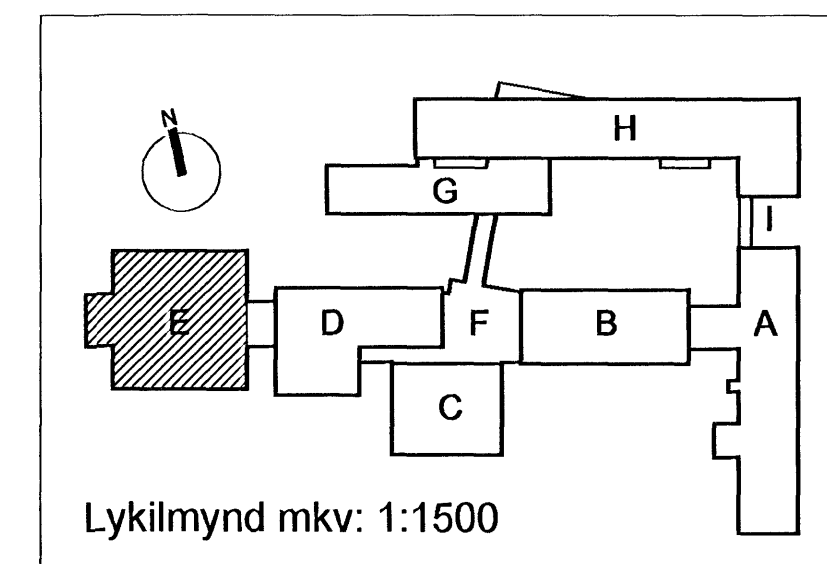

Lykilmynd mkv: 1:1500

Útg.Títtv.*	Dags.	Teikn.	Skýring / Breyting	Samþ.vk.	Dags.

\*Tilvísun: ÚTR: útgáfa innri rýni, ÚSV: útgáfa samþ. verkkaupa, ÚTF: útgáfa til framleiðanda, ÚTB: útgáfa í byggingarnefnd, ÚTV: útgáfa verkefningar

FASTEIGNAFÉLAG HAFNARFJARÐAR  
VERKKAUPI/EIGANDI  
VÍÐISTAÐASKÓLI, NÝR GLUGGI  
TEGUND VERKS



HRAUNTUNGA 7  
GATA/STAÐSETNING


AÐALUPPDRATTUR

ÚTLIT  
---

LANDNÚMÉR: 121032  
STADGR.: 1400-01-4300070  
MHL.: 04  
MKV.: 1:100  
BLAÐSTÆRD: A2  
ÚTGÁFA DAGS: 08.05.2008  
STOFN DAGS: 07.05.2008  
TEIKNAD: EDÞ  
YFIRFARID: SH

0817 - 07 - 0 - A - (99) - 100 - 00

VERKNR. MAPPA SV.ÆDI ÁBYRGD SFB NR. RADNR. ÚTGÁFA

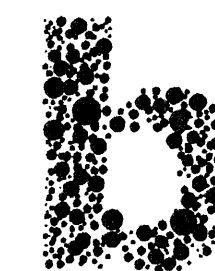

BATTERÍÐ | ARKITEKTAR

Trönuhrauni 1 | 220 Hafnarfrói | S: 54 54 700 | batteri@arkitekt.is | www.arkitekt.is

© BATTERÍÐ | ARKITEKTAR  
ÖLL AFNOT OG AFRIÐUN TEIKNINGAR AÐ HLUTA EÐA Í HEILD ER HÁÐ SKRIFLEGGU LEYFI HÖFUNDA

Gólfkótinn inn í skrifstofunni (E013) er GK: 14,76, glugginn skal sitja í 800mm hæð frá gólfi.

ÚTLIT-UV  
MKV 1:50