
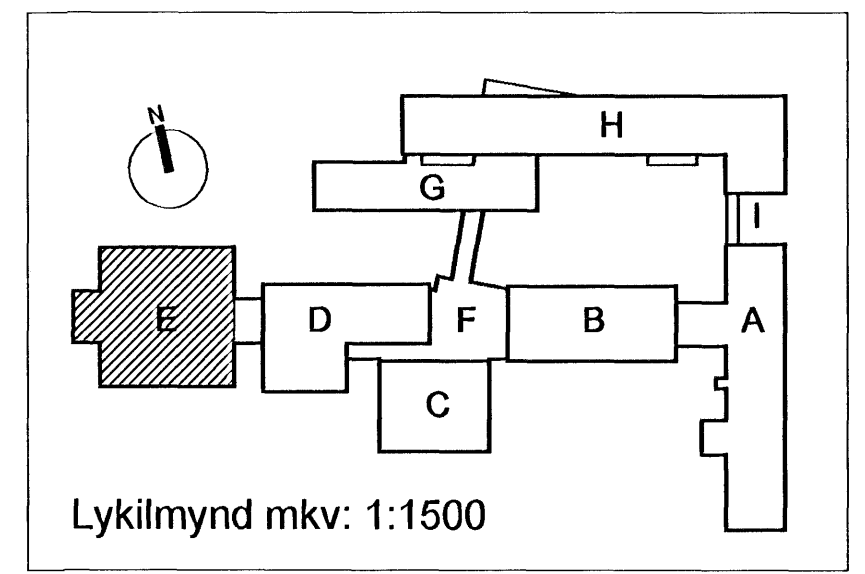


Upprunalegur höfundur: Þorvaldur Kristmundsson

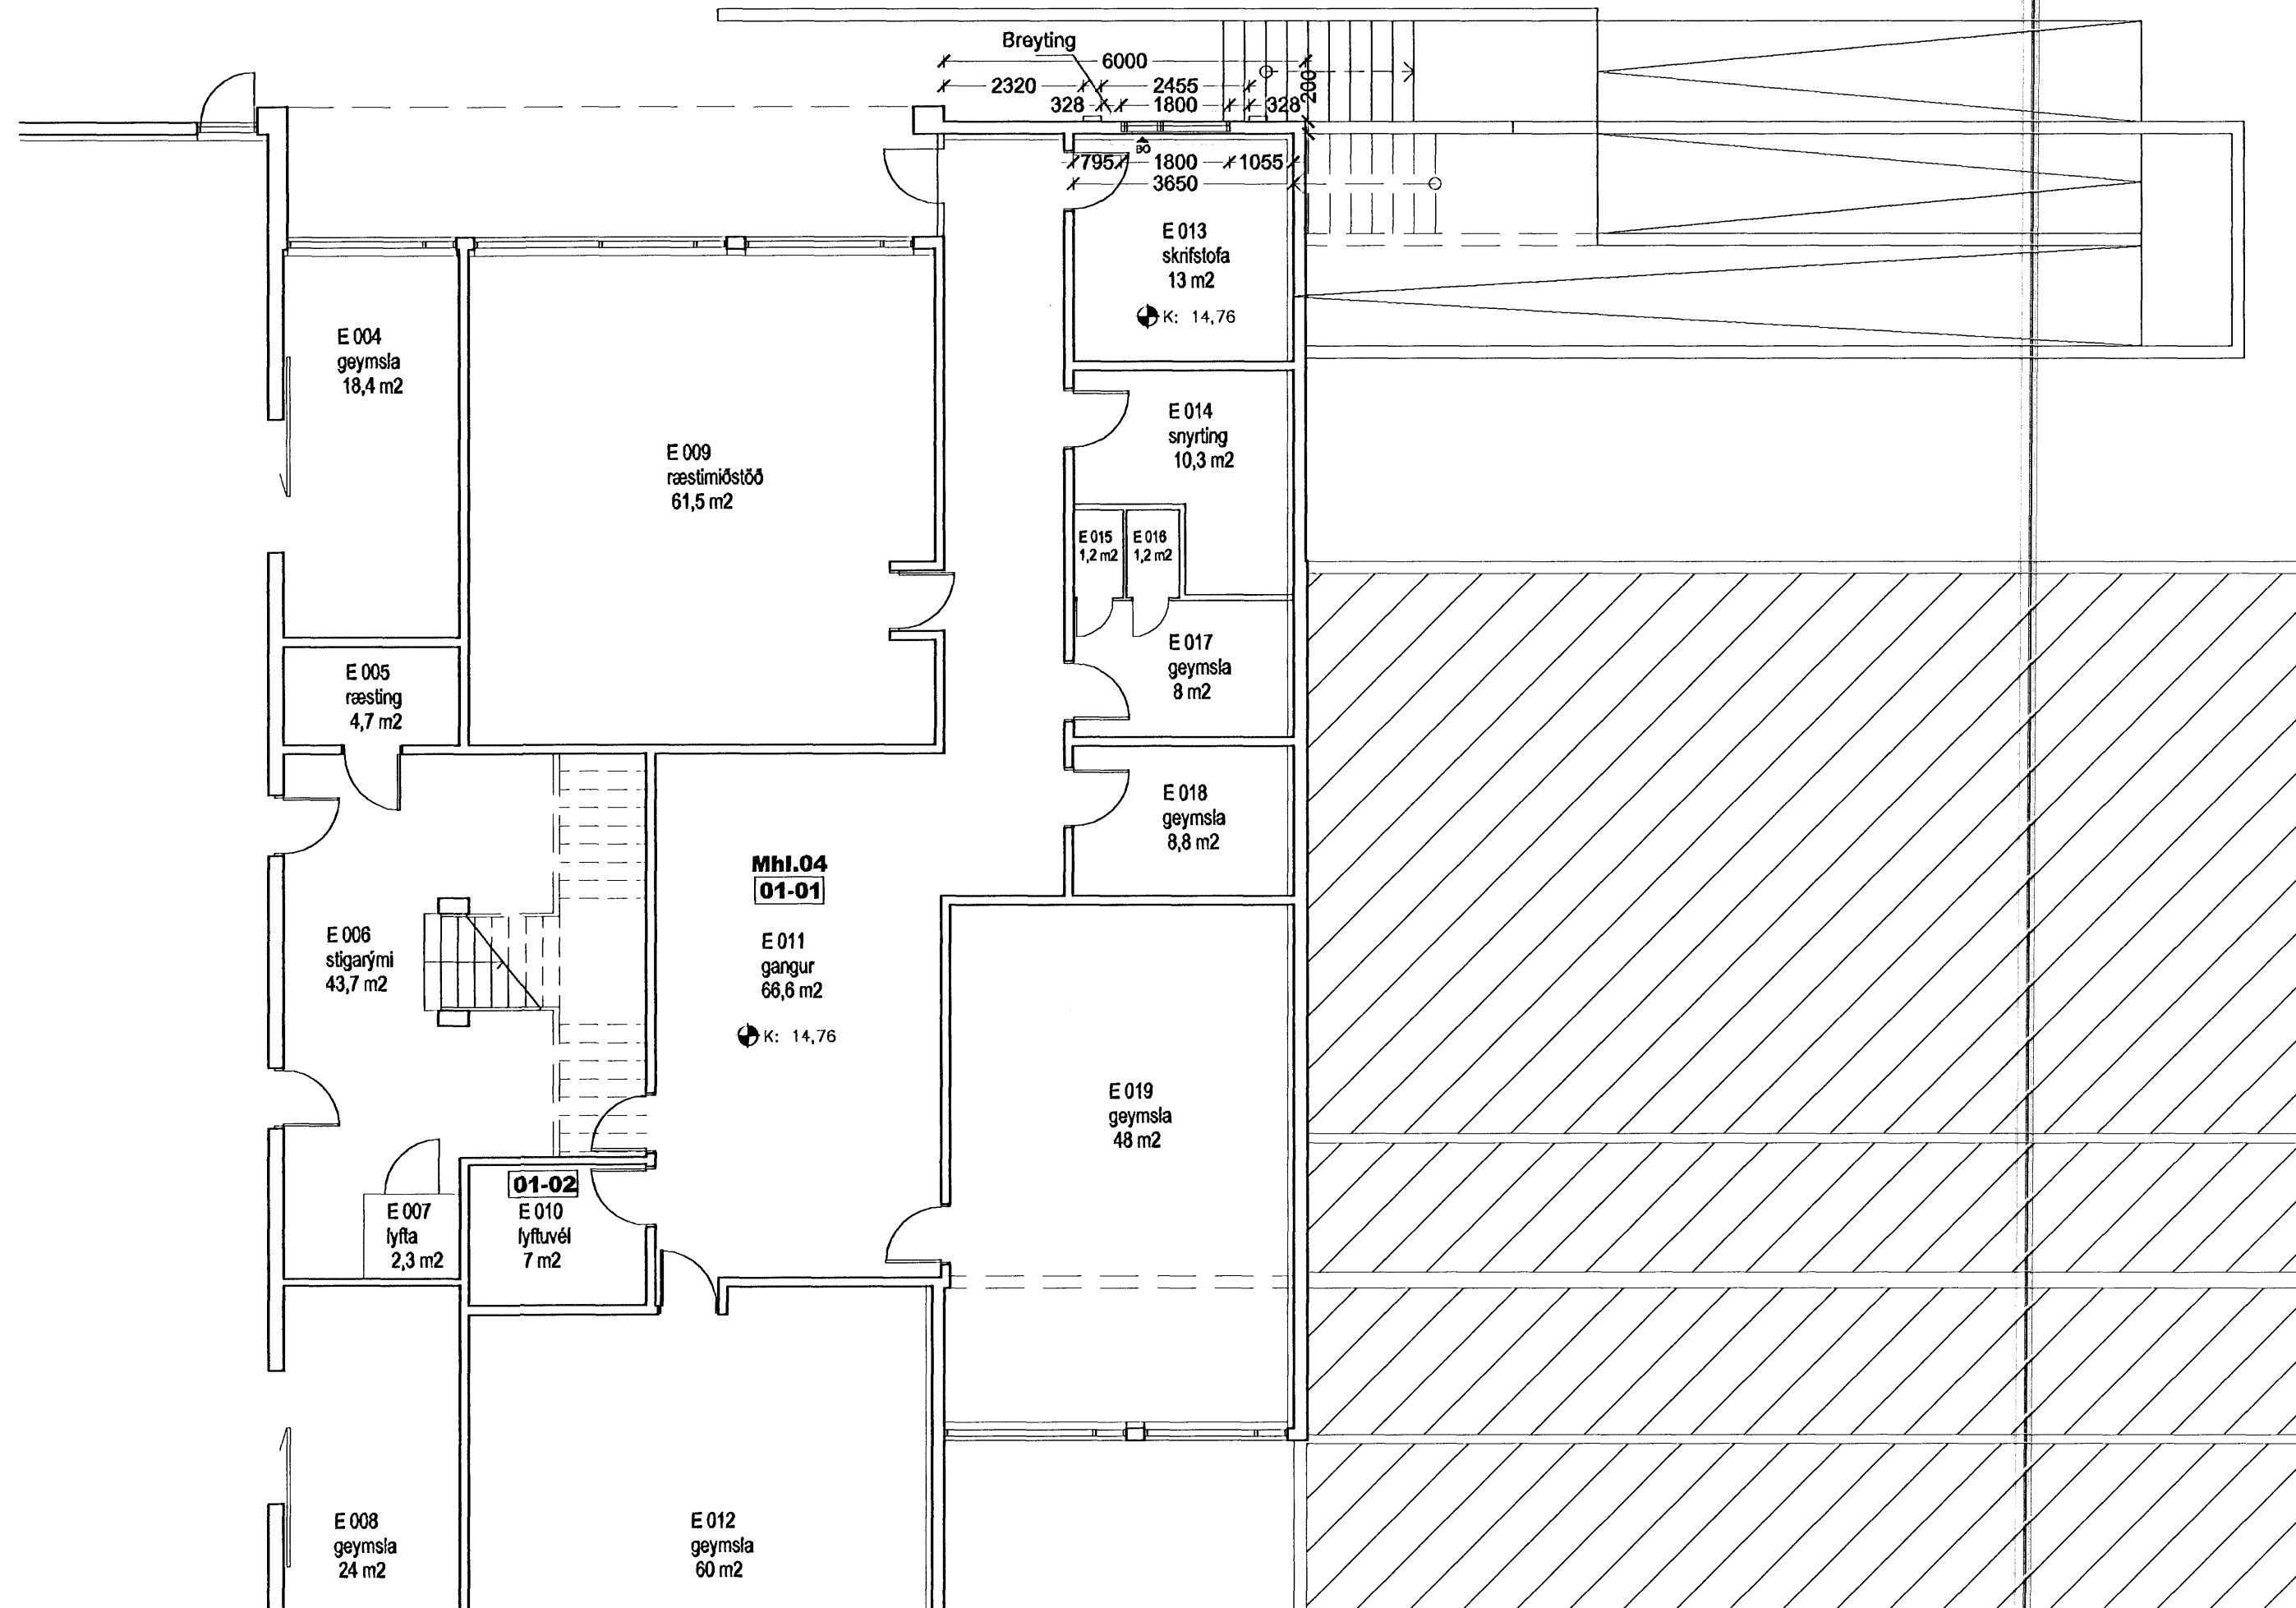

GRUNNMYND
MKV 1:100

Útg.Tív.	Dags.	Teikn.	Skýring / Breyting	Samþ.vk.	Dags.
-	-	-	-	-	-
-	-	-	-	-	-
-	-	-	-	-	-
-	-	-	-	-	-
-	-	-	-	-	-
-	-	-	-	-	-
-	-	-	-	-	-
-	-	-	-	-	-
-	-	-	-	-	-

*Tilvísun: ÚTR: útgáfa innri rýni, ÖSV: útgáfa samþ. verkkaupa, ÚTF: útgáfa til framleiðanda, ÚTB: útgáfa byggingarmeth, ÚTV: útgáfa verkefningar

FASTEIGNAFÉLAG HAFNARFJARÐAR
VERKKAUPI / EIGANDI
VÍÐISTAÐASKÓLI, NÝR GLUGGI
TEGUND VERKS

HRAUNTUNGA 7
GATASTÆÐSETNING

LANDNÚMÉR: 121032
STADGR.: 1400-01-4300070
MHL: 04
MKV: 1:100
BLAÐSTÆRÐ: A2
ÚTGÁFA DAGS: 08.05.2008
STOFN DAGS: 07.05.2008
TEIKNAD: EDP
YFIRFARIÐ: SH

0817 - 07 - 0 - A - (99) - 101 - 00

VERKNR. MAPPA SVÆÐI ÁBYRGÐ SFB NR. RAÐNR. ÚTGÁFA

Jón Ólafur Ólafsson FAÍ
kt: 090658-4009
Sigurður Einarsson FAÍ
kt: 04457-2789
Sigurður Harðarson FAÍ
kt: 030446-3999

BATTERÍÐ | ARKITEKTAR
Trónuhausi 1 | 220 Hafnarfirði | S: 54 54 700 | batteri@arkitekt.is | www.arkitekt.is

© BATTERÍÐ | ARKITEKTAR
ÖLL AFNOT OG AFREITUN TEIKNINGAR AD HLUTA EÐA | HEILD ER HÁÐ SKRIFLEGU LEYFI HÖFUNDA