



SKÝRINGAR  
ATH. Sé ekki annað tekið fram á teikningu eru stærðir rýma uppgættar í nettó m<sup>2</sup>. Séu stærðir rýma uppgættar í bruttó m<sup>2</sup> stendur BR fyrir aftan tölugildi.

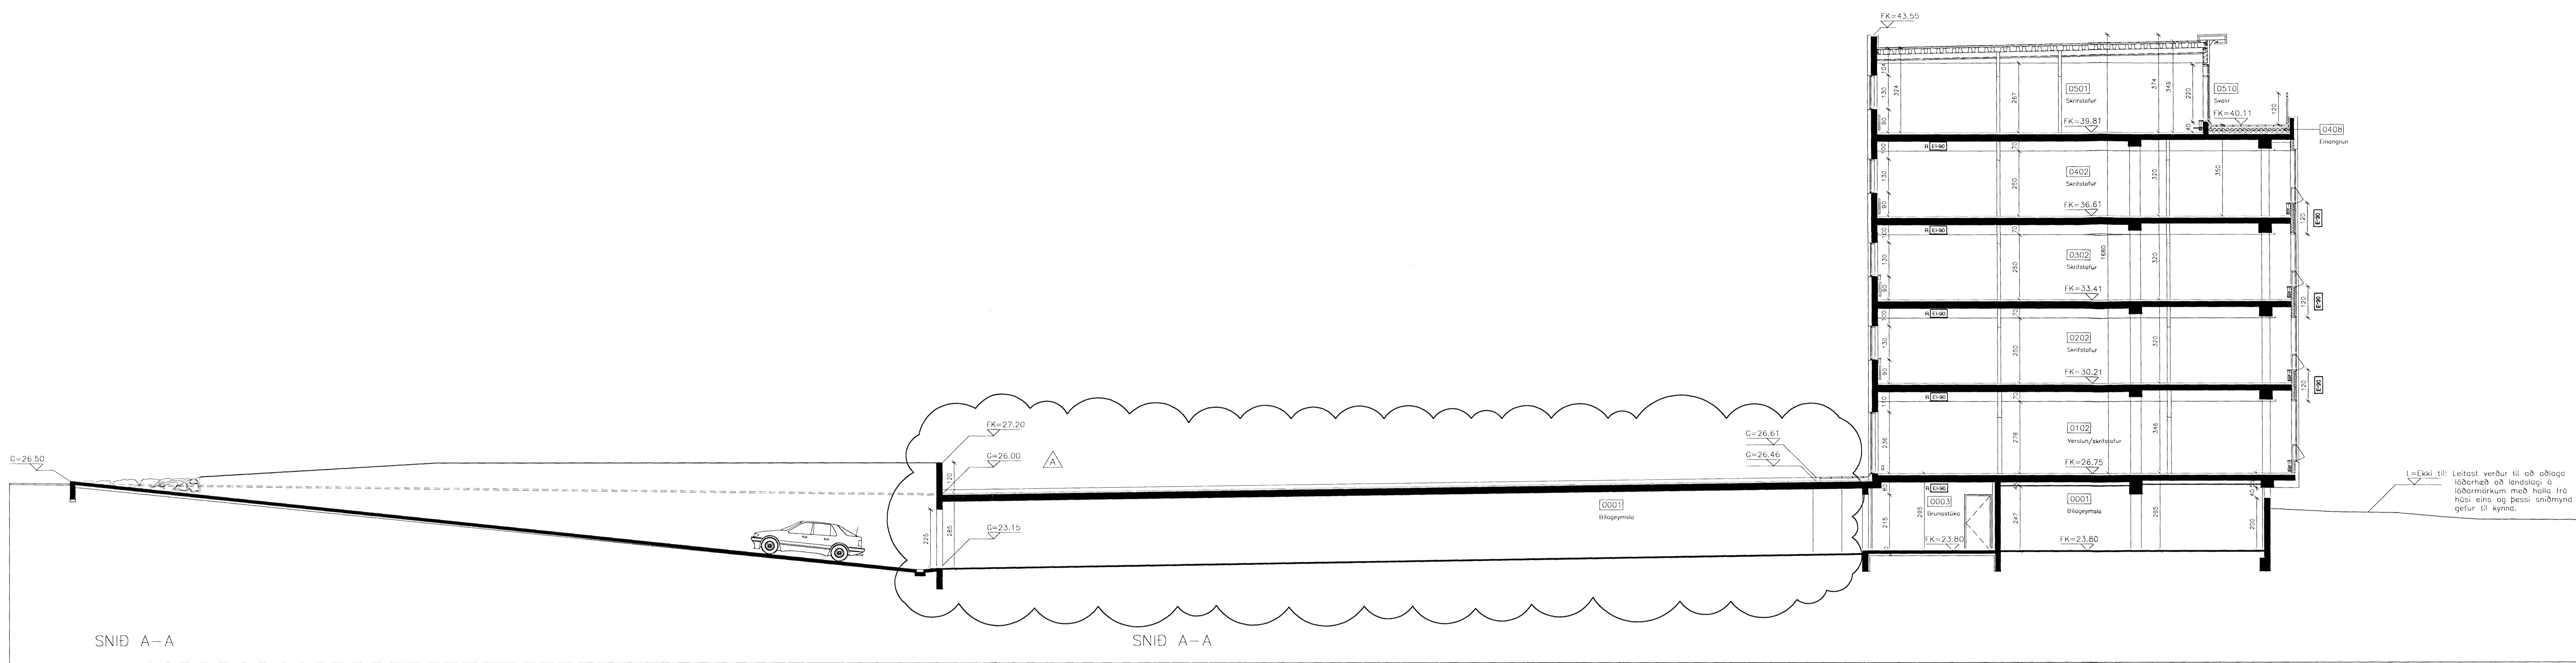


SNID A-A

SNID A-A

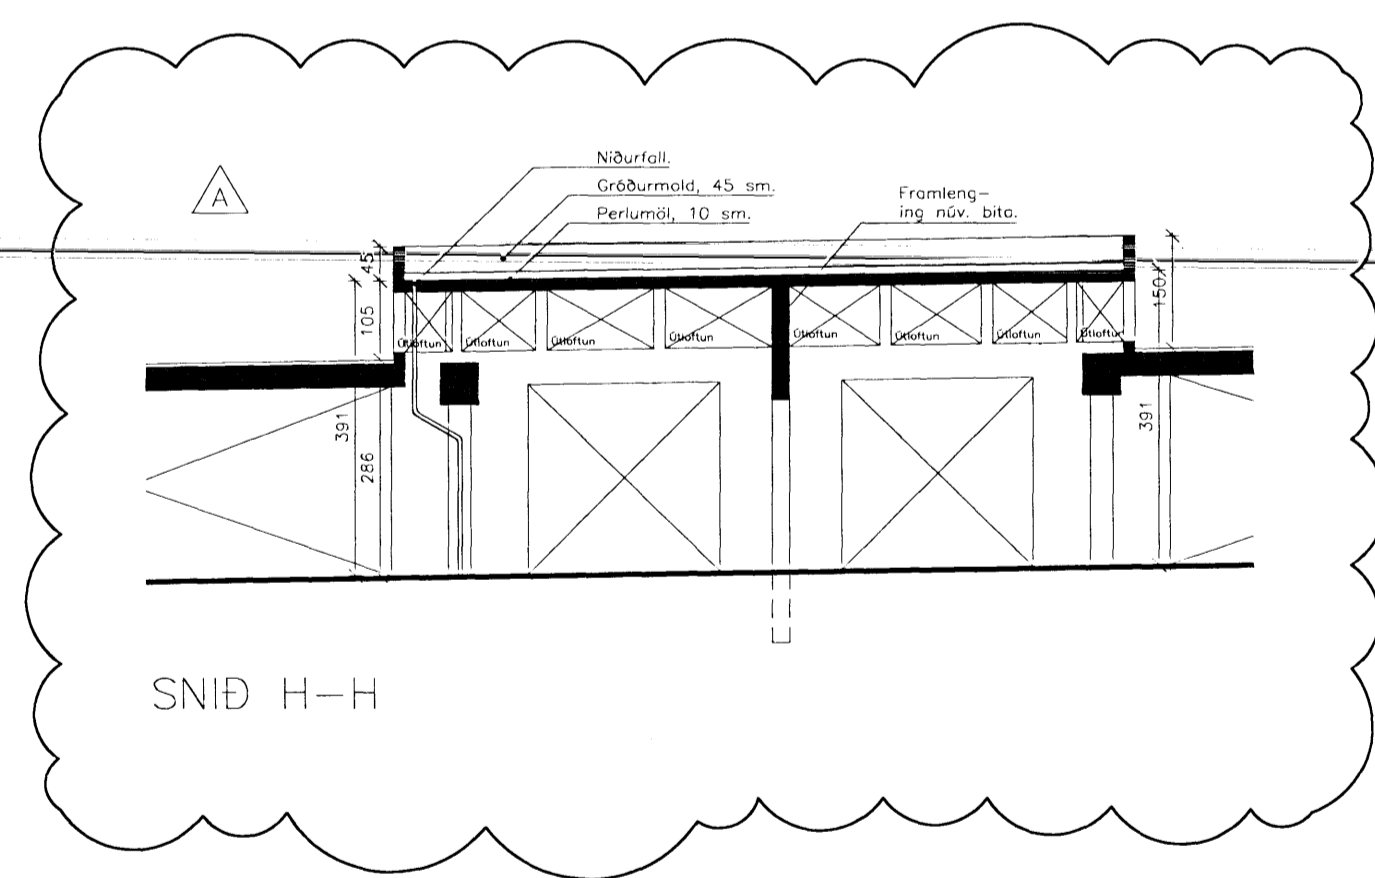


SNID H-H

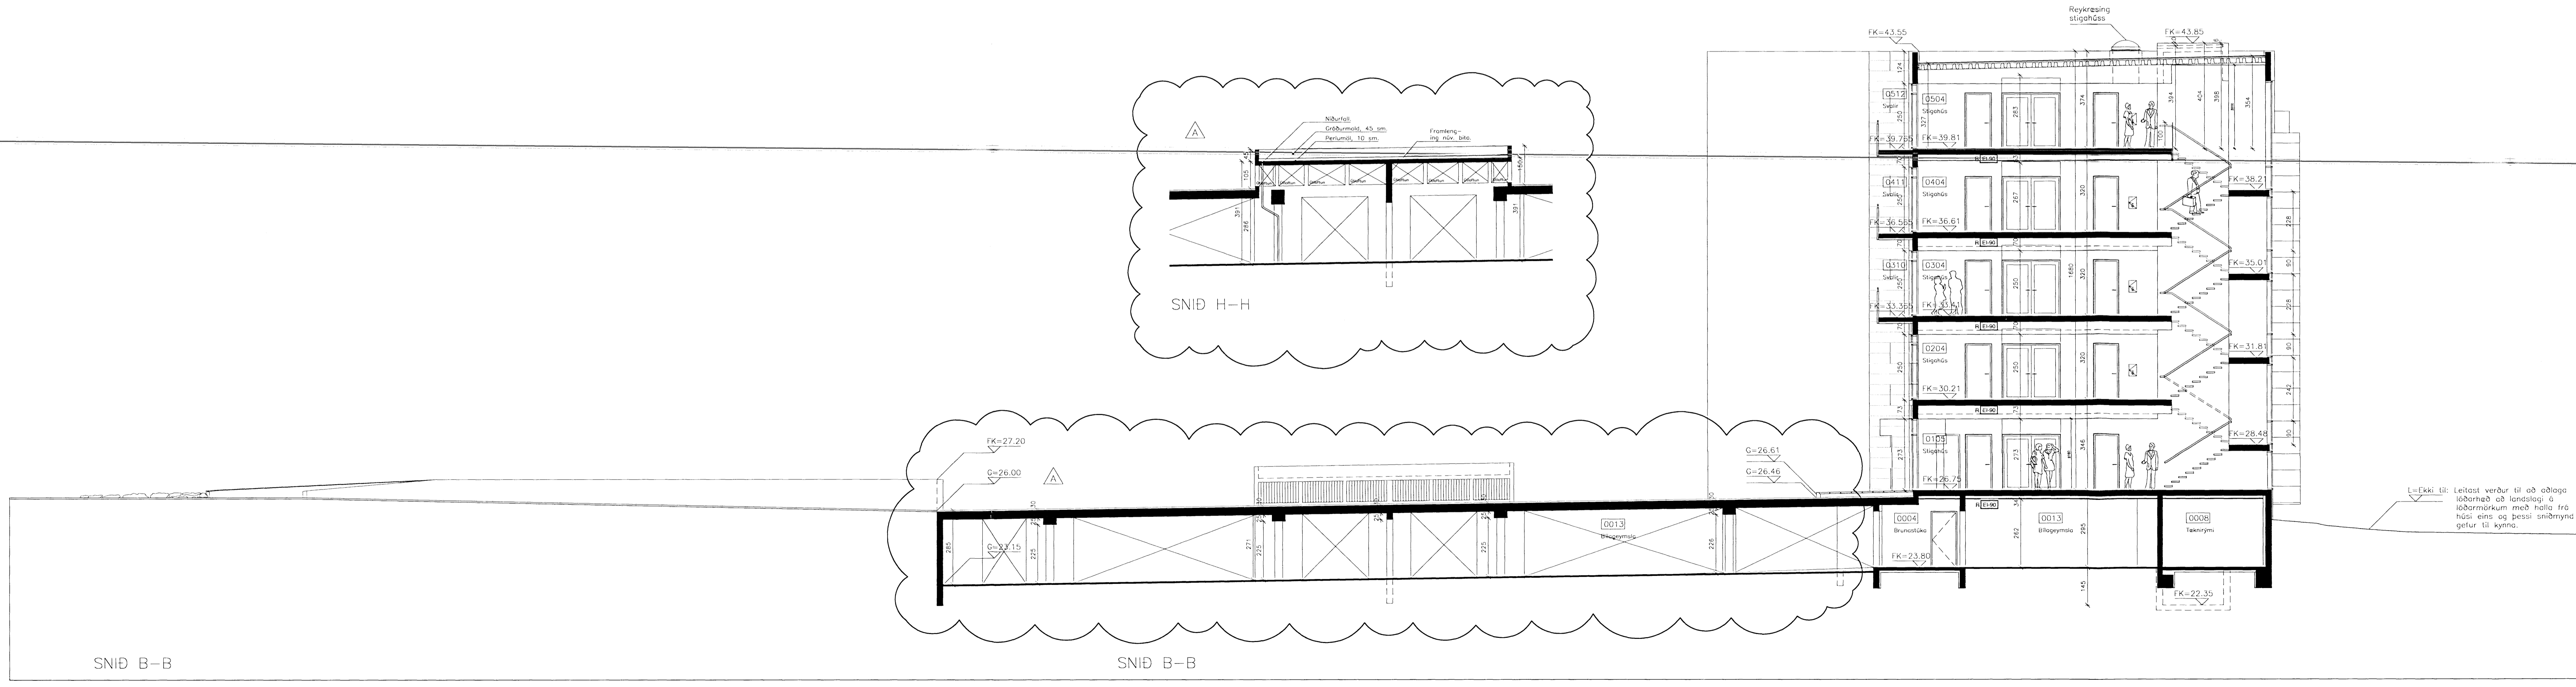

SNID B-B

SNID B-B

C:  
B:  
A: Halli þekktu blaðjallara, snið H-H. 30.04.2008  
BREYTINGAR: DAGS:

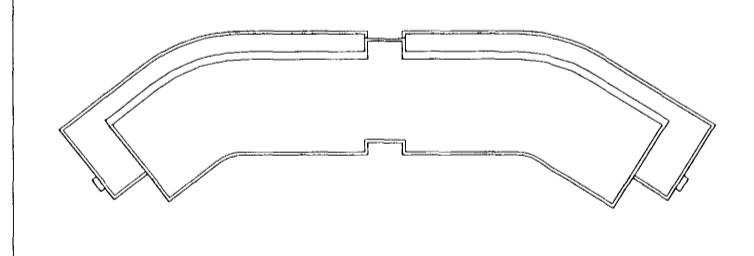

ADALUPPDRATTUR

Dalshraun 3, Hafnarfirði

VERK: DALS 0608  
KVARDI: 1:100  
DAGS: 31.10.2007  
TEIKN: ÖB  
SNID A-A, B-B OG H-H SKRÁ: 0608-snið.dwg