Samþykkt bann
21 MAY 2008
Byggingarfulltrúinn í Hafnarfirði
Fh. Jón Sigurðsson

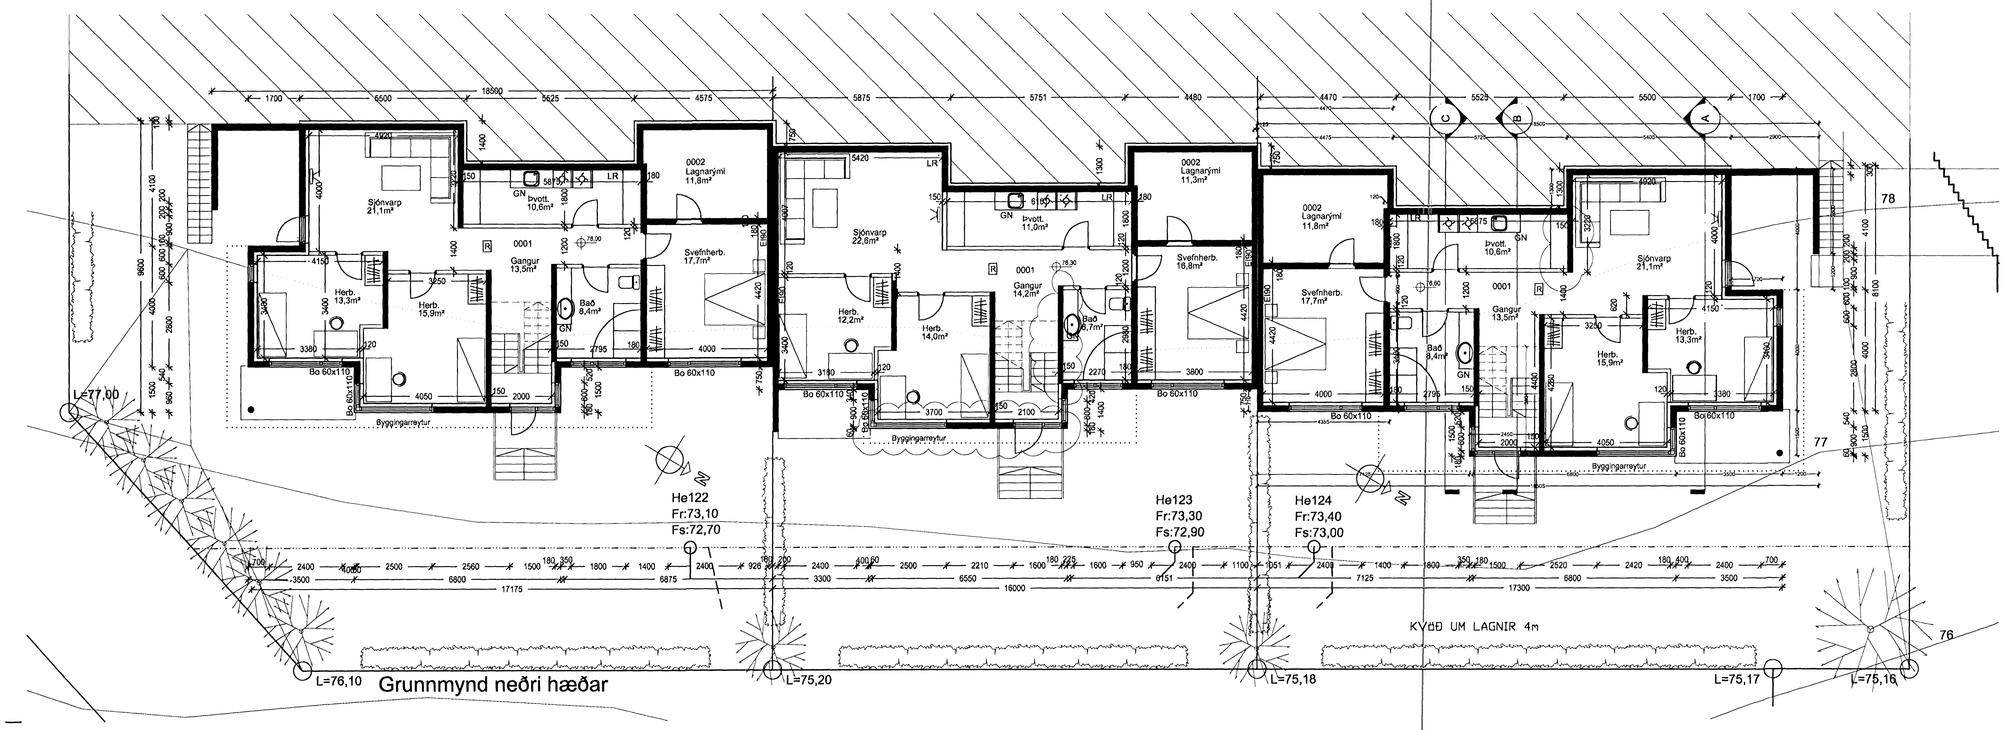


Grunnmynd neðri hæðar

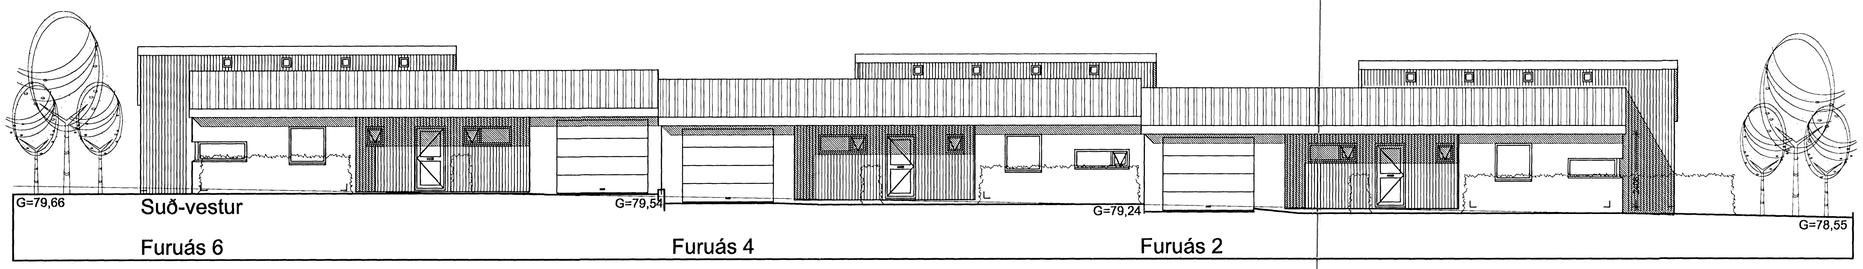


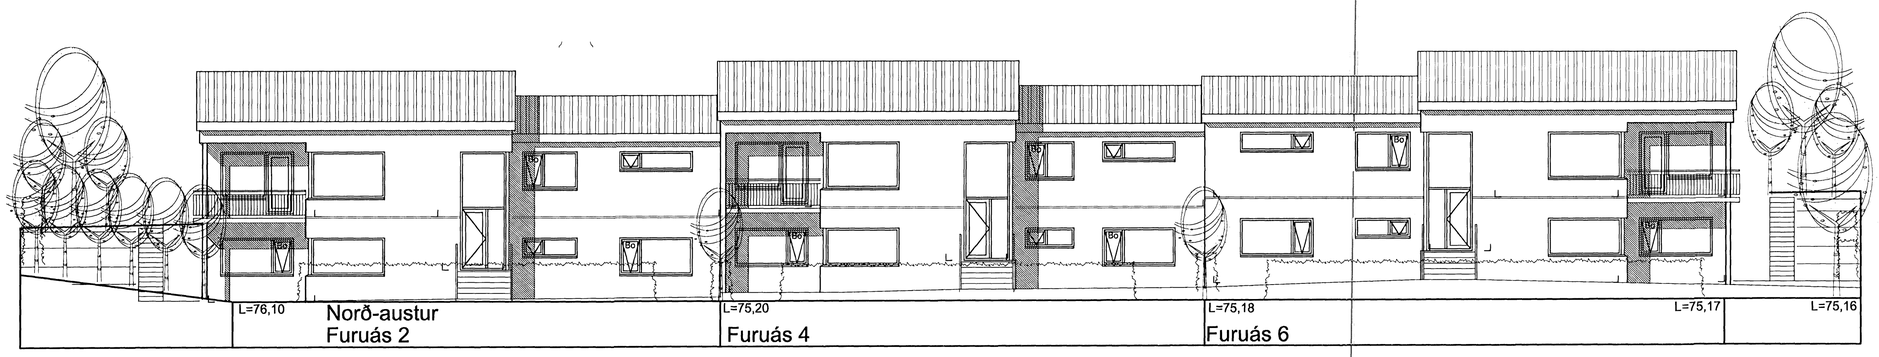


breytt /dags./ teiknað /lýsing
A/22.06.07/FF/Lækkun á hæðarkótum breyt. á samsk. húsa
B/20.04.08/FF/Óuppf. rými breytt í lagnarými, skráningat. breytt

Furuás 2-4-6
Hafnarfjörður
Útlit, Sneiðingar

Hannað / teiknað : ff
Mælikvarði : 1/100
Verknúmer : 0616
Dagsetning : 04.12.2006

Teikn.nr. 102 B


Aðalhönnuður :
Friðrik Friðriksson arkitekt FaÍ, Kt: 211258-4519

Teiknistofan TAK
Langholtsveg 111, 104 Reykjavík
Sími: 551 10 60 Fax: 551 10 68 Netfang: ffark@islandia.is