


súður

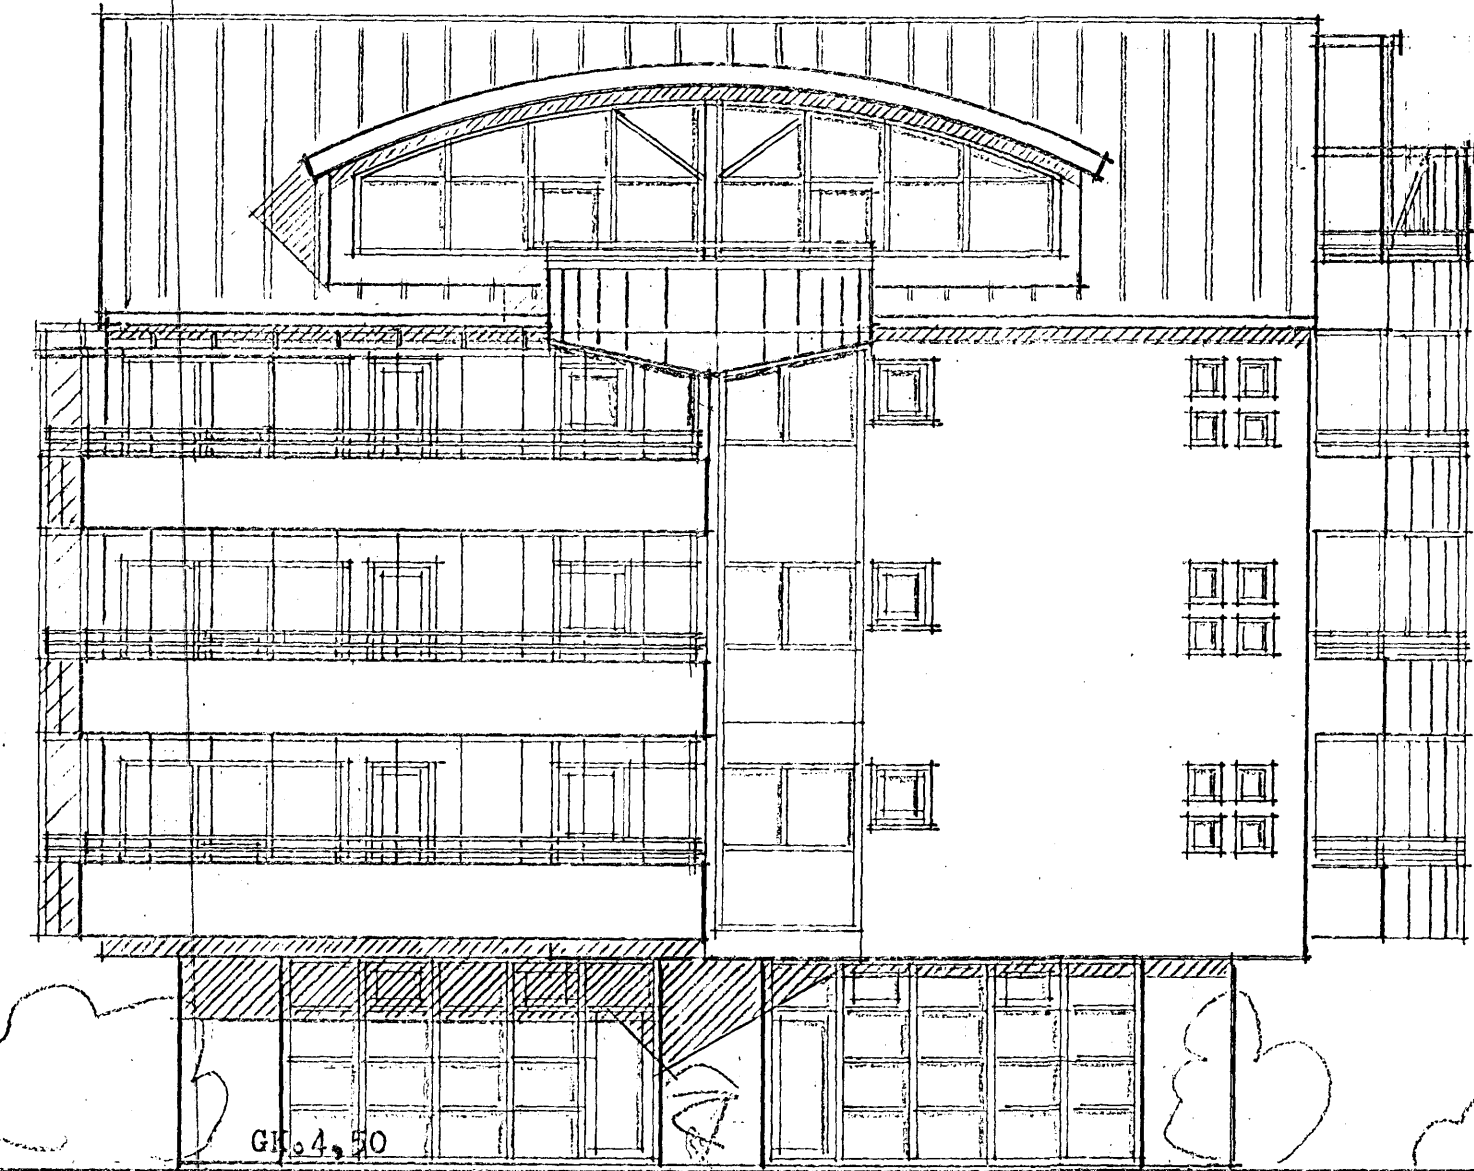

norður

Breytt í maí 2008 :
sólstofu 5. hæðar
breytt

BREYTT Í MAÍ 2001:

LÖKUN SVALA 2, 3 OG 4 HÆÐAR
BREYTT, Þ.E. SVÖLUNUM VERÐUR
ALVEG LOKAD MED OPNANLEGUM
GLERSKÍFUM

breytt í sept. 2000 : byggðar sólst.
á hluta svala íbúða.
og settar svalir á báðar íbúðir rishæðar

es

TEIHNISTOFN SUDURLANDSBRAUT 48 RVÍK. SIMI 677344

SGURUR KIARTANSSON

09.05.10
09.05.10

09.05.10

09.05.10