


Samþykkt þann

5 MAR 2008

Byggingafurðunir / Hafnarfirði
F.h. Jón Sigurðsson

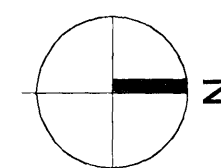


TÁKN:

- Veggir og hæðaskil með merkt brunamótstöðu. EI-60
- Hurðir og gluggar með merkt brunamótstöðu. EICS-30
- Rýmingarleið.
- Útjós.
- Reykskynjari.
- Brunaslanga.
- Stjórnstöð brunavarna.
- Loftræst rými.
- Niðurfall.

A - 12.07.2006 - breyting á brunahólfun í móttöku, breikkun á herbergjagöngum.

B - 25.10.2007 - samkomusalur á 1. hæð með veitinga-afgreiðslu. Aðkeyptar veitingar, en ekki eldað á staðnum. Nýtt andýri og móttaka fyrir hótelið og veitingaeldhúsið byggt undir efri hæð sem nær út fyrir 1.hæð.

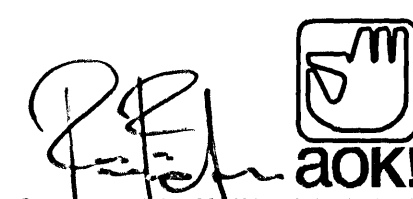

VERKSTÆÐI ARKITEKTA ehf. - Gunnarssundi 6 - 220 Hfj. - sími: 565 9779
KARI EIRIKSSON arkitekt FAI - kt: 070365-4059 - email: kari@aok.is - www.aok.is

**Bæjarhraun 4 - Hafnarfirði
GISTIHEIMILI**

teikning
Grunnmynd 1. hæðar
teikning nr.
**0725
202**

ADALUPPDRÁTTUR

hannað KE	teiknað KE	dags. 25.0kt. 2007
mkv. 1:100	tövu,skrá 0725-202.dwg	prentað 25.0kt. 2007

bláaustærð **A2** Öll mál eru í millímetrum. Öll vafaatriði skal bera undir hönnuð. Mælið ekki af teikningum, öll mál athugst á staðnum. Öll afnot og afritun teikningar, að hluta eða í heild, er háð skriflegu leyfi höfundar.



A Grunnmynd 1. hæðar
B mkv. 1:100

