


B Ásýnd Norður
mkv. 1:100

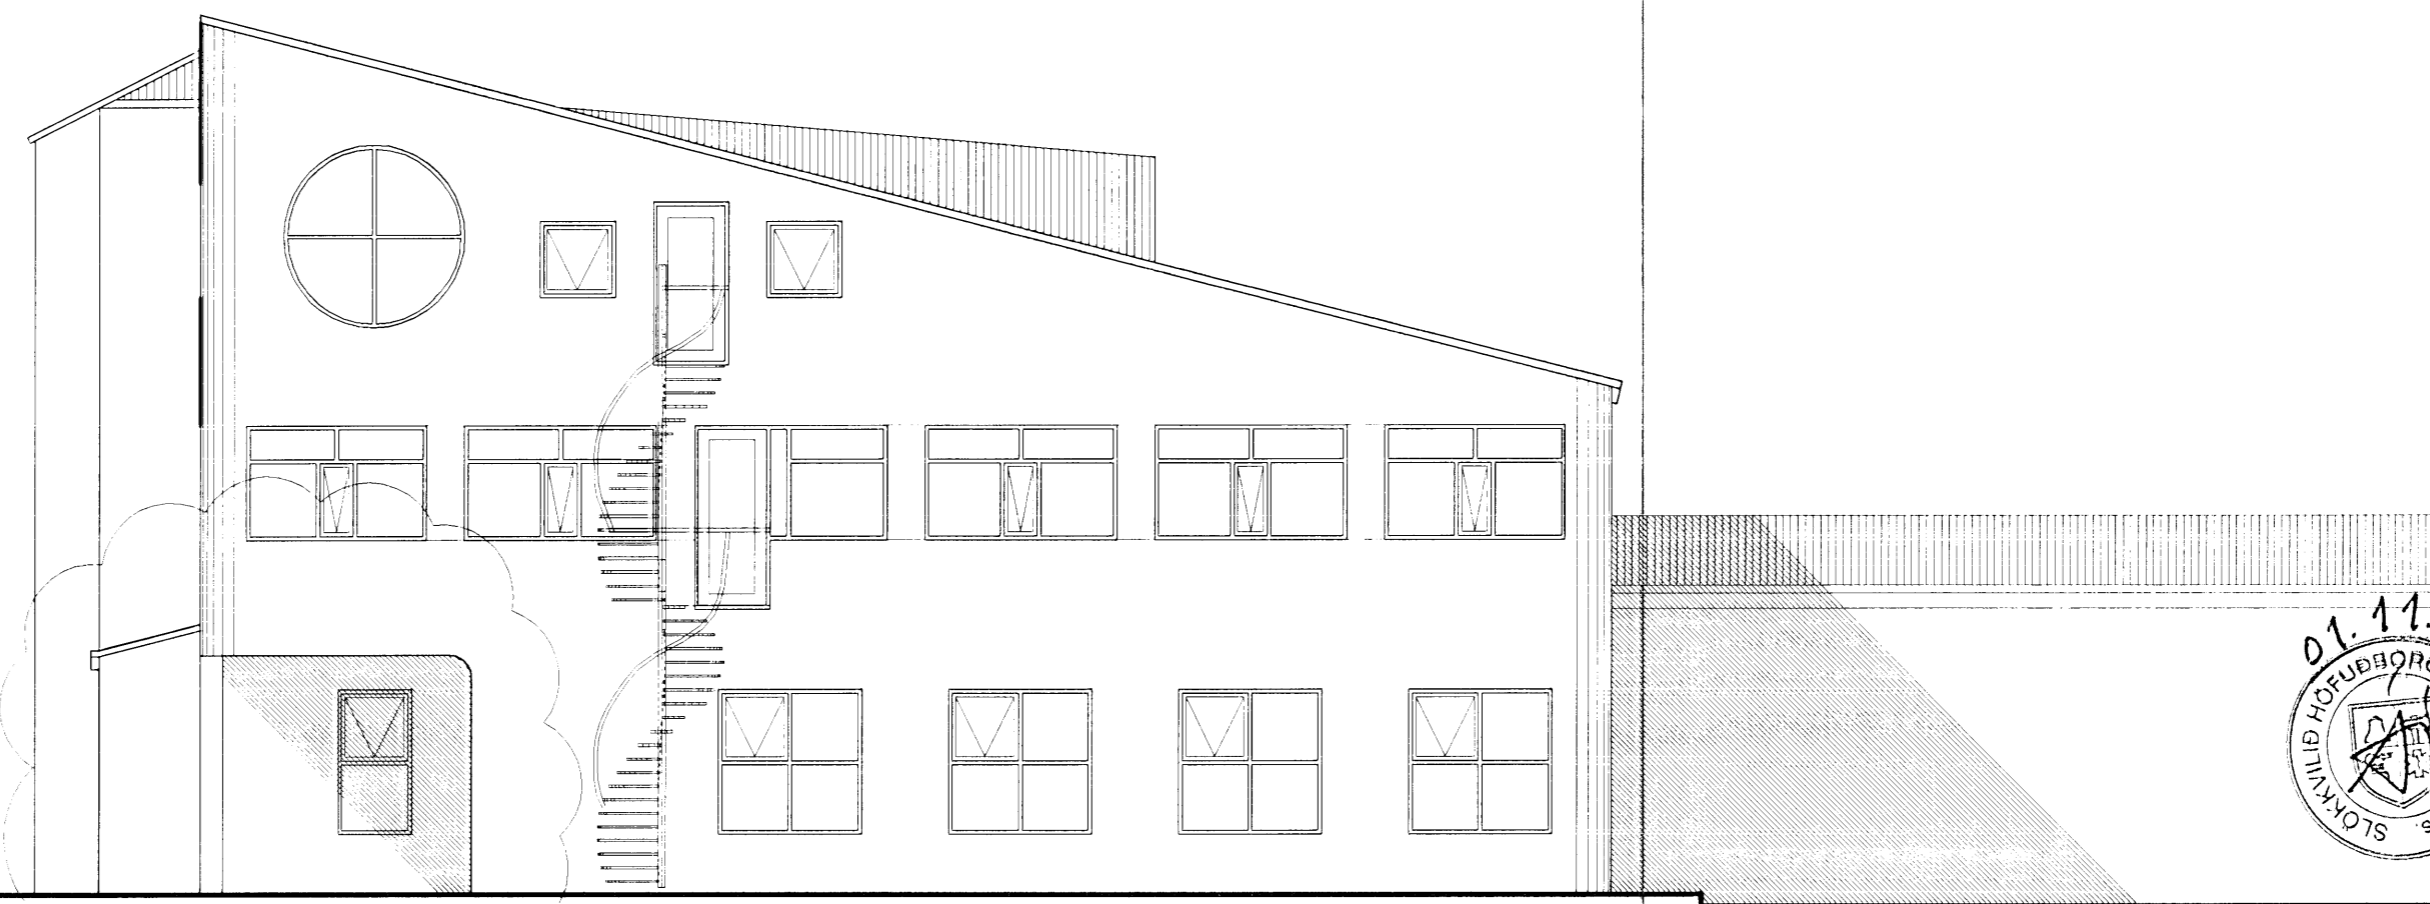

B Ásýnd Suður
mkv. 1:100



Samþykkt þann
5 MAR 2008
Byggingafulltrúinn í Hafnarfirði
F.h. Jón Sigurðsson

- A** - 12.07.2006 - þakgluggi á stígagangi fjarlægður vegna lekavandamála. Glugga á framhlíð stígaúss breytt.
- B** - 25.10.2007 - samkomusalur á 1. hæð með veitinga-afgreiðslu. Aðkeyptar veitingar, en ekki eldað á staðnum. Nýtt andyrí og móttaka fyrir hótelið og veitingaeldhúsið byggt undir efri hæð sem nær út fyrir 1.hæð.

aok!
VERKSTÆÐI ARKITEKTA ehf. - Gunnarssundi 5 - 220 Hfj. - sími: 565 9779
KÁRI EIRIKSSON arkitekt FAÍ - kt: 070365-4059 - email: kari@aok.is - www.aok.is

verkið Bæjarhraun 4 - Hafnarfirði		
GISTIHEIMILI		
teikning Asýndir	teikning nr. 0725	
Norður og Suður		205
AÐALUPPDRATTUR		
B		
hannað KE	teiknað KE	dags. 25. okt. 2007
mkv. 1:100	tölvaskrá 0725-205.dwg	prentað 25. okt. 2007
blásetarð A2	Öll mál eru í millimetrum. Öll vafaatriði skal bera undir hönnuð. Mælið ekki af teikningum, öll mál athugst á staðnum. Öll afnot og afritun teikningar, að hluta eða í heild, er háð skriflegu leyfi höfundar.	