



Samþykkt þann
 11 JUN 2008
 Byggingarstjórnir / Ráttgjafi
 Fh. Jon Sigurðsson

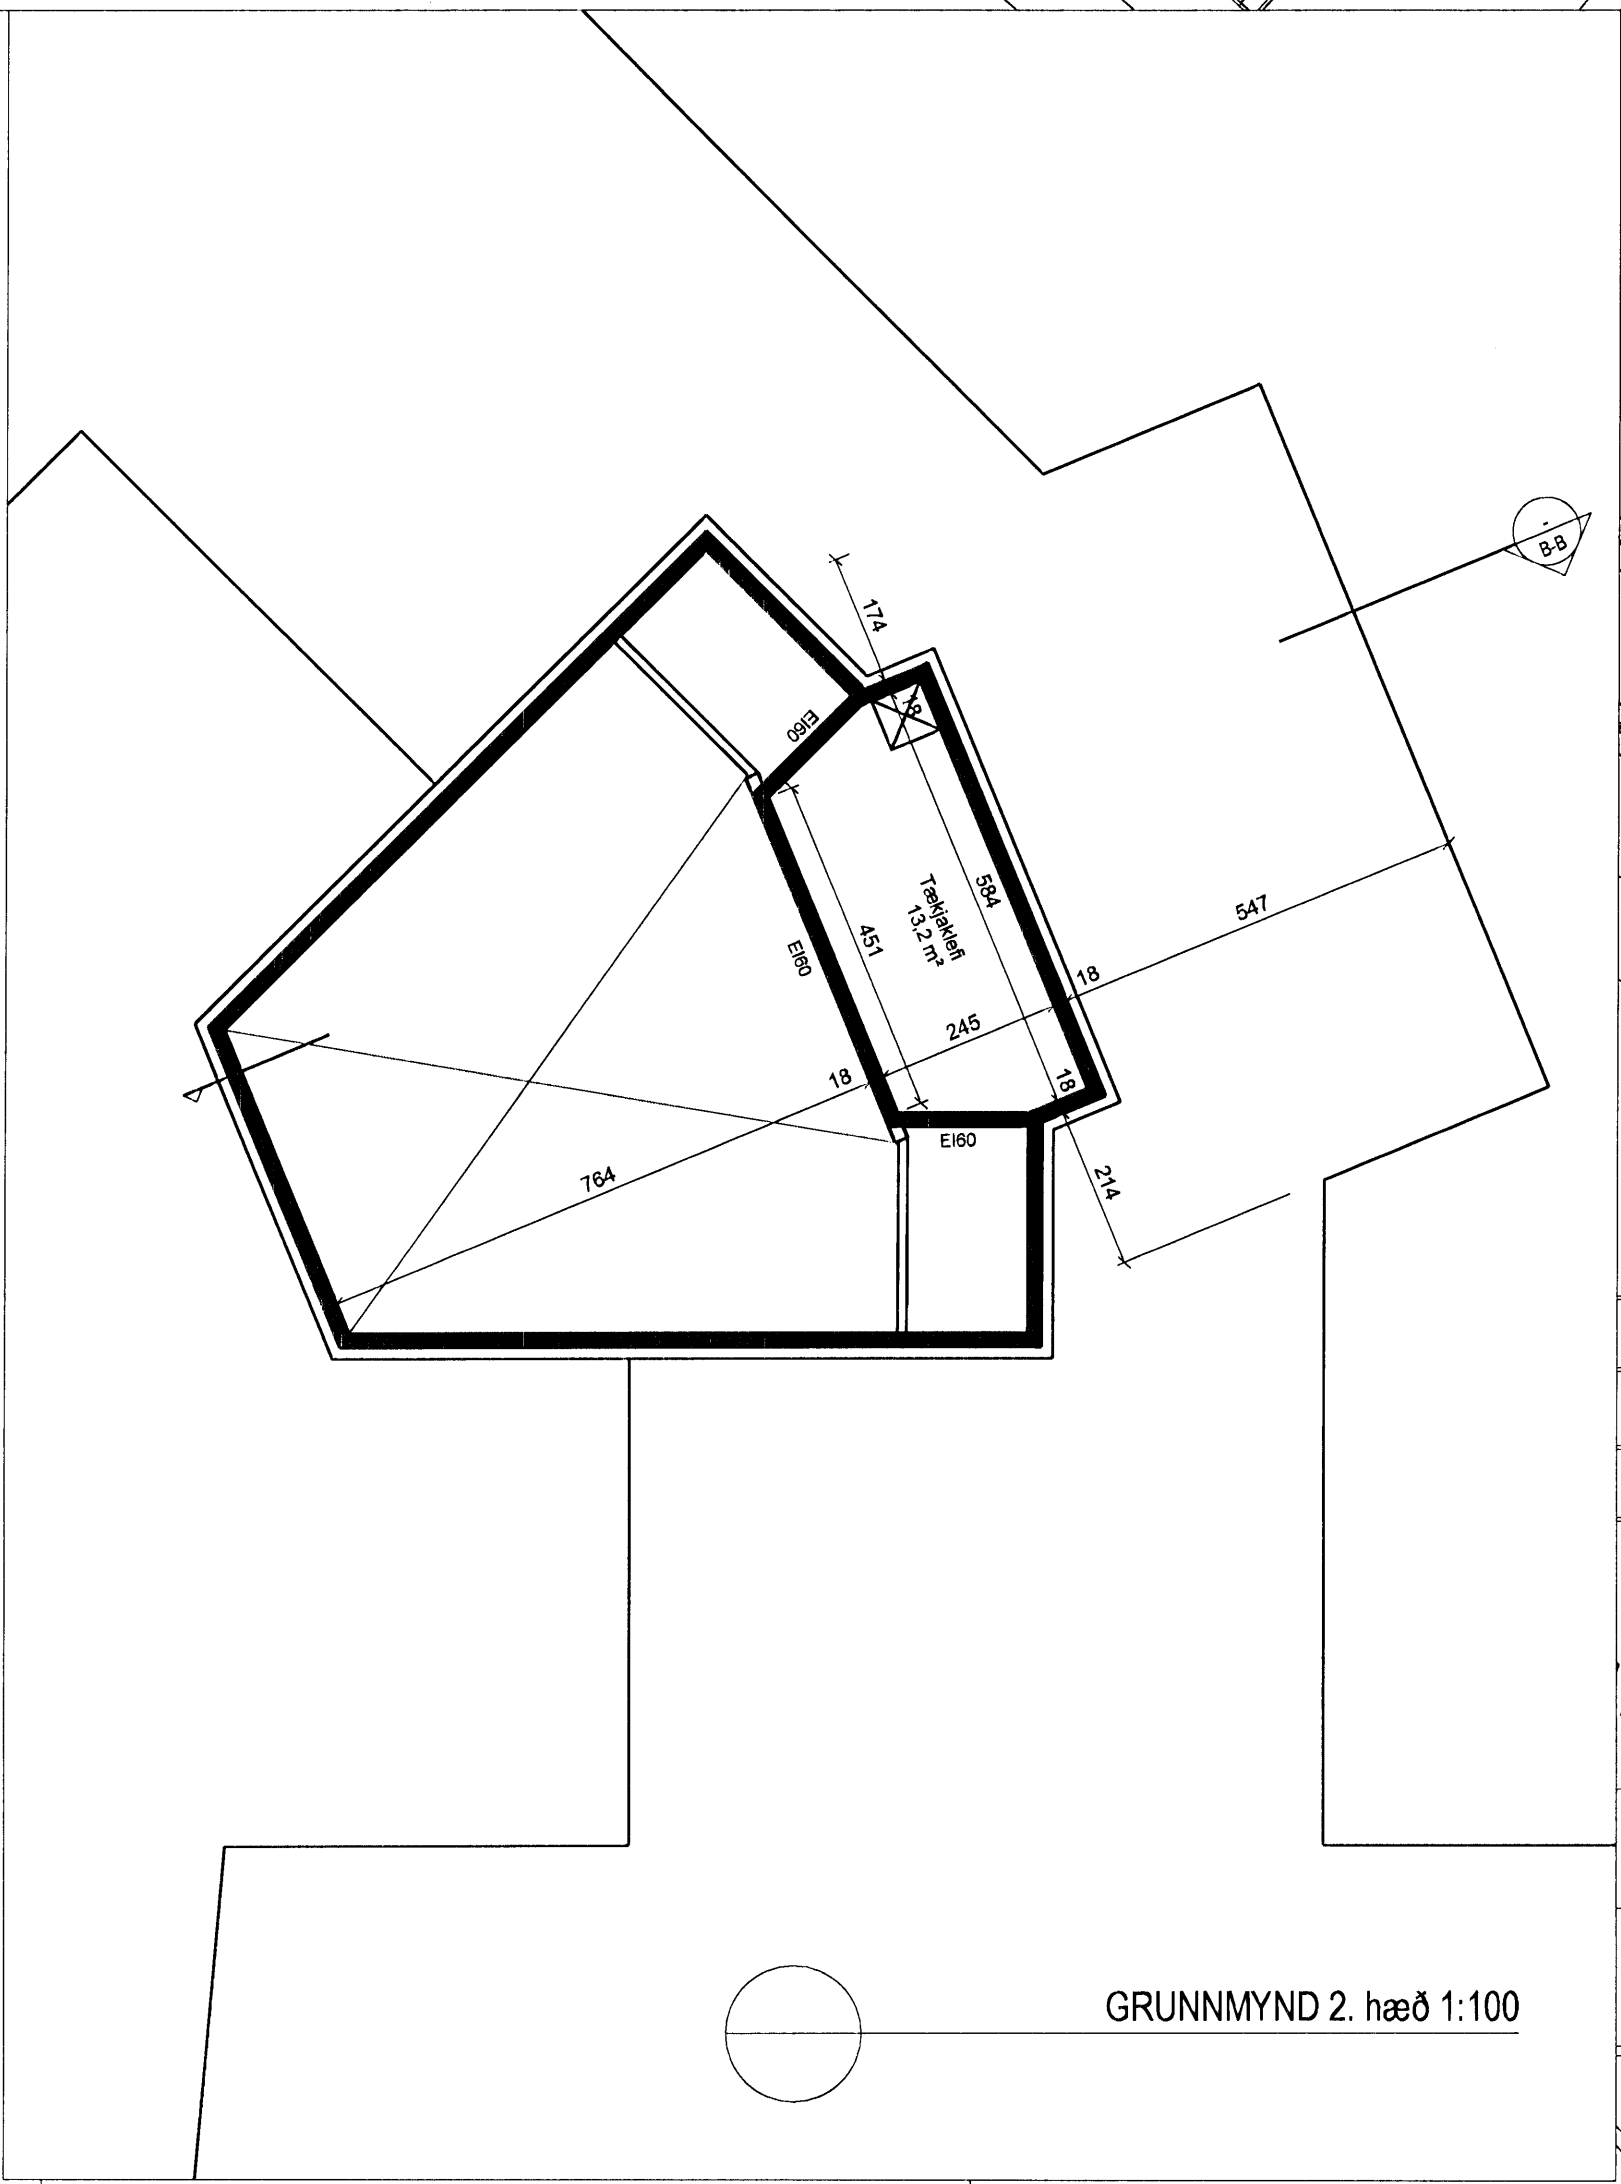


GRUNNMYND 2. hæð 1:100

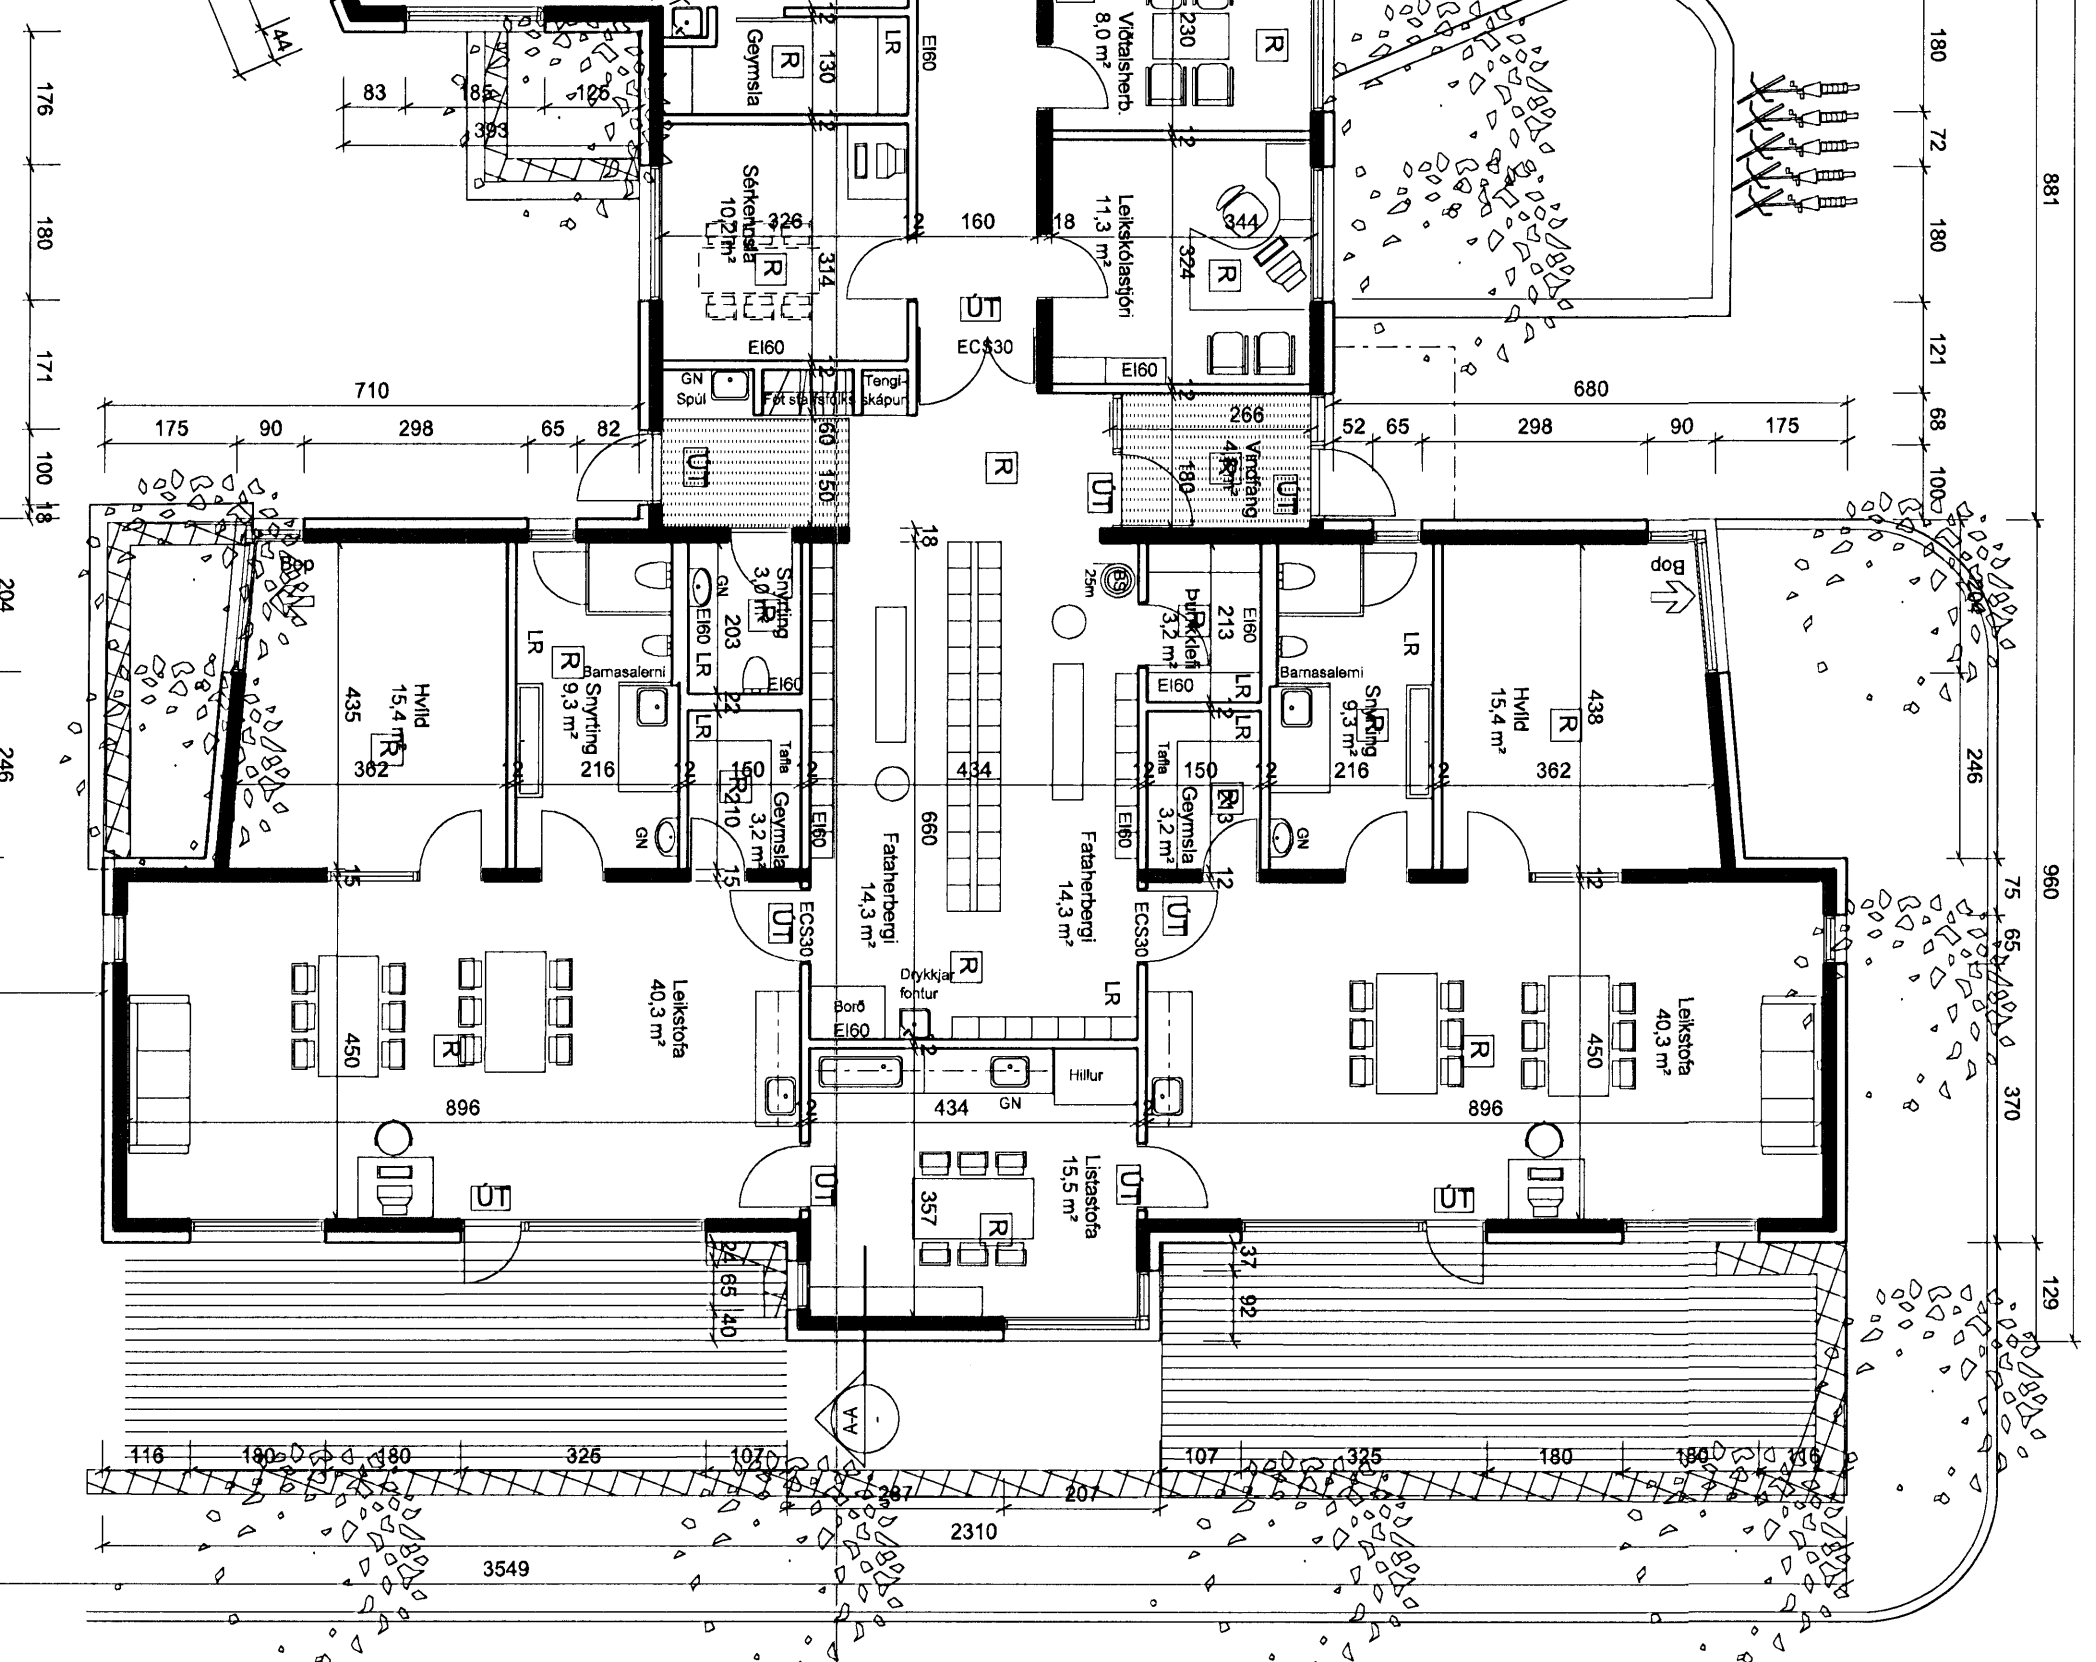

GRUNNMYND 1. hæð 1:100

A	SS	PG	02.06.2008
Reyndartekning	ÚT	Íþróttum var fólgað og byggingarop færð til.	
ÚTGÁFA	TEKNAÐ	ISAMÞYKKT	DAÐS
BYGGINGAR			

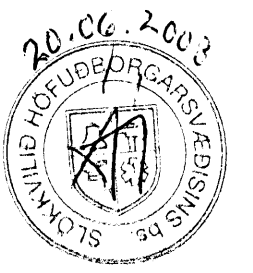

ASK Arkitektar
 Geisgötu 9
 101 Reykjavík
 Sími 515 0300
 Fax 515 0319
 www.ask.is



Artun aðalgrunndráttur:
 Páll Guðnaugsson arkitekt / A.L. kt. 210552-2199

LEIÐSKÖLINN/HAMRAVELLIR
 Hvannavellir 1
 Verkefni

HEITI TEKNINGAR	SKV. I A1
ABALTEIKNINGAR	1:100
Grunnmynd	TEKNAÐ
	HT
	DAÐS
	21.05.07
VERKNR.	ÚTGÁFA
06105	A

HEITI TEKNINGAR	NOMER TEKNINGAR
ABALTEIKNINGAR	10-02
Grunnmynd	