

- TAKN**
- GN = Gólfurfall
 - DN = Drögnfall
 - LR = Loftþresting
 - VLR = Vöðun loftþresting
 - PK = Pötkassar
 - NL = Nýðarljó
 - BO = Stúpanar
 - R = Ráðgjafar
 - HSL = Hæðslökuvitaki
 - ÚT = Mörkur útgangur
 - oo = Félagski vöðunar
 - oo = Grunnslanga
 - oo = Stúpanar
 - oo = Stúpanar út
 - oo = Stúpanar brunavörðunarkerfi
 - oo = Inntak
 - oo = Blásláði fyrir ferðala
 - EI60 = Veggr og hæðskil
 - EI90 =
 - A-EI60 =
 - A-EI120 =
 - REI60 =
 - REI120 =
 - A-REIM120 =
 - E-C530 = Húðr
 - EI-C530 =
 - EI-C590 =
 - E30 = Gluggar


- BREYTING**
- | Breyting | Dagsetning | Teiknað | Yfirfarð |
|----------|------------|---------|----------|
| 1 | 08.08.2008 | GW | KR |
- Gluggar G12 og G15 hækkar um 60cm. Gluggar G2 og G8 veita 20cm á breidd og 1 þá hæmur á staðnum. Gluggar G11 og G13 og hárur H10 og H13 lækkar um 10cm.



KRark Kristinn Ragnarsónn arkitekt ehf.
Súrlandsbraut 4a-3, hæð. 108 Reykjavík, Ísland
Sí. 594 2255 Fax. 544 4225
Sí. 591295 3559 www.krark.is krark@krark.is

Fjólúás 16-20 Haf
Hafnafjörður
Grunnmynd 2.hæð

Verknúmer: 081101R	Verkefnastjóri: JAT
Hönnun: JAT	Teiknað: JAT
Yfirfarð: KR	Samþykkt: Kristinn Ragnarsónn Sí. 594 2255
Mælikvæði: 1:100	Dagsetning: 26.02.2008
Skrá: 081101R-A102.dwg	Blað: A102

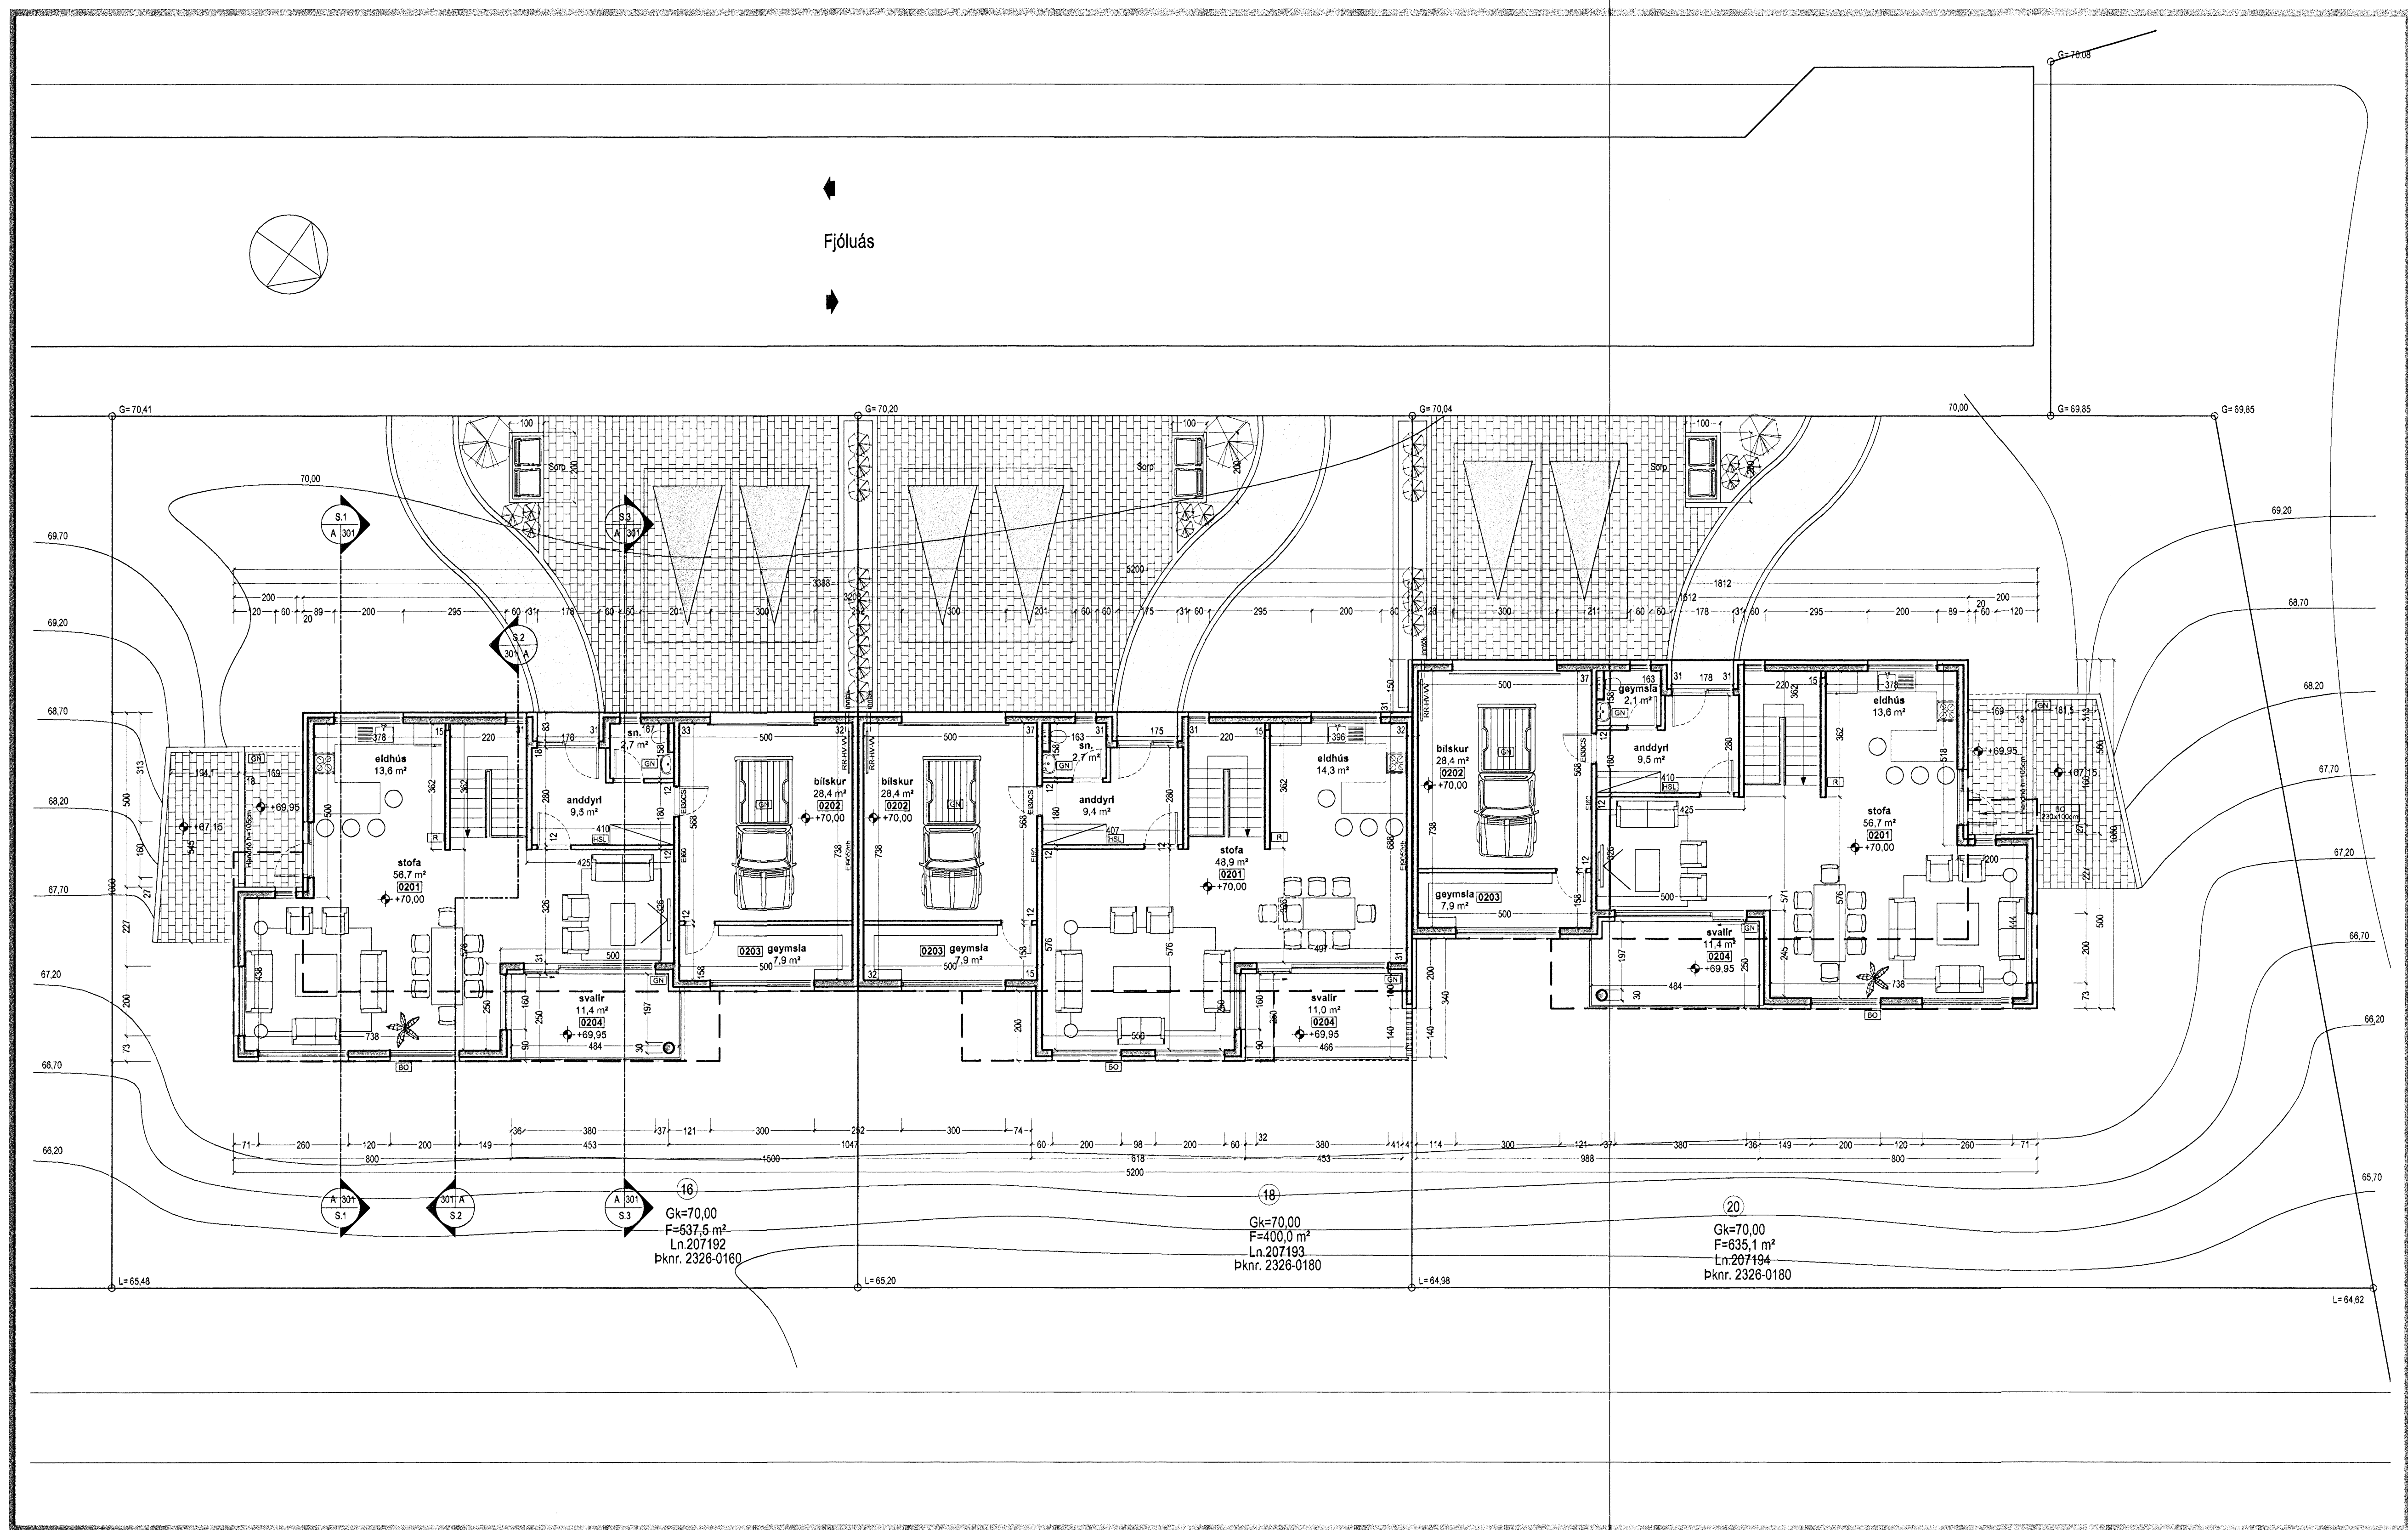

Grunnmynd 2.hæð 1:100.

Þeir: 18.6.2008 09:46:41
Saver: 18.6.2008 09:46:41

Copyright © KRark