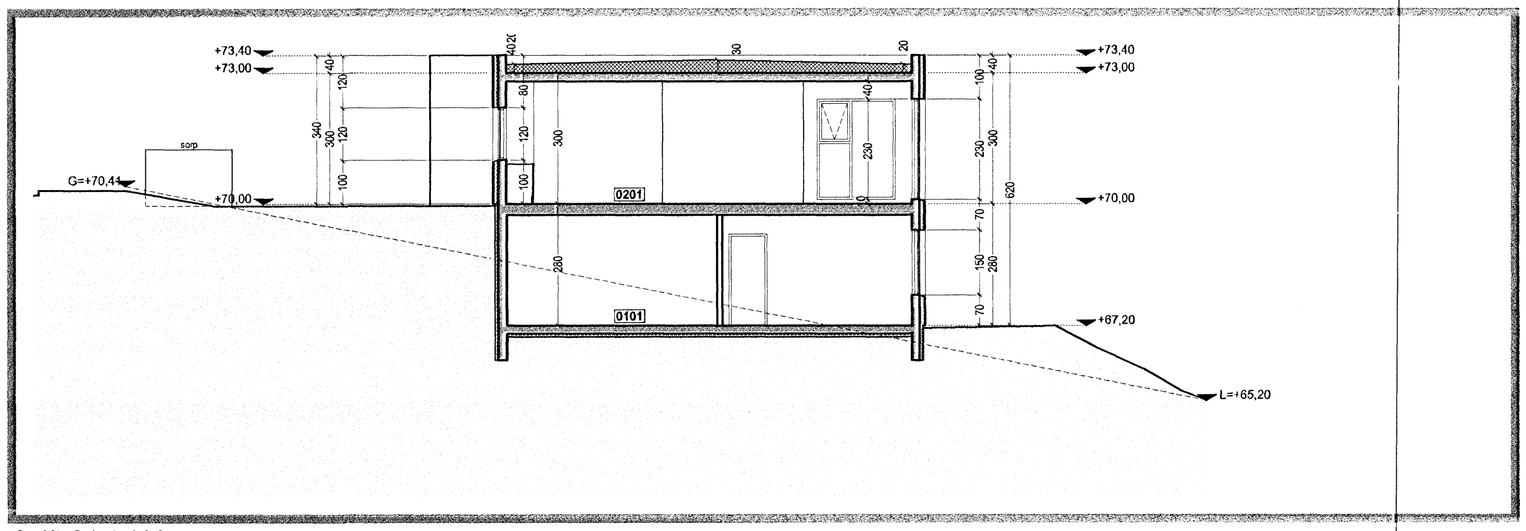

Snið S1 1:100

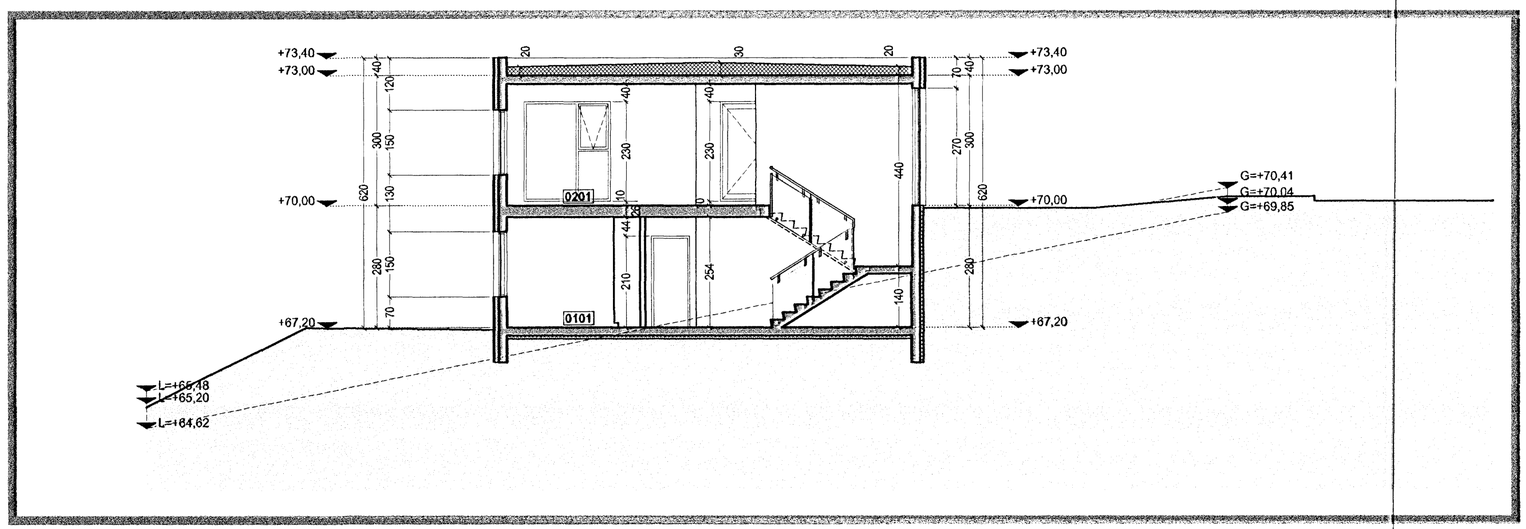

Snið S2 1:100

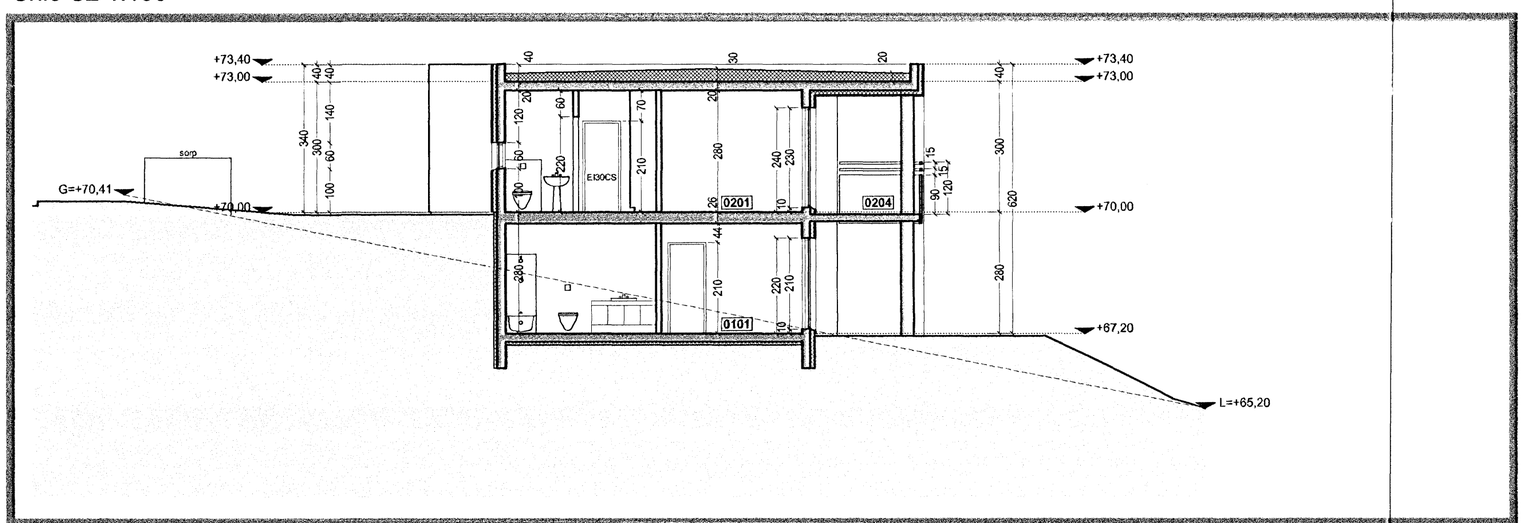

Snið S3 1:100

Samþykkt þann

25 JUN 2008

Byggingafulltrúinn í Hafnarfirði
F.h. Jón Sigurðsson

TÁKN

GN	= Gólfniðurfall
ÞN	= Þakniðurfall
LR	= Loftræsting
VLR	= Vélknúin loftræsting
PK	= Póstkassar
NL	= Neyðarljós
BO	= Björgunarop
R	= Reykskynjari
HSL	= Handslökkvitæki
ÚT	= Merktur útgangur
BO	= Fellistigi við björgunarop
	= Brunaslanga
	= Stigleiðsla
	= Stigleiðsla út
	= Stjórnstöð brunaviðvörunarkerfis
	= Inntak
	= Bílastæði fyrir fatlaða

EI60 = Veggir og hæðaskil
EI90
A-EI60
A-EI120
REI60
REI120
A-REIM120

E-CS30 = Hurðir
EI-CS30
EI-CS60

E30 = Gluggar

BREYTING

Breyting	Dagsetning	Teiknað	Yfirfarið
1	06.06.2008	GW	KR

Gluggar G12 og G15 hækka um 60cm. Gluggar G2 og G6 verða 260cm á breidd og í þá kemur auka póstur. Gluggar G11 og G13 og hurðir H10 og H13 hækka um 10cm.

1:100 0 1 2 3 4 5 m

KRark
Kristinn Ragnarsson arkitekt ehf.
Suðurlandsbraut 4a - 3.hæð . 108 Reykjavík . Ísland
S. 564.2255 . Fax. 544.4225
Kt. 581298.3589 . www.krark.is . krark@krark.is

Fjóluás 16-20 Haf

Hafnafjörður

Snið

Verknúmer:	06110IR	**Verkefnastjóri:**	JAT
Hönnun:	JAT	**Teiknað:**	CMY
Yfirfarið:	KR	**Samþykkt:**	Kristinn Ragnarsson Kt. 120944 2669
Mælikvarði:	1:100	**Dagsetning:**	26.02.2006
Skrá:	06110IR-A301.dwg	**Blað:**	A301

Plot: 18.6.2008 10:58:44
Save: 18.6.2008 17:33:35

Copyright © KRark