



Samþykkt þann  
 28. MAJ 2008  
 Byggingafulltrúinn Hafnarfirði  
 F.h. Jón Sigurðsson

**Breytingar á aðaluppdrætti 13.05.2008:**  
 1. Staðsteypt súla á 1. hæð í norðaustur horni stækkuð  
 1. Efri hæð stækkuð í norðvestur horni á 2. hæð  
 2. Komið er fyrir hurð í baðherbergi út á verönd á 2. hæð.  
 3. Skráningartafla lagfærð.


ÚTLIT AUSTUR mkv. 1:100

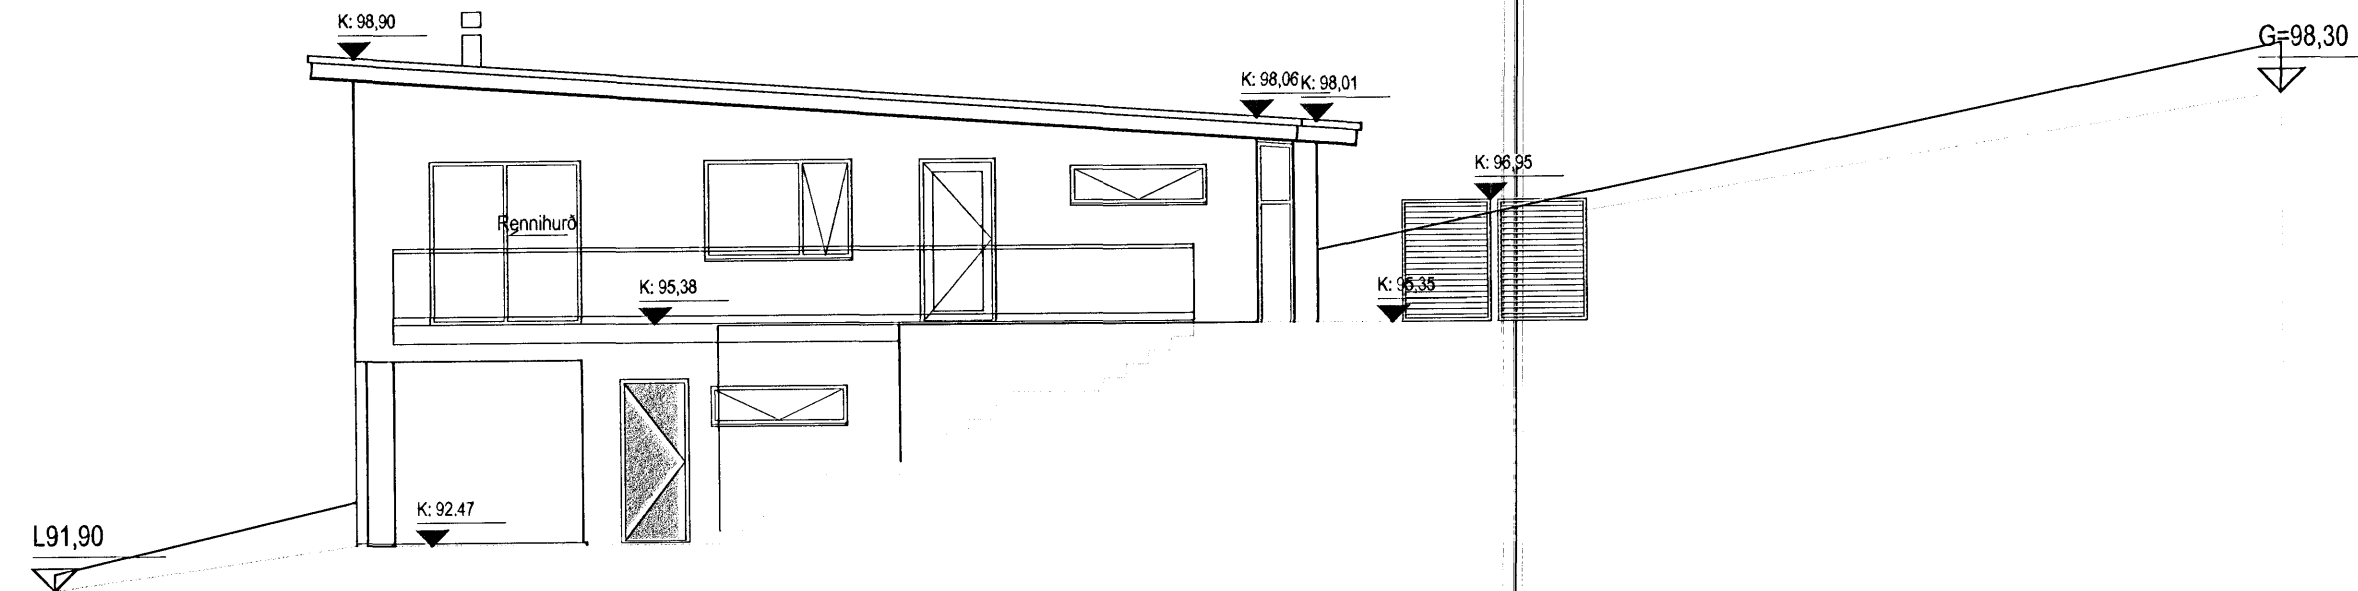

ÚTLIT NORÐUR mkv. 1:100

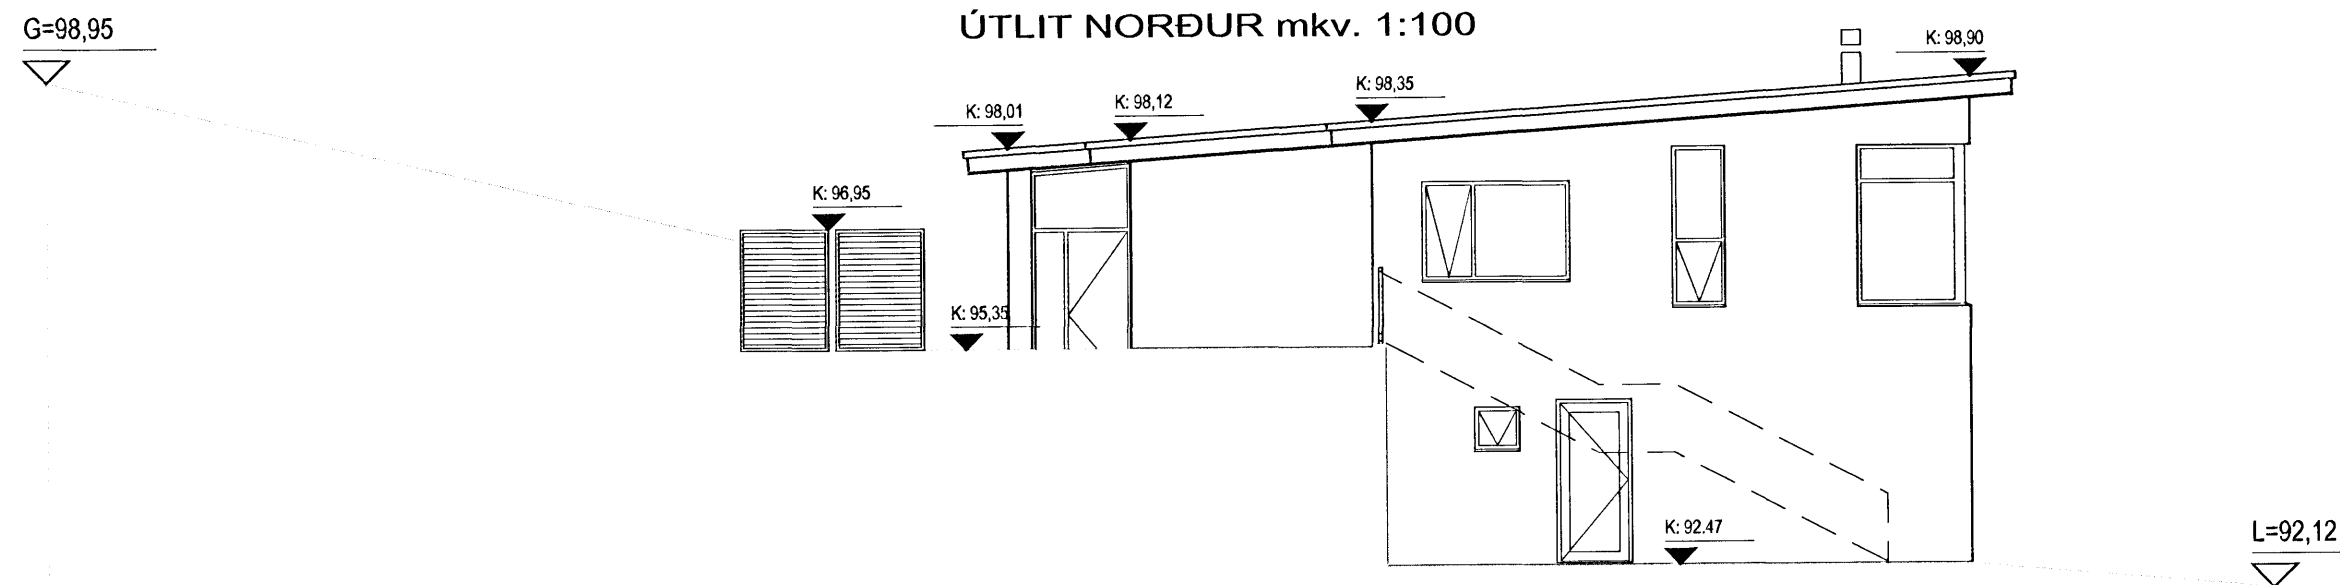

ÚTLIT SUÐUR mkv. 1:100

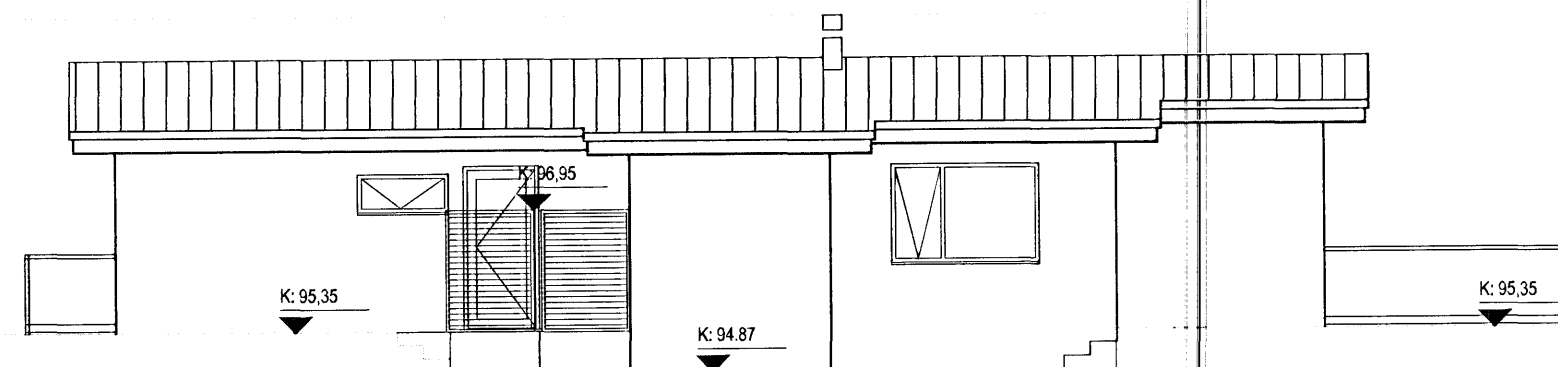

ÚTLIT VESTUR mkv. 1:100

10M

**Þór Jóhannsson og Þórhildur Þórðardóttir**

**Einbýlishús**

Brekkúás 4 0107

**Aðaluppdráttur**

ÚTLIT  
 Landnr.: 207162 Staðgreinir: 14100040

MKV.: 1:100 **(99)2.05 A**  
 DAGS: 10.05.2007  
 TEIKNAD: AS  
 SKRÁ: Brekkúás-G1.dwg

*Jón Ben*  
 Jón Ben Einarsson BFI  
 kt: 190665-4299

NORÐURVELLIR 4 - 230 KEFLAVÍK - S: 421 3263 - GSM: 847 2503

© JÓN BEN  
 ÖLL AFNOT OG AFRITUN TEIKNINGAR AD HLUTA EDA I HEILD ER HÁÐ SKRIFLEGU LEYFI HÖFUNDAR