


L=98,95

L=98,30

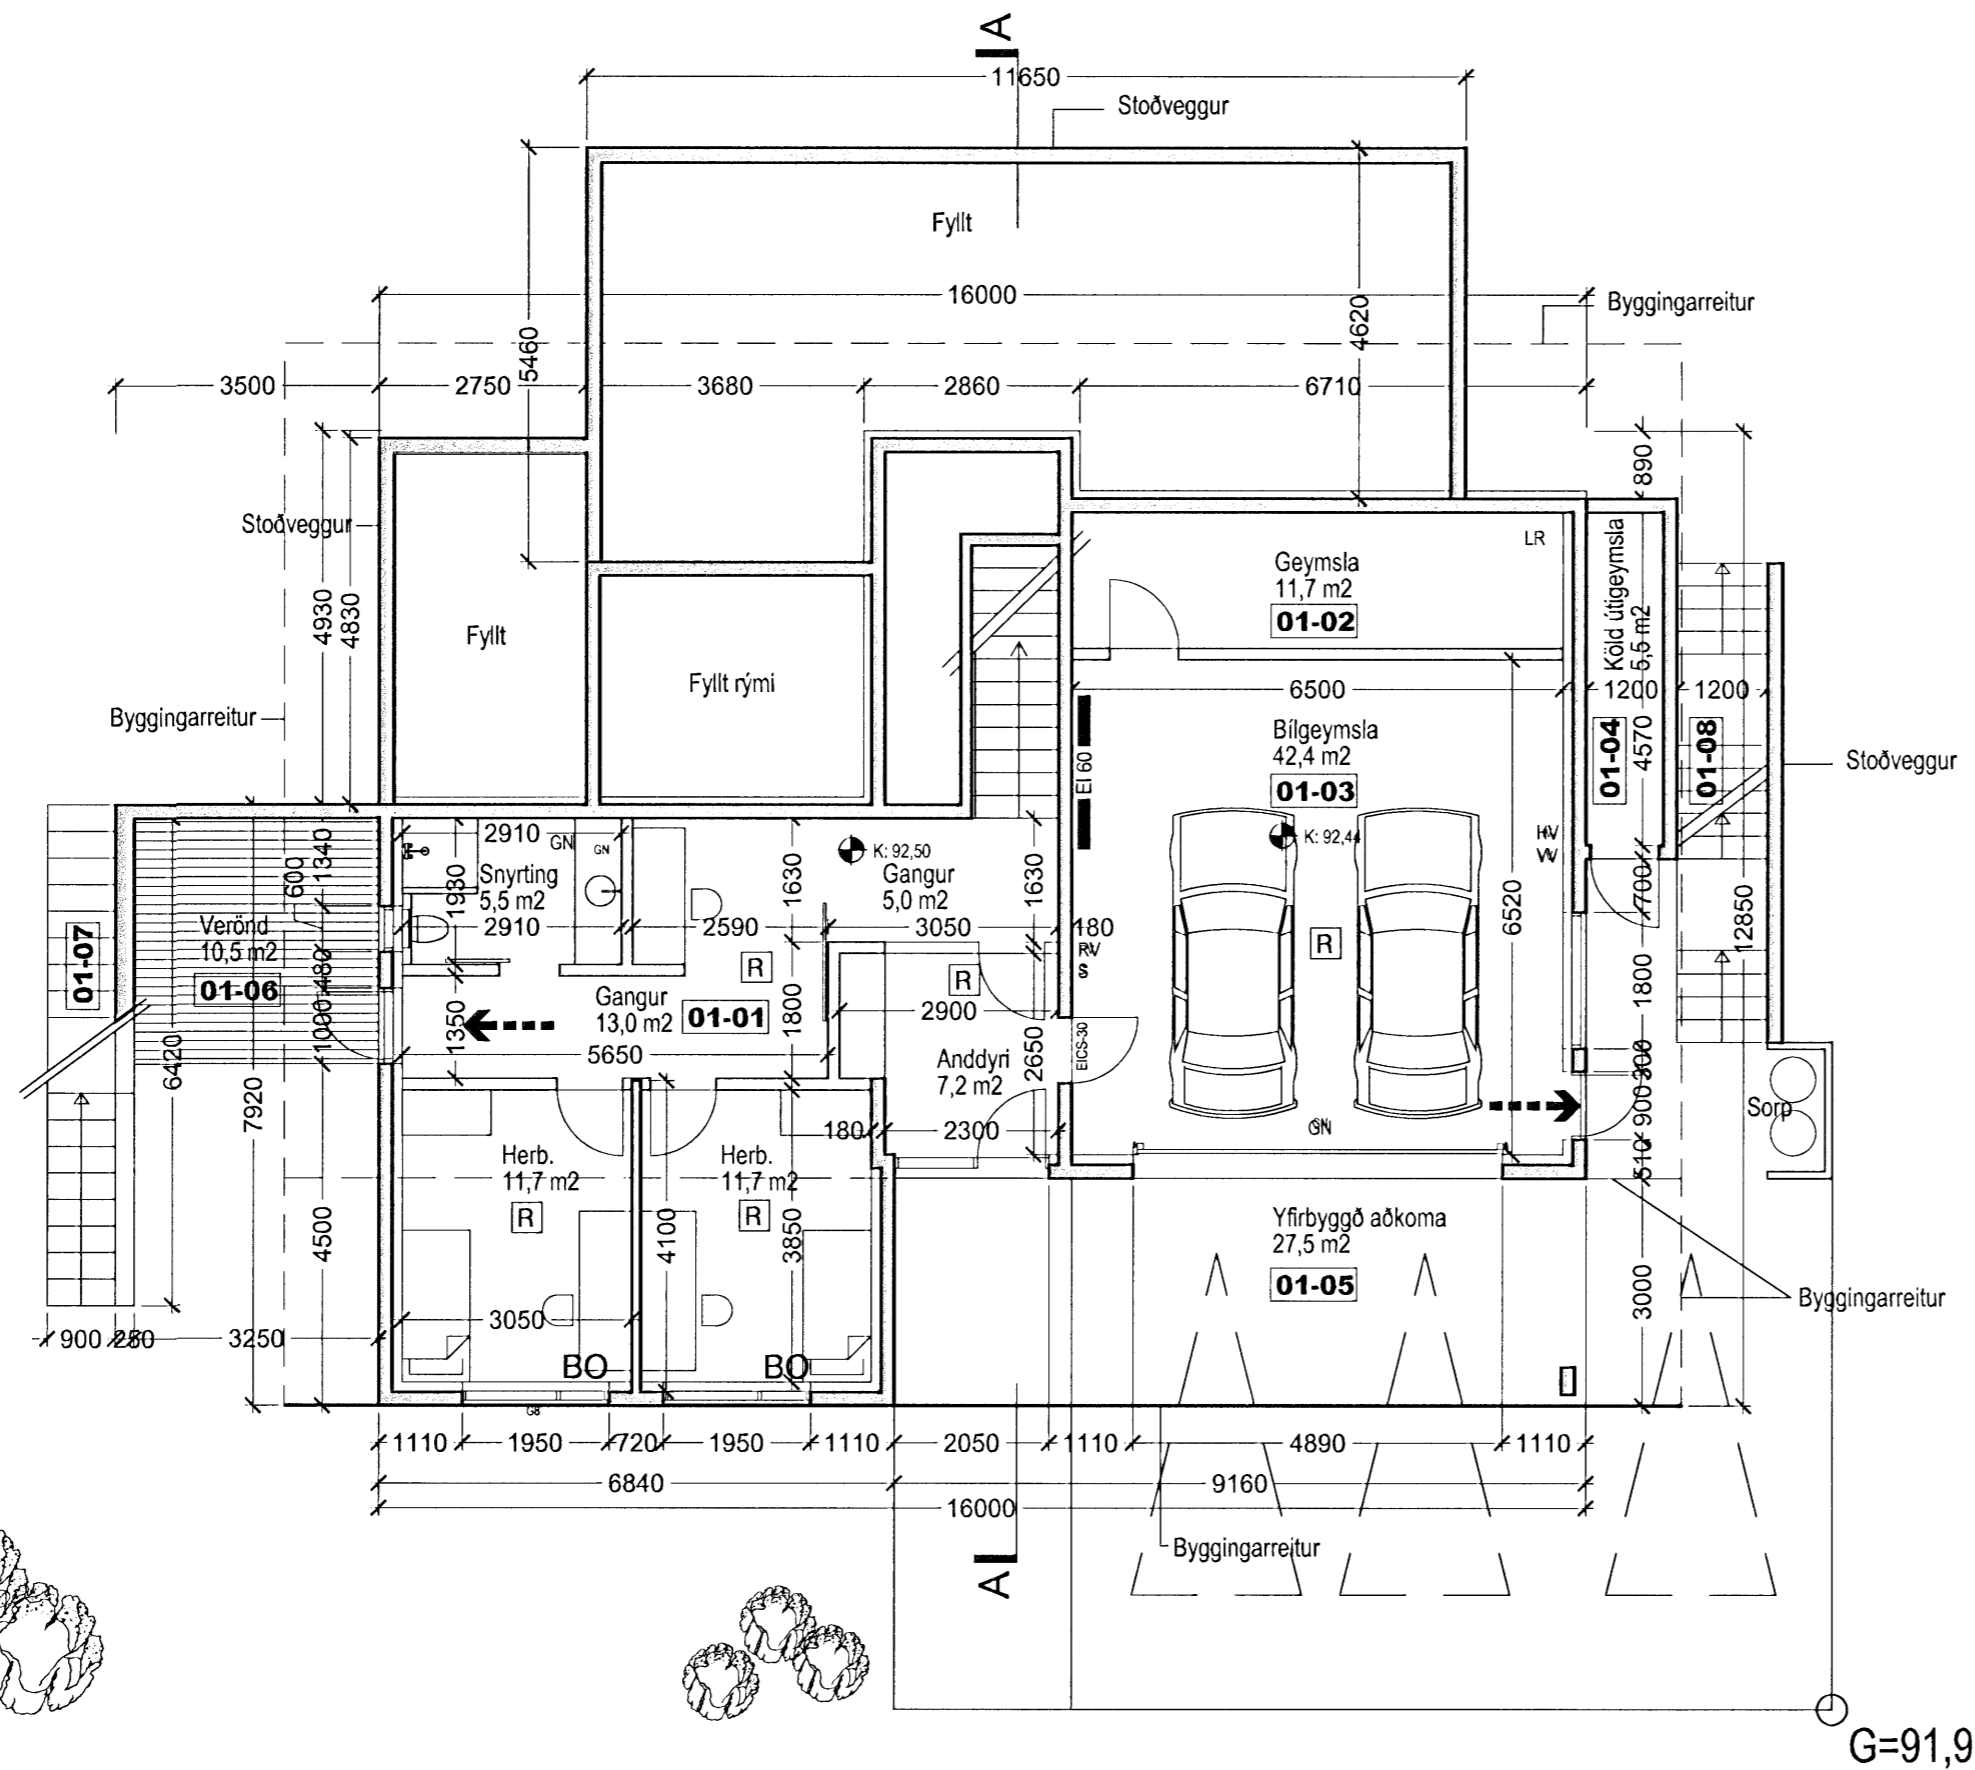

G=92,12

G=91,90

GRUNNMYND 1. HÆÐAR

BRUNATÁKN:

- BO Björgunarp
 - Rýmingarleið við útgang Hurðir með merktri brunamótstöðu
 - EI 60 Veggir með merktri brunamótstöðu
 - R Reykskjarni
- ATH:
 -Burðarvirki húss verður hannað með a.m.k. REI 60 brunamótstöðu.
 -Í íbúð og bilgæmslu verða staðsett handslökkvitæki af viðurkenndri gerð
 -Loft og veggklæðningar bilgæmslu skulu vera í flokki 1
 -Aðrar loft og veggklæðningar skulu vera a.m.k. í flokki 2

SKÝRINGAR:

- LR: Loftfræst rými
 - GN: Gólfniðurfall
 - PN: Þakniðurfall
 - RV: Inntak Rafveitu
 - HV: Inntak Hitaveitu
 - VV: Inntak vatnsveitu
 - S: Inntak síma
 - G: Kóti á lóðarmörkum á frágenginni götu
 - L: Kóti á milli lóða eða opinna svæða (leiðbeinandi)
 - Reiknuð hæð á yfirborði gólfa
- ATH:
 -Milliveggjaþykktir eru 150 mm.
 Aðrar milliveggjaþykktir eru málsettar á teikningum

Heildarleiðnitap bygginar verður innan marka Byggingareglugerðar.
 Hámark U-gildi byggingarhluta verður í samræmi við töflu í gr. 180.3 í Byggingareglugerð.
 Botnplata =0,3
 Útveggir =0,4
 Þak =0,2
 Hurðir =3,0
 Gluggar =2,0

Samþykkt þann
 2 8 MAY 2008
 Byggingafræðingur Hafnarfirði
 F.H. Jón Sigurðsson

Breytingar á aðaluppdrætti 13.05.2008:
 1. Staðsteypt súla á 1. hæð í norðaustur horni stækkuð
 1. Efri hæð stækkuð í norðvestur horni á 2. hæð
 2. Komið er fyrir hurð í baðherbergi út á verönd á 2. hæð.
 3. Skráningartafla lagfærð.

10M

Þór Jóhannsson og Þórhildur Þórðardóttir

Einbýlishús

Brekkuás 4

0107

Aðaluppdráttur

GRUNNMYND 1. HÆÐAR

Landnr.: 207162 Staðgreinir: 14100040

MKV.: 1:100

DAGS: 10.05.2007

TEIKNAD: AS

SKRÁ: Brekkuás-G1.dwg

(99)2.03 A

Jón Ben Einarsson BFI
 Kt. 190665-4299

NORDURVELLIR 4 - 230 KEFLAVÍK - S. 421 3263 - GSM 847 2503

© JÓN BEN
 ÖLL AFNOT OG AFRITUN TEIKNINGAR AD HLUTA EDA Í HEILD ER HÁÐ SKRIFLEGU LEYFI HÖFUNÐAR