

allar málsetningar endurskodist á staðnum og í samræmi við teikningu arkitekts

TEIKNINGU DREYTT APRÍL 1993 FJÖLGUN ÍBÚÐA

SKÝRINGAR

ALLT LÍFRÉNT EFTIR SKAL FJARLÆGT OG GRAFID SKAL NIÐUR Á FASTAN BOTN. FÝLLINGAREFTIR INNAN Í OG UMHVERFIS SÖKKLA SKAL VERA FROSTFRITT EFTIR OG ÞJAPPAD Í MEST 30 cm LÖGUM OG BLEYTT. DÝPT SÖKKLA Á FÝLLINGU MA VERA 80-120 cm. ÞAR SEM SÖKKLAR STANDA Á KLUPP ER LAGHARKSDÝPT SÖKKLA 30 cm OG SKAL TEKID TILLIT TIL FRÆNNISLIS OG REGNVATNSLAGNA.

HESTA REIKNAD ALAG FRA SÖKKLUM ER 0.69 MN/fm (6.90 kg/fcm). OG ER MIDAD VID AD HUSID STANDI Á KLÖPP.

STEINSTEYPA Í SÖKKLA, PLÖTUR OG INNVEGGI SKAL VERA S-200, EN STEINSTEYPA Í UTVEGGI SKAL VERA S-250. STEINSTEYPA SKAL UPPFÝLLA KRUFUM BYGGINGAREGLUGERDAR, ÍST 9 OG ÍST 10. K 10 HEKKIR KAMBSTAL KS 40 OG SKAL SKEYTILENGD JARNA VERA 60 cm.

ÞAR SEM EINHLEIDA FÝLLING KEMUR AD VEGGJUM SKAL SETJA JARNAGRIND VID INNRI BRUN UTVEGGJA, K10 c/c 20cm LÖDRÉTT OG K10 c/c 25cm LARETT. VID UTBRUN ALLRA UTVEGGJA SKAL SETJA JARNAGRIND, K 10 c/c 25 cm LÖDRÉTT OG K 10 c/c 25 cm LARETT. Í STEINSTEYPTA INNVEGGI KOMI EINFULD JARNAGRIND K10 c/c 25 cm LÖDRÉTT OG LARETT, NEMA ANNAD SE TEKID FRAM. FARI DÝPT SÖKKLA YFIR 1 m., SKAL SETJA EINFALDA JARNAGRIND Í MIDJU SÖKKLA, K 10 c/c 25 cm., LÖDRÉTT OG LARETT.

STEYPUHULA Á JARN VID UTBRUN UTVEGGJA SKAL VERA 4 cm, EN 1 cm VID INNRI BRUN UTVEGGJA OG VEGGJA SEM JARDFÝLLING KEMUR AD. JARN SKAL STADSETJA MED ÞAR TILGERDUM FJARLEGDARKLOSSUM. UPPHED OG UNDIR ALLA GLUGGA, HURDIR OG UNNUR MUROP SKAL SETJA 2 K12. EN YFIR GLUGGA, HURDIR OG UNNUR MUROP SKAL SETJA 2 K12 NEMA ANNAD SE TEKID FRAM. JARN SKULU NA 50 cm UPPYRIR OP.

Í ÖLL STEYPUKIL SKAL SETJA TENGIJARN K10 c/c 25 cm, LENGD 100 cm.

JARNMOSKVI Í PLÖTU Á FÝLLINGU K 8 c c 25


ADUR EN FÝLLT ER AD SÖKKLUM EDA KJALLARAVEGGJUM SKAL HUGGVA TENGIJARN 1.5 cm INN Í VEGG OG HOLUFÝLLA MED MURBLÖNDU. Á SÖKKLA OG VEGGFLETI SEM FARA UNDIR JURD SKAL BERA BIK Á ADUR EN FÝLLT ER AD SÖKKLUM OG VEGGJUM.

ALLAR MÁLSETNINGAR ERU Í cm. ÞVERMAL JARNA ER GEFID UPP Í mm. HEDARKÖTAR ERU GEFNIR UPP Í METRUM OG A FULLFRAGENGIM GOLF.

SJA TEIKNINGAR, B-2, L-3 OG ARKITEKTATEIKNINGAR. TEIKNINGAR 1 OG 2.

EINANGRUN NEDSTU GOLFLÖTU.
HEIMILT ER AD EINANGRA NEDSTU GOLFLÖTU ÞANNIG AD MEST ÖLLUM UTVEGGJUM SE 100 sm BREYTT BELTI ÞAR SEM IBUDARRIMI ER OG SKAL ÞAR VERA 7.5 sm ÞYKK EINANGRUN EN ADRIR FLETIR EINANGRIST MED 5 sm ÞYKKRI EINANGRUN. GOLFFLETIR SOSTOFA EINANGRIST MED 7.5 sm ÞYKKRI EINANGRUN.

ÁSKILID, ELDRI TEIKNING ÖGILD

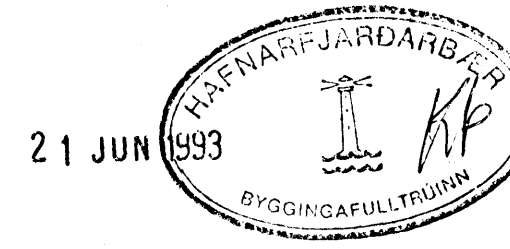

BEJARHOLT 1. HAFNARFIRDI	NOV. 1990
UNDIRSTÖÐUR, GRUNNHYND OG SNID	HÆLIKVARDI 1:50 1:20
TEKNIJONUSTA SVEINS KARLSSONAR TFÍ BEJARHRAUNI 2 220 HAFNARFJÖRÐUR 91-653045	TEIKNING B-1

Signature