járnbending svalahandriða
sjá sérteikningu

öryggisyfirfall

ÚTLOFTUN FRÁ ÞVOTTARH. OG GEYMSLU

ÚTLOFTUN FRÁ ÞVOTTAHÚS I 1. HÆÐ

K10 CC 25
K10 CC 30
K12 CC 30 l=150
K12 CC 30 l=400
K10 CC40
K10 CC 30
K10 CC 15 l=100
K10 CC 15 l=200
K10 CC 15 l=400
K10 CC 15 l=500
K10 CC 20
K10 CC 25
3K16 L=400
3K10 l=340
3 K16
3 K10
S1
S3
S5
S6
S7
S8
S9
S10
K1
18
GN
sn
B.
65
95
100
135
98
82
75
60
495
4K10 l=450
3 STK K10 STÖNG L=120
vixlist
hitaveitu
inntaksgrind undir stiga
INNTAK HITAVEITU UNDIR STIGA
stigi og stigapallur sjá sérteikningu
ísteypt einangrun undir plötu
ÚTLOFTUN ÚT ÚR INNTAKSKLEFA 20X20 VIÐ NEÐRI BRÚN STIGAPALLS

sjá sérteikningu
járnum stungið í veggjasteypu og beygð inn í efri brún plötu
einangrun milli íbúða, sjá sérteikningu
80
40

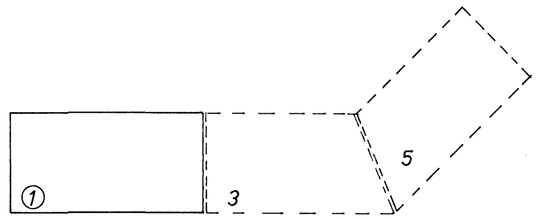

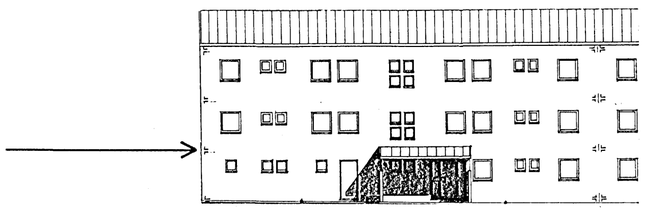

ÁSKILIÐ, ELDRI TEIKNING ÓGILD
TEIKNINGU BREYTT Í APRÍL 1993

19 MAÍ 1993
HAFNARFJARÐARKAUPSTAÐUR
BYGGINGAFULLTRÚINN

BÆJARHOLT 1 HAFNARFIRÐI — FEBRÚAR 1991

JÁRNBENTIR VEGGIR Í HÆÐ.
JÁRNBENT PLATA YFIR 1. HÆÐ — MÆLIKVARÐI 1:50

TÆKNIÞJÓNUSTA SVEINS KARLSSONAR TFÍ
BÆJARHRAUNI 2 220 HAFNARFJÖRÐUR 91-653045 — TEIKNING B-2.

Sveinn