

sjá sérteikningu
 stungujárn í vegg og beygd inn í efri brún plötu
 K10 CC 30
 80
 70
 steinull milli íbúða, sjá sérteikningu

SKYRINGAR

STEINSTEYPA Í UTVEGGI S-250.
 STEINSTEYPA Í INNVEGGI OG GOLFPLÖTUR ER S-200.
 STEINSTEYPA SKAL UPPEYLLA KRUFUR 1ST 9, 1ST 10, 1ST 14 OG BYGGINGAREGLUGERÐAR.

K 10, HERKIR KAUBSTÁL KS 40.
 SKEYTILENGD K 10 ER 50 cm NEHA ANNAD SE TEKID FRAH.
 STEYPUHULA A JARN I UTBRUN UTVEGGJA SKAL VERA 4 cm.
 JARNAGRIND I INNVEGGJUM SKAL STAÐSETT I MIDJUM VEGG.
 JARNAGRINDUR OG JARN SKAL STAÐSETJA HED PARTILGERÐUM FJARLEGDAR-KLOSSUM.

JARNBENDING UTVEGGJA OG INNVEGGJA ER K 10 c/c 25 LÖÐRETT OG LARÉTT.


UNDIR, UPPEÐ OG YFIR ALLA GLUGGA, HURDIR OG ÖNNUR HÖRÖP SKAL SETJA 2 K 12 NEHA ANNAD SE TEKID FRAH. JARN SKAL NA 50 cm. ÚTFYRIR ÖP.

I ULL STEYPUKIL SKAL SETJA TENGIJARN K 10 c/c 25 LENGD 100 cm.

HÁLSETNINGAR ERU I cm.
 HÖÐARKÖTAR ERU I m., OG ÖGFNIÐR UPÐ A FULLFRAGENGIN GOLF.
 ÖVERHAL JARNA ERU I mm.
 c/c HERKIR MIDJU A MIDJU.

HERKIR JARN I NEDRI BRUN PLÖTU.
 HERKIR JARN I EFRI BRUN PLÖTU.
 HERKIR GOLFPLÖTUDYKKT.

ALAGSFORSENDUR.
 NOTALAG 150 KP/cm.
 INNVEGGIR 100 KP/cm.
 SNJÖLÖG 100 KP/cm.
 VINDLÖG SANKEVHT 1ST.12.3

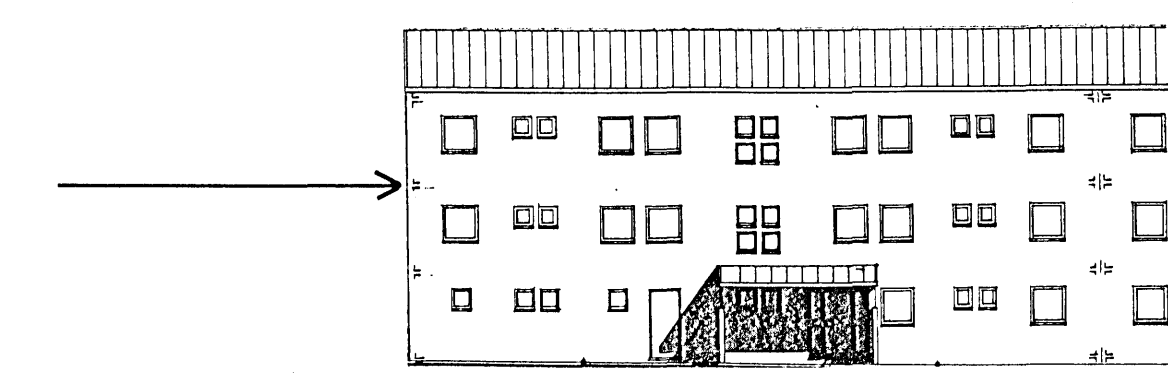

stigi og stigapallur
 sjá sérteikningu

TEIKNINGU BREYTT Í APRÍL 1993

ÁSKILID, ELÐRI
 TEIKNING ÖGILD
 19 MAY 1993
 HAFNARFIRÐI
 BYGGINGAFULLTRÖNN

BEJARHOLT 1 HAFNARFIRÐI FEBRÚAR 1991

JARNBENTIR YEGGIR 2. HÆÐ MÆLIKVARDI
 JARNBENT PLATA YFIR 2. HÆÐ 1:50

TÆKNIDJONUSTA SVEINS KARLSSONAR TFI TÆKNING
 BEJARHRAUNI 2 220 HAFNARFJURÐUR 91-653045 B-3.

Stein