



SNID C-C  
MKV 1:100

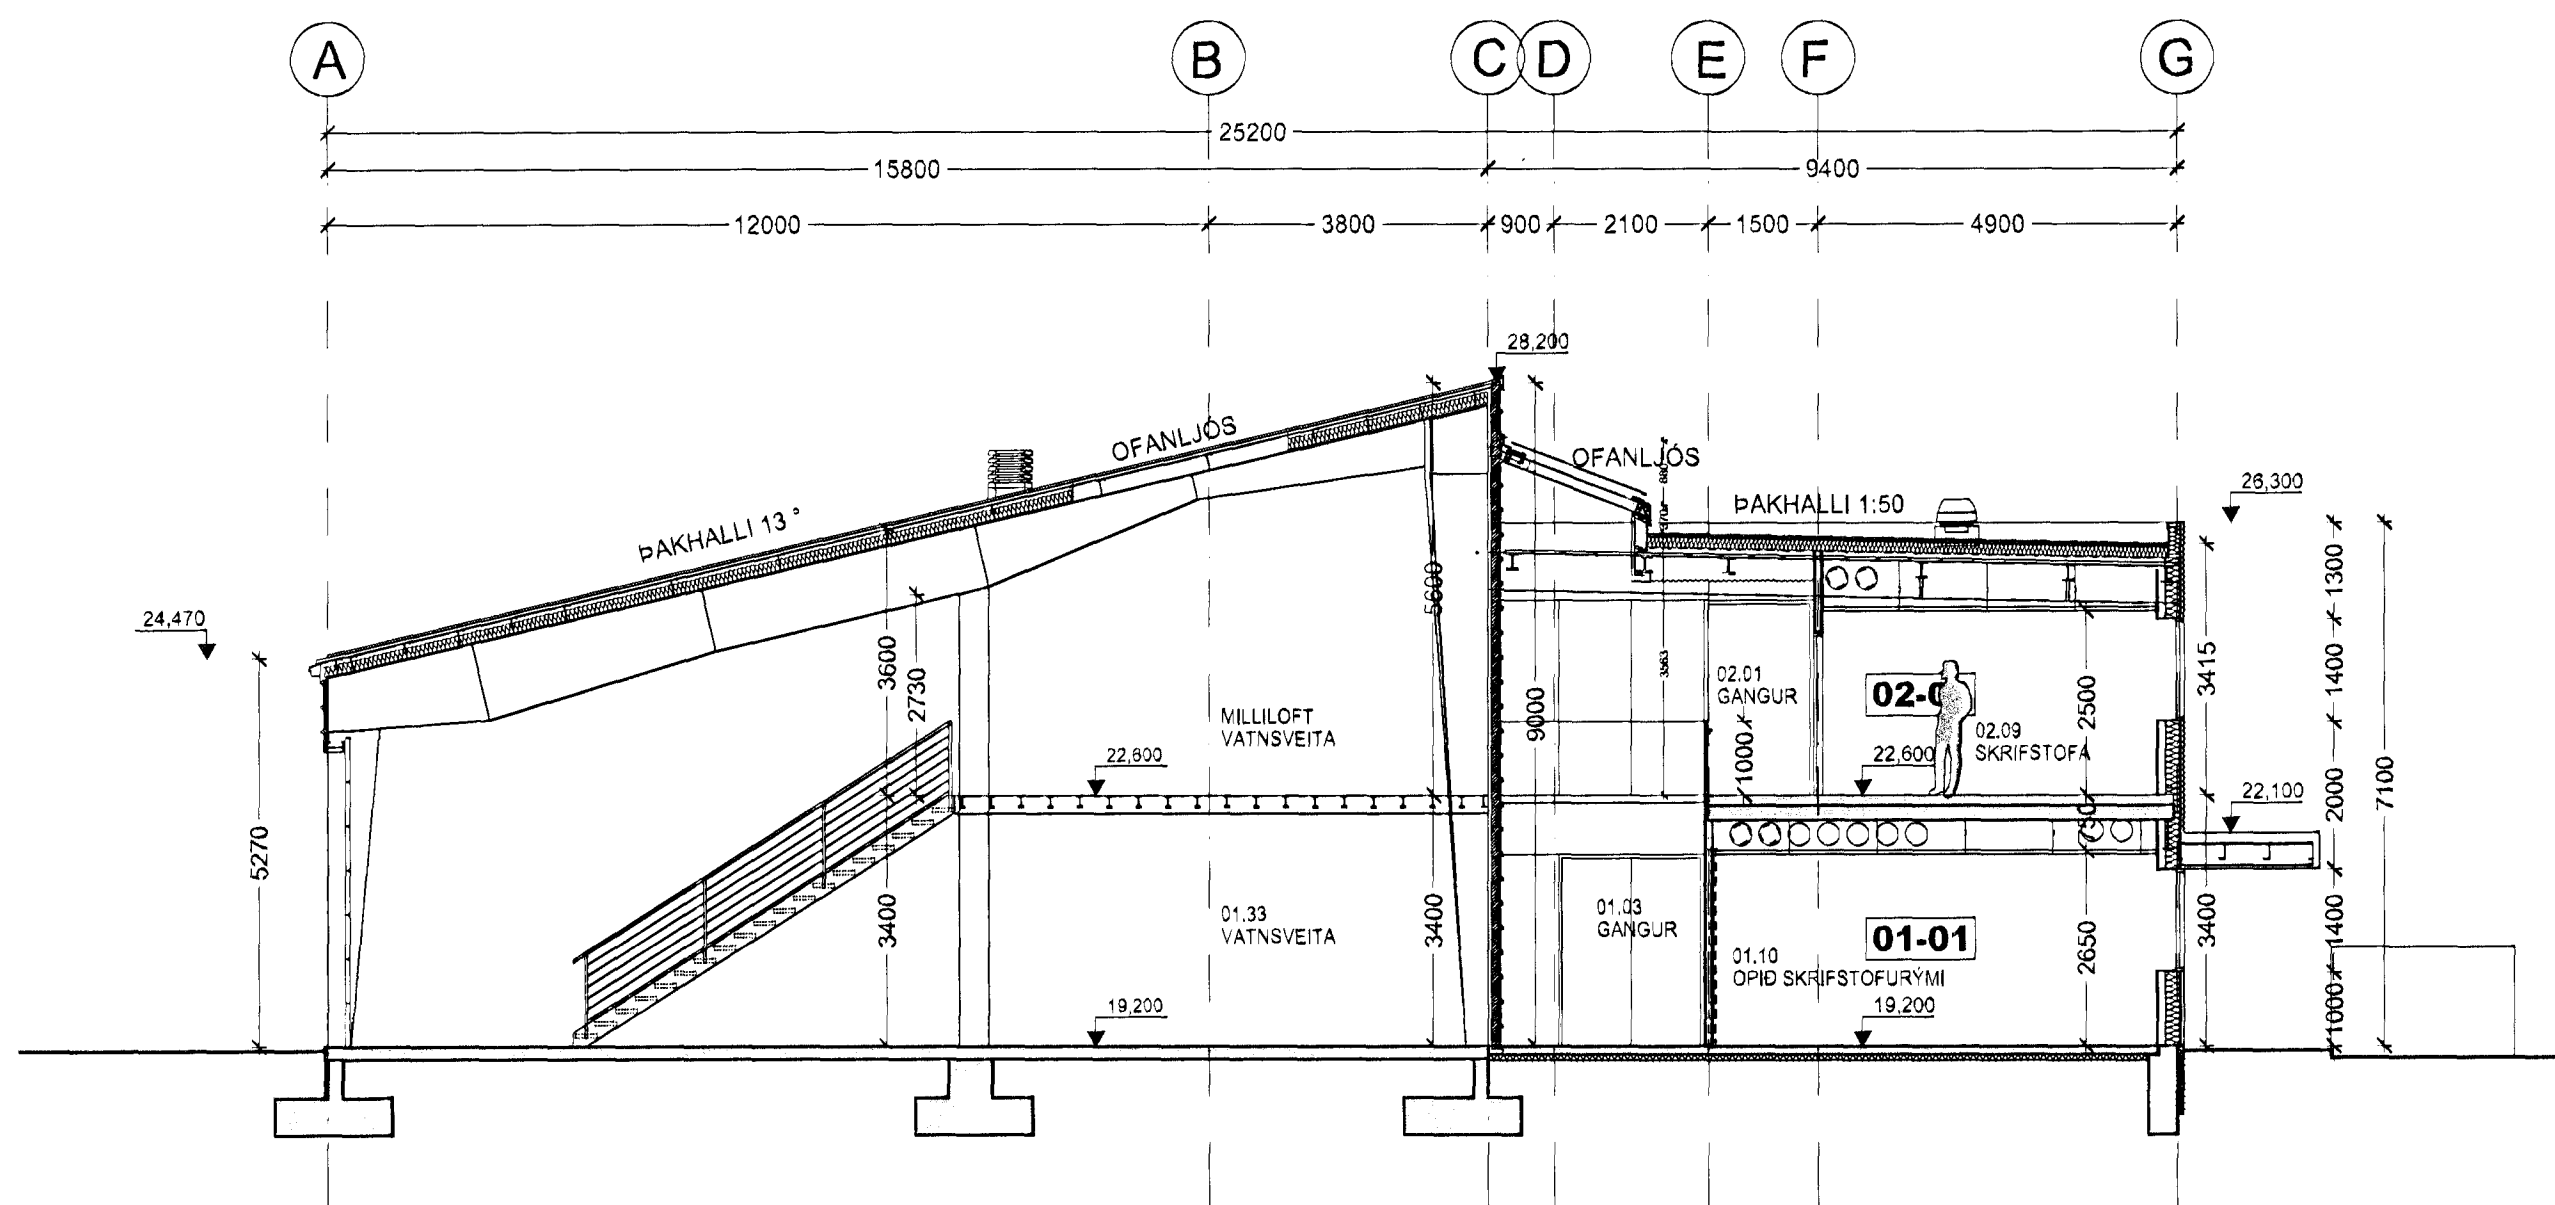

SNID A-A  
MKV 1:100

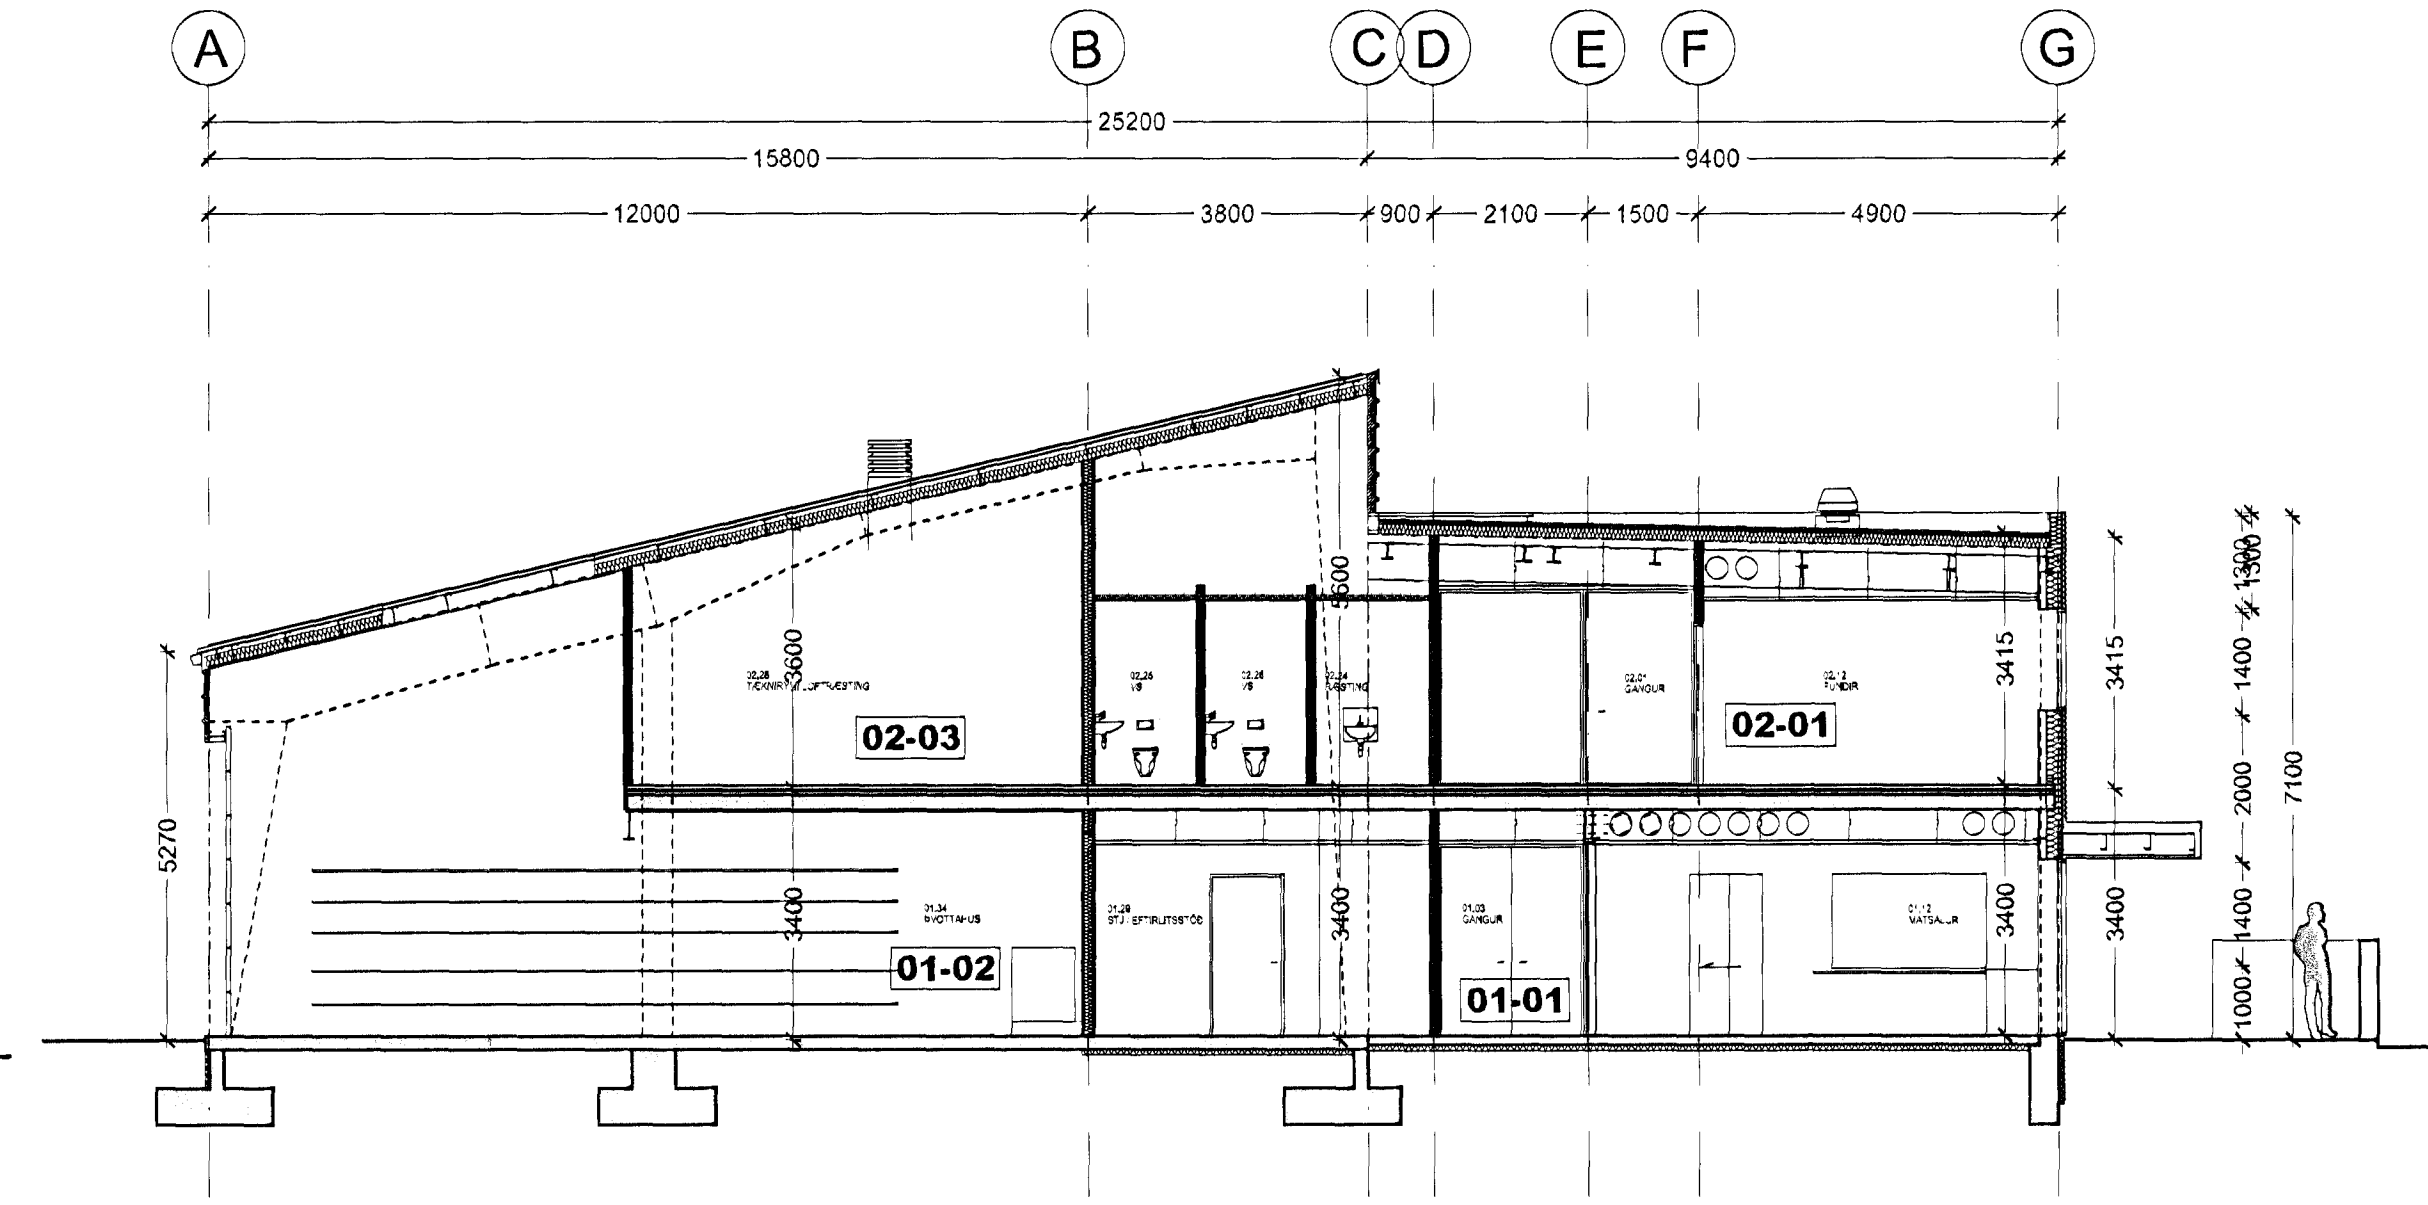

SNID B-B  
MKV 1:100



01 05.05.09 GS/BS Reyndartekning  
00 12.06.07 GS/SBJ Byggingarfulltrúi  
B 05.06.07 GS/SBJ Rýni og sámbýkkt verkkaupa GÖS 07.06.07  
A 01.06.07 GS/SBJ Innirýni SH 04.06.07  
Útg. Dags. Tekn. Skygling / bræðing Sám. af Dags.

FASTEIGNAFÉLAG HAFNARFJARÐAR  
FRAMKVÆMDARSÍÐ HAFNARFJARÐAR

NORÐURHELLA 2 0651  
Landsnúmer: 224715  
Sigr. 1400-1-68350020, Mhl. 01

ADALUPPDRÁTTUR

REYNDARTEIKNING  
SNID A-A, SNID B-B & SNID C-C

MKV: 1:100  
TEIKNAD: GS/BS  
ÚTGÁFA DAGS: 05.05.09  
STOFN. DAGS: 01.06.07  
BLADSTÆRÐ: A1

0651\_0-(99)-A-305

ÚTGÁFA 01

Jón Ólafur Ólafsson FAI  
Kt: 090658-4099  
Sigurður Einarsson FAI  
Kt: 110457-2759  
Sigurður Harðarson FAI  
Kt: 090648-3999

Kt: 52129-1259  
Trúnaðarhl. 1  
220 Hafnarfirði  
Sí: 54 54 700 F: 54 54 701  
Netfang: batteri@arkitekt.is  
Heimasíða: www.arkitekt.is

© BATTERÍÐ ARKITEKTUR  
ÖLL RÝT OG AFRIÐN. TEIKNINGAR OG PLÚT. EÐA Í HEILD EÐA HÉ. SKULU EÐU LEYTI HÖFUNDA