


Úr Gildi

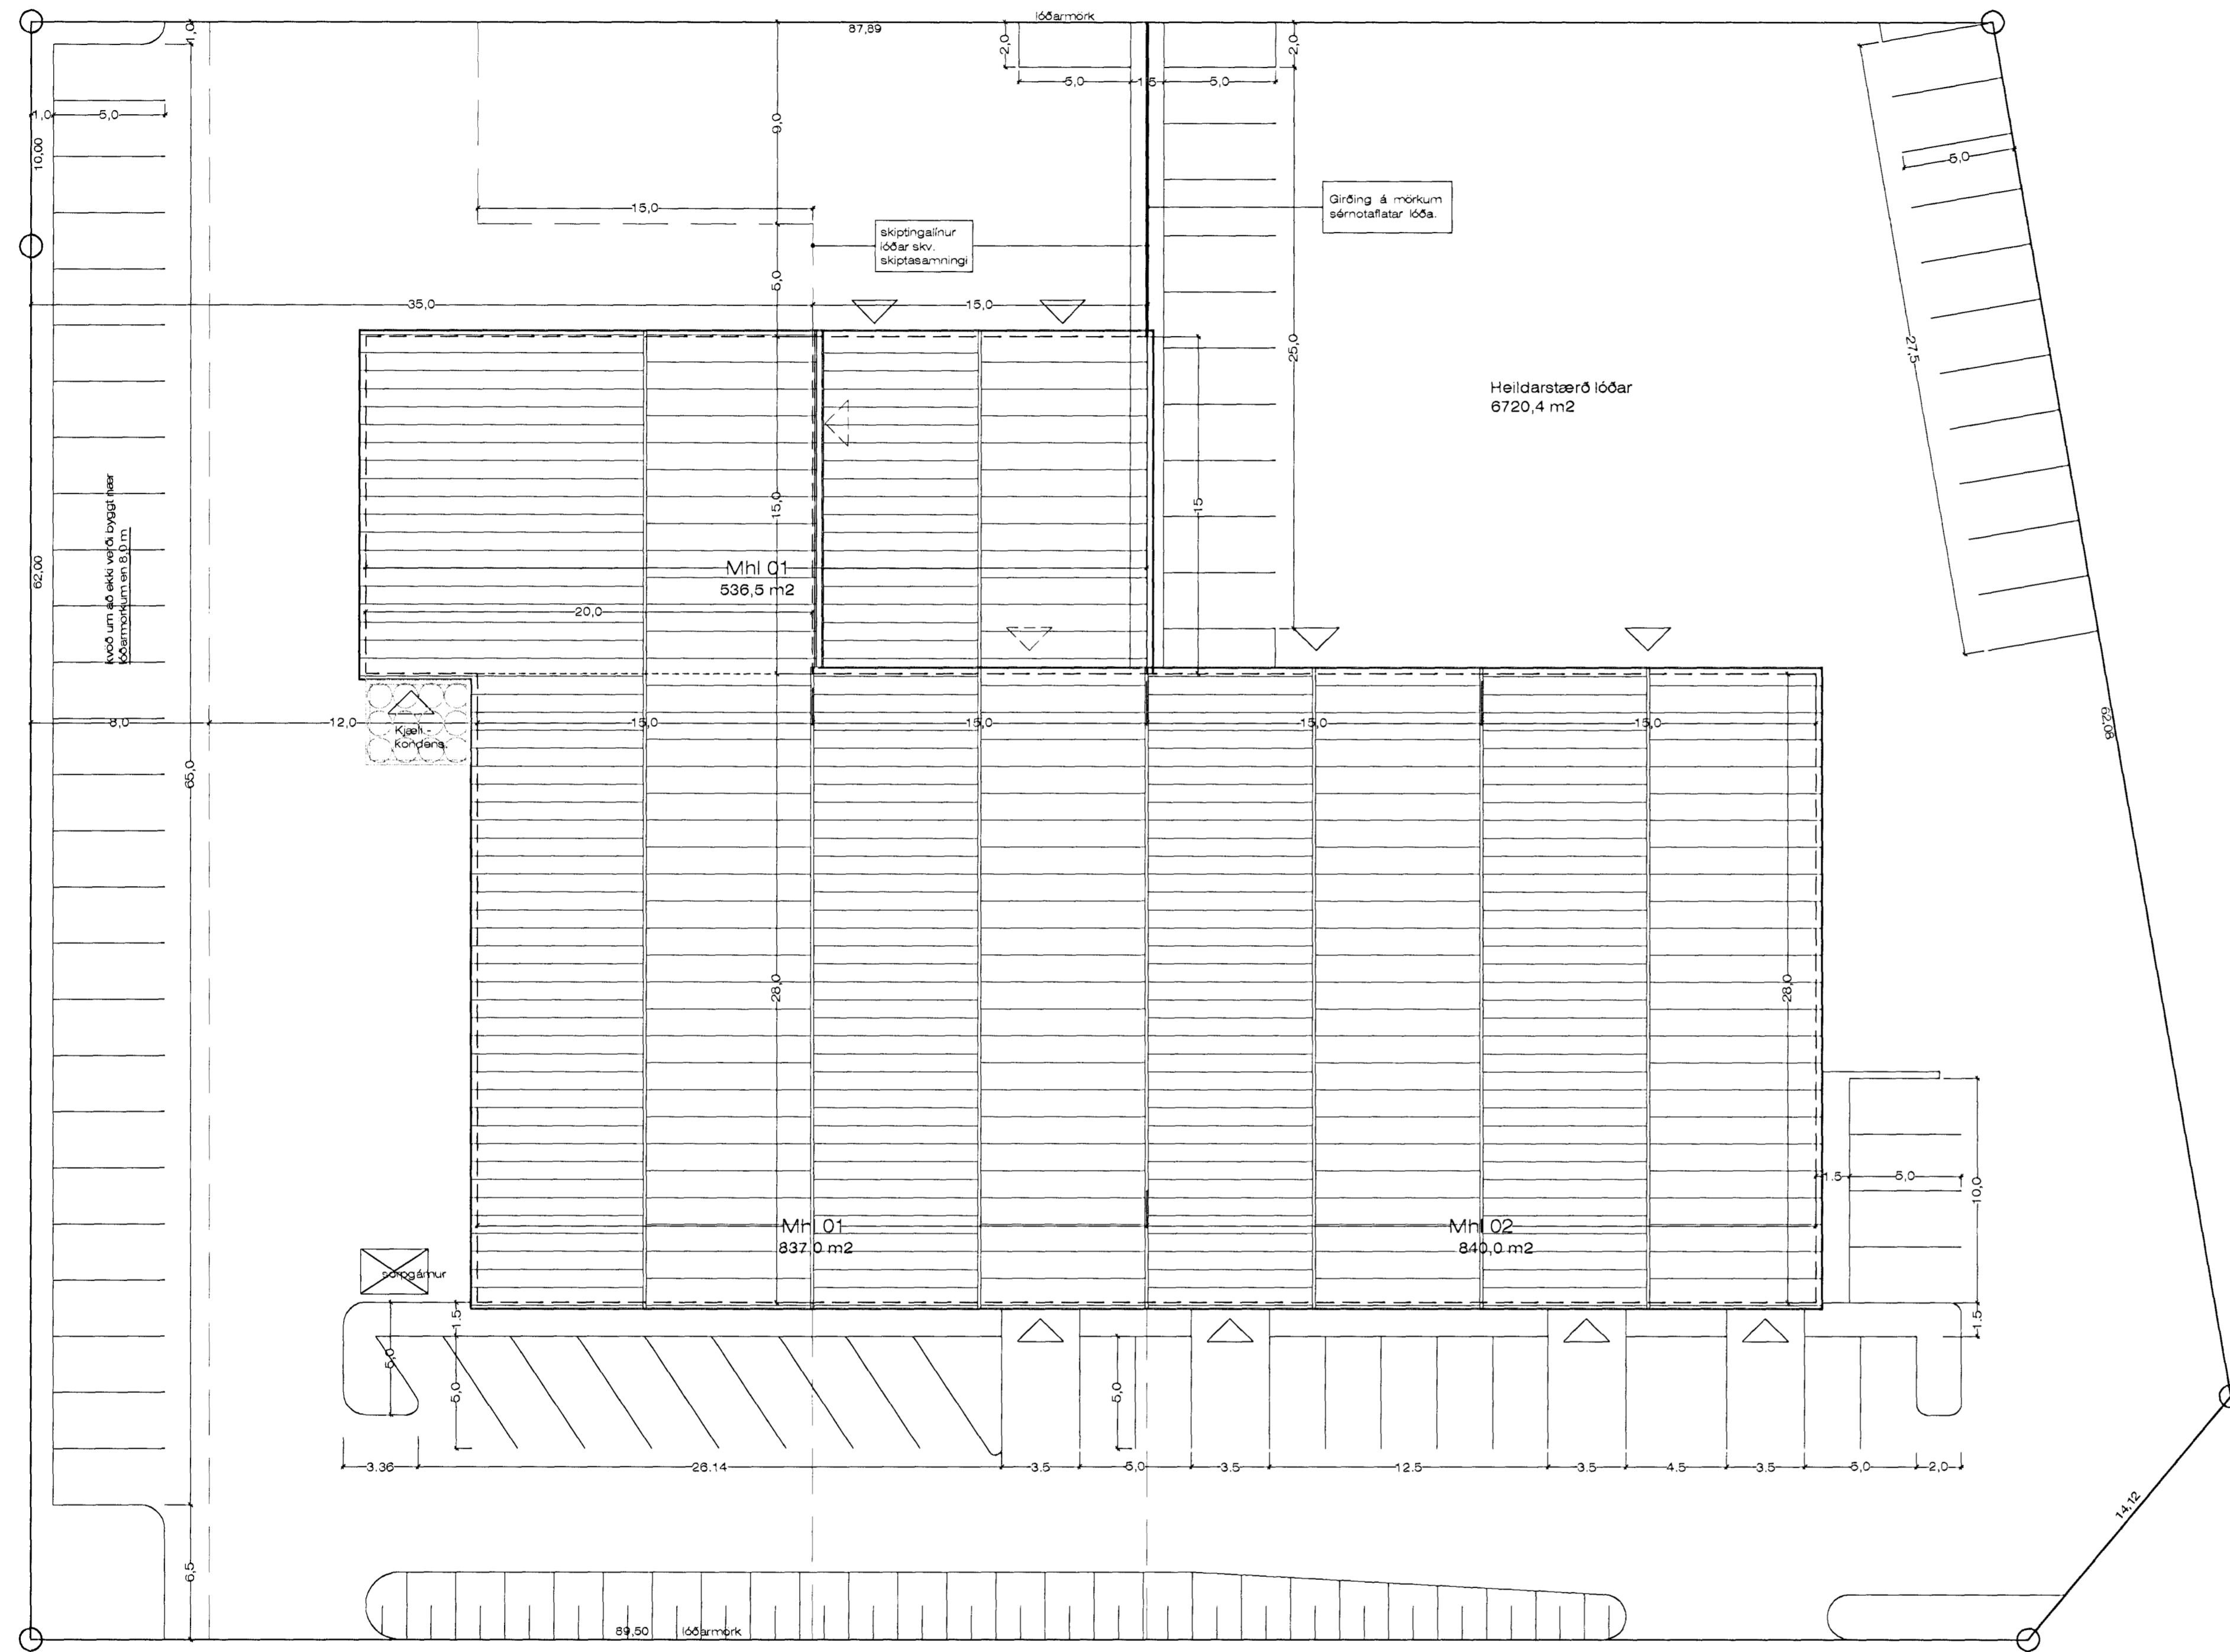

Heildarbyggingamagn á lóðinni 2340,3 m²
 Heildarnýtingartala lóðar 0,348
 Bílastæðafjöldi á lóð 75 stæði
 Bílastæðafjöldi á lóðarluta mhl 01 31 stæði

EFTIR BREYTINGU.: 2543,5
 Heildarbyggingamagn á lóðinni 2565,3 m²
 Heildarnýtingartala lóðar 0,382
 Bílastæðafjöldi á lóð 68 stæði
 Bílastæðafjöldi á lóðarluta mhl 01 31 stæði

Lóðarmynd 1 : 200 Viðbygging við matshluta 03 225,0 m² Geymslurými.

Breytt 22 - 4 - 2009
 Teknaður inn kjæli - kondens inn á útlit norð - vestur og norð - austurhlóðar. Breytt matshlutum, í samræmi við gerða eignarskiptayfirlýsingu.

Breytt 30 - 8 - 2007
 Sótt um stækkun á matshluta 04. Sótt er um að lengja matshluta 04 um 15,0 m. jafnlangt og viðbygging við mhl. 01 er nú.

Starfsæmi í mhl. 01 og mhl. 04 er rekið af sama fyrirtækinu. Flískvinnsla.

Stækkun á MHL 01 25.08.2000

Eyrartröð 13, Hafnarfirði Lóðarmynd.

VERK NR. 06 DAGS. 24. - 5. - 2007 MÁL. 1:200
 TEIKN. NR. 06 BREYTT.

JÓN GUÐMUNDSSON ARKITEKT *Jón Guðmundsson* KT 310081
 VINNUSTOFA, SKÚLAGÖTU 63 REYKJAVÍK. Sími 552 5055 3009