




Úr Gildi

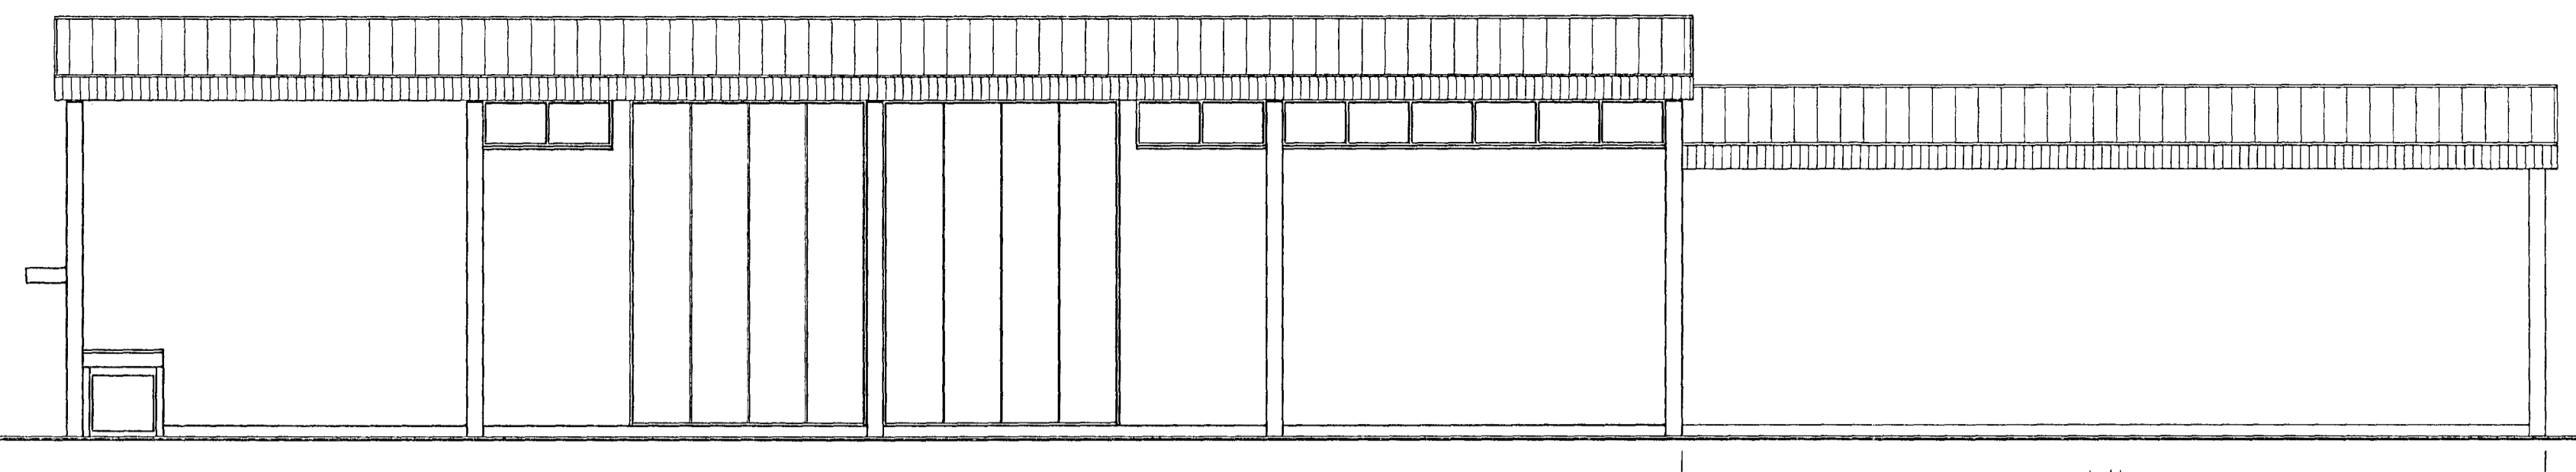


SUVESTURHLÍÐ M 1:100

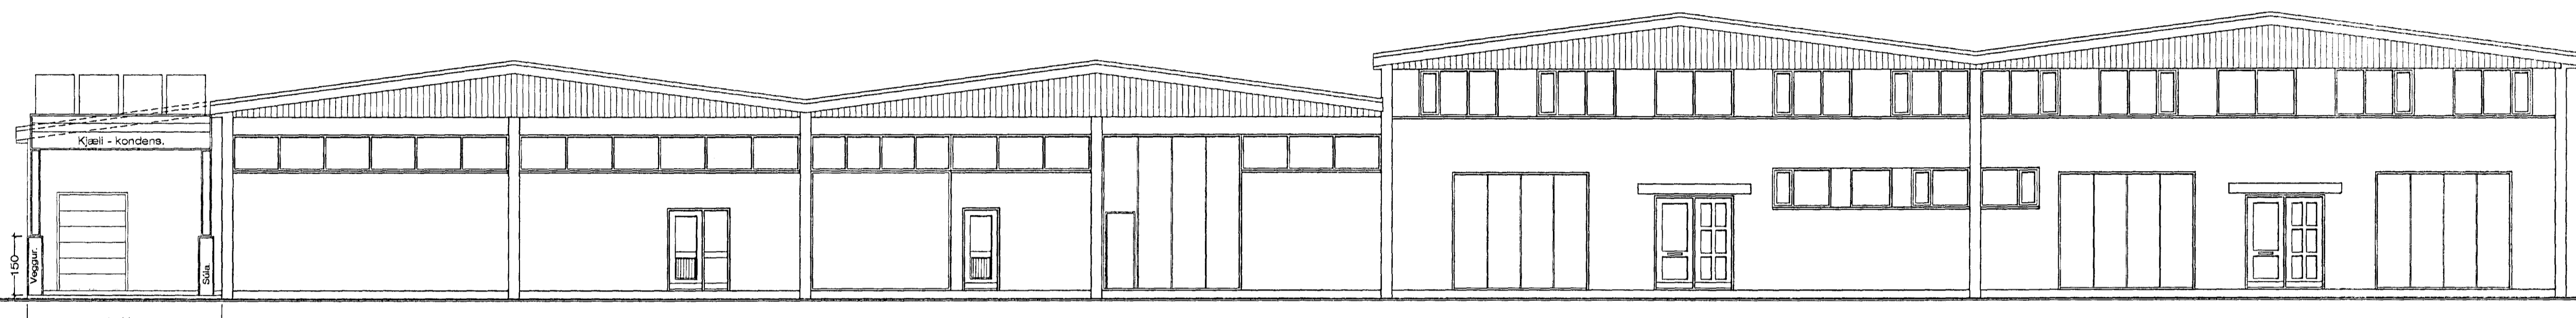

NORÐVESTURHLÍÐ M 1:100

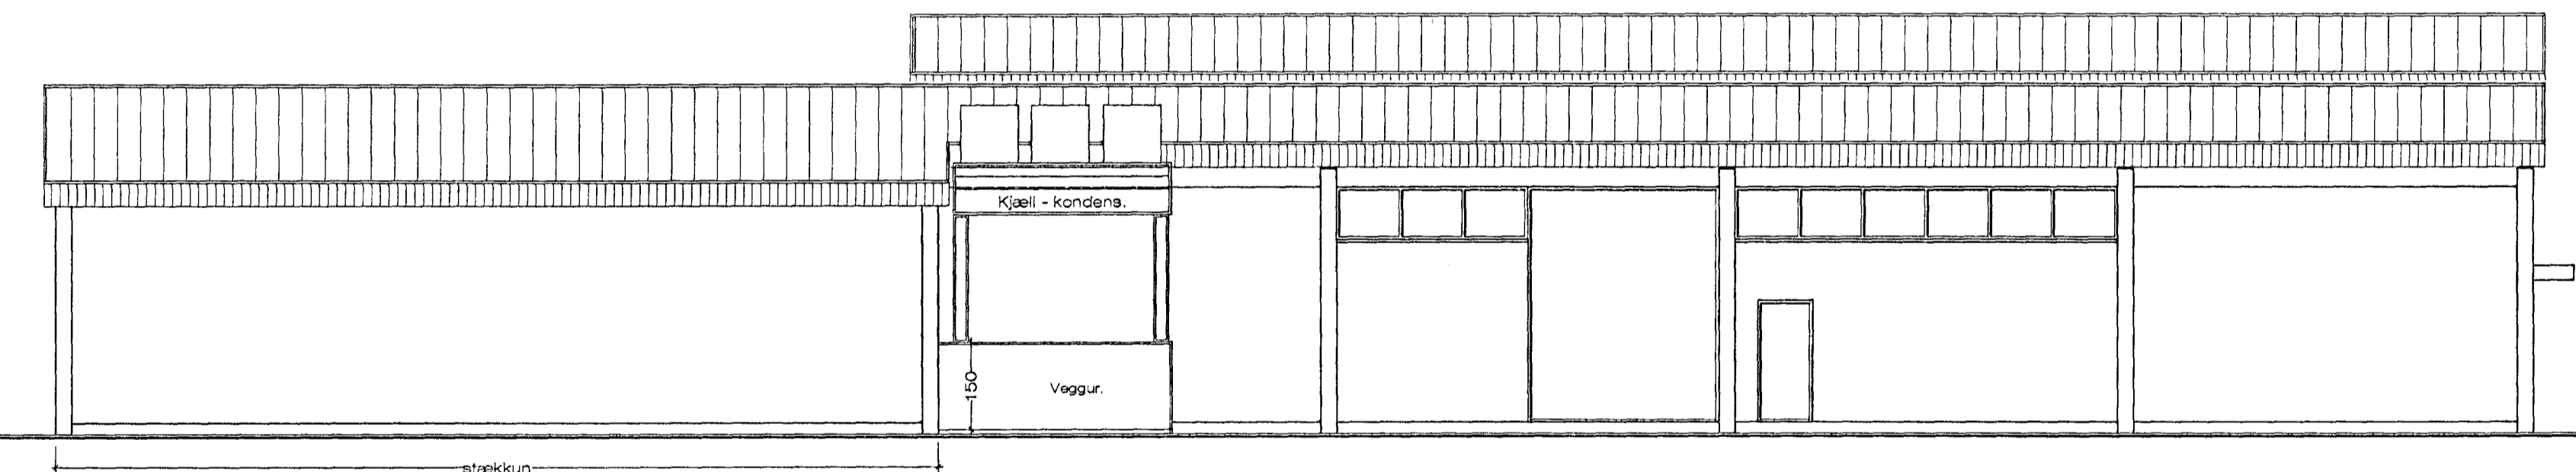

NORÐAUSTURHLÍÐ M 1:100

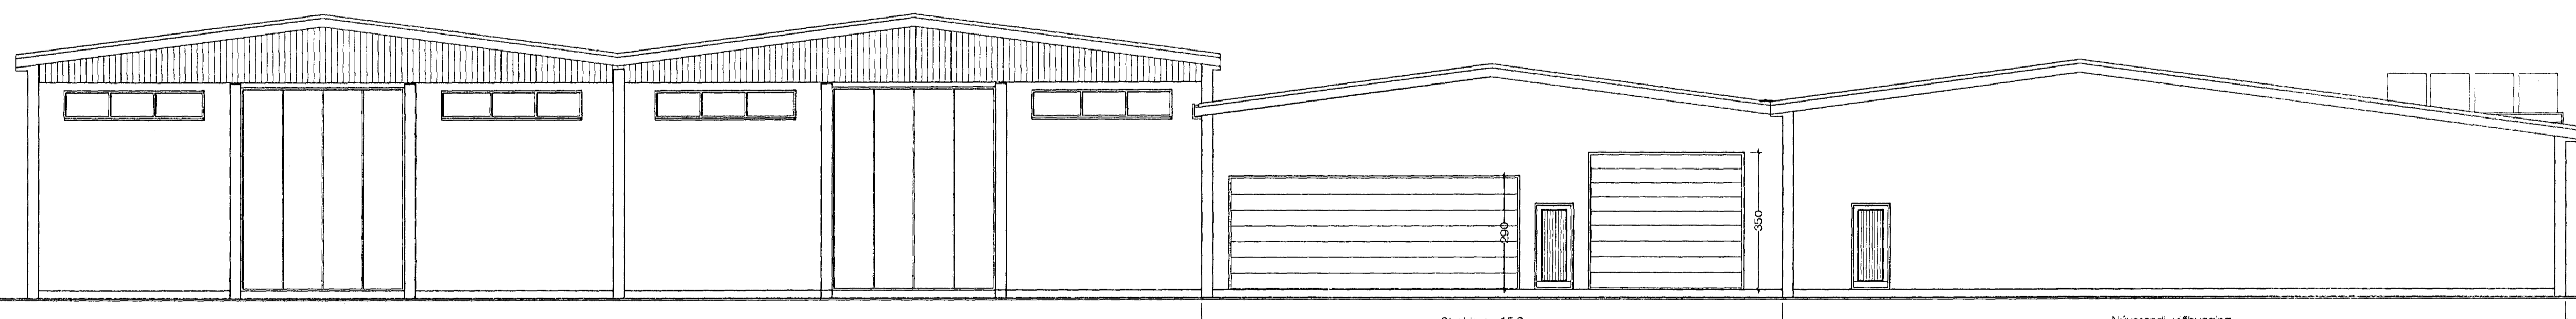

SUDAUSTURHLÍÐ M 1:100

Breytt 22. - 4. - 2009
 Teiknaður Inn kjæll - kondens inn á útit
 norð - vestur og norð - austurhlíðar.

Breytt 30. - 8. - 2007
 Byggt 15 x 15 m. viðbygging við
 millibyggingu. MHL. 04

Breytt 20. - 11. - 2006
 Félld niður innkeyrsluhúsið á norð - vesturhlíð,
 og breytt innra skipulagi á viðbyggingu.

Stækkun á MHL 01 25.08.2000

Eyrartröð 13, Hafnarfirði ÚTLIT

VERK. NR. 05 DAGB. 25.08.2000 MÁL. 1:100

TEIKN. NR. 05 BREYTT. 20. - 8. - 2006

JÓN GUÐMUNDSSON ARKITEKT *Jón Guðmundsson* ST. 510691

VINNUSTOFNA. SKÚLAGÖTU 63 REYKJAVÍK Sími 852 5058