Skráningartafla:	Fifuvellir 16, Hafnarfirði					**Skrásetjari:**	Sigurþór Aðalsteinsson										
Landnúmer:	195113					**Kennitala:**	250144-3939										
Matshlutanúmer:	01				Útgáfa: 4.01b	**Dags.:**	28.4.2004										
Uppskipting og lýsing					**Stærðir**												
D0	D1	D2	D3	D4	D5	D5M	D6	D7	D8	D9	D10a	D10b	D11	D12	D16		D17
Lokun	Rými hæð-röð	Notkun texti	Höfuð-flokkun	Eignar-hald	Botnflötur m²	Milliflötur m²	Stigar m²	Op m²	Brúttóflötur m²	Brúttóflötur sh < 1,8	Salarhæð min	Salarhæð max	Brúttó rúmmál m³	Nettóflötur m²	Birt flatarmál m²	Reiknitala skiptarúmmáls	Skipta-rúmmál m³
		Matshluti			241,0	0,0	0,0	0,0	241,0	0,0			852,1	200,6	241,0		678,910
		Botn											38,3				
	01	**1. hæð**			241,0	0,0	0,0	0,0	241,0	0,0			813,8	200,6	241,0		
A	0101	**íbúð**	N	0101	191,4				191,4		2,44	4,26	640,3	154,6	191,4	3,35	517,910
A	0102	**bílgeymsla**	N	0102	49,6				49,6		2,90	4,04	173,5	46,0	49,6	3,50	161,000

Athugasemdir

Sameignir sumra

Eignarhald

				Skiptarúmmál	
	Eignar-hald	Notkun texti	Birt flatarmál m²	Séreign m³	Séreign og sameign m³
	0101	**íbúð**	191,4	517,910	517,910
	0102	**bílgeymsla**	49,6	161,000	161,000
		Alls	241,0	678,910	678,910

Samþykkt þann

15 JUL 2009

Byggingafulltrúinn í Hafnarfirði
F.h. Hrólfur S. Gunnlaugsson

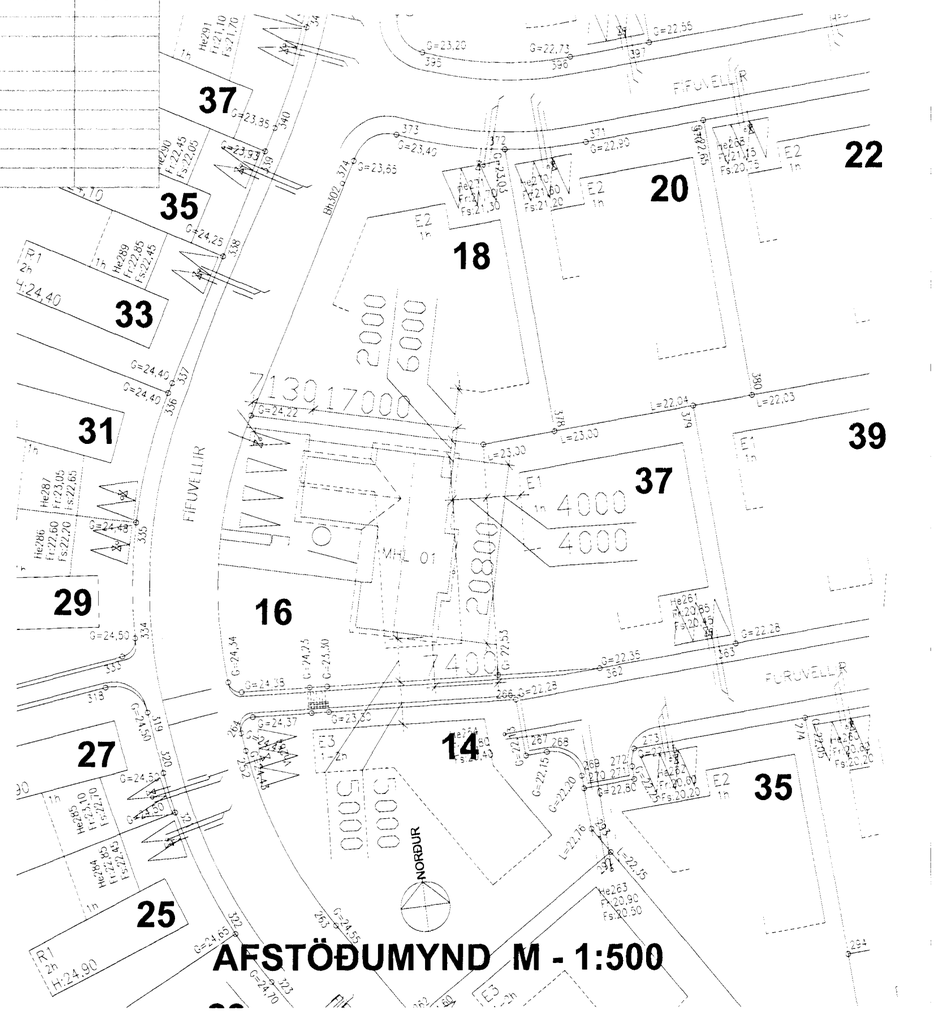

AFSTÖÐUMYND M - 1:500

Br. 09.04.2009 BÚRÐYR, RENNIHURÐ HERB., BÍLAST, HLEÐSLA Á AUSTUR OG SUÐURMÖRKUM.

Sigurþór Aðalsteinsson

FIFUVELLIR 16, HAFNARFIRÐI BL-03

ÞRÍÐJA HÆÐIN, ARKITEKTAR – SIGURÞÓR AÐALSTEINSSON FA

STRANDGÖTU 28 220 HAFNARFIRÐI
S/M: 555 46 10 FAX: 565 48 31
KT: 250144-3939
NETFANG: s@sandia.is

AFSTÖÐUMYND SKRÁNINGART.

HANNAÐ: TEKNAÐ: SA DAGS: 17.04.2004 MKV: 1:100 VERKNR.