


Samþykkt bann
 11 JULI 2008
 Byggingarfulltrúinn í Hafnarfirði
 F.H. Fróttur S. Gunnlaugsson

| ÞVERMÁL HITALAGNA | | | |
|-------------------|------------|---------|---------|
| Nafnmál | Swart stál | Rústrf. | Pex |
| ø10 | 3/8" | ø12*1,2 | ø16*2,2 |
| ø15 | 1/2" | ø18*1,2 | ø20*2,5 |
| ø20 | 3/4" | ø22*1,5 | ø25*3,5 |
| ø25 | 1" | ø28*1,5 | ø32*4,4 |
| ø32 | 1 1/4" | ø35*1,5 | ø40*5,5 |
| ø40 | 1 1/2" | ø42*1,5 | ø50*6,9 |
| ø50 | 2" | ø54*1,5 | ø63*8,7 |
| ø65 | 2 1/2" | | / |

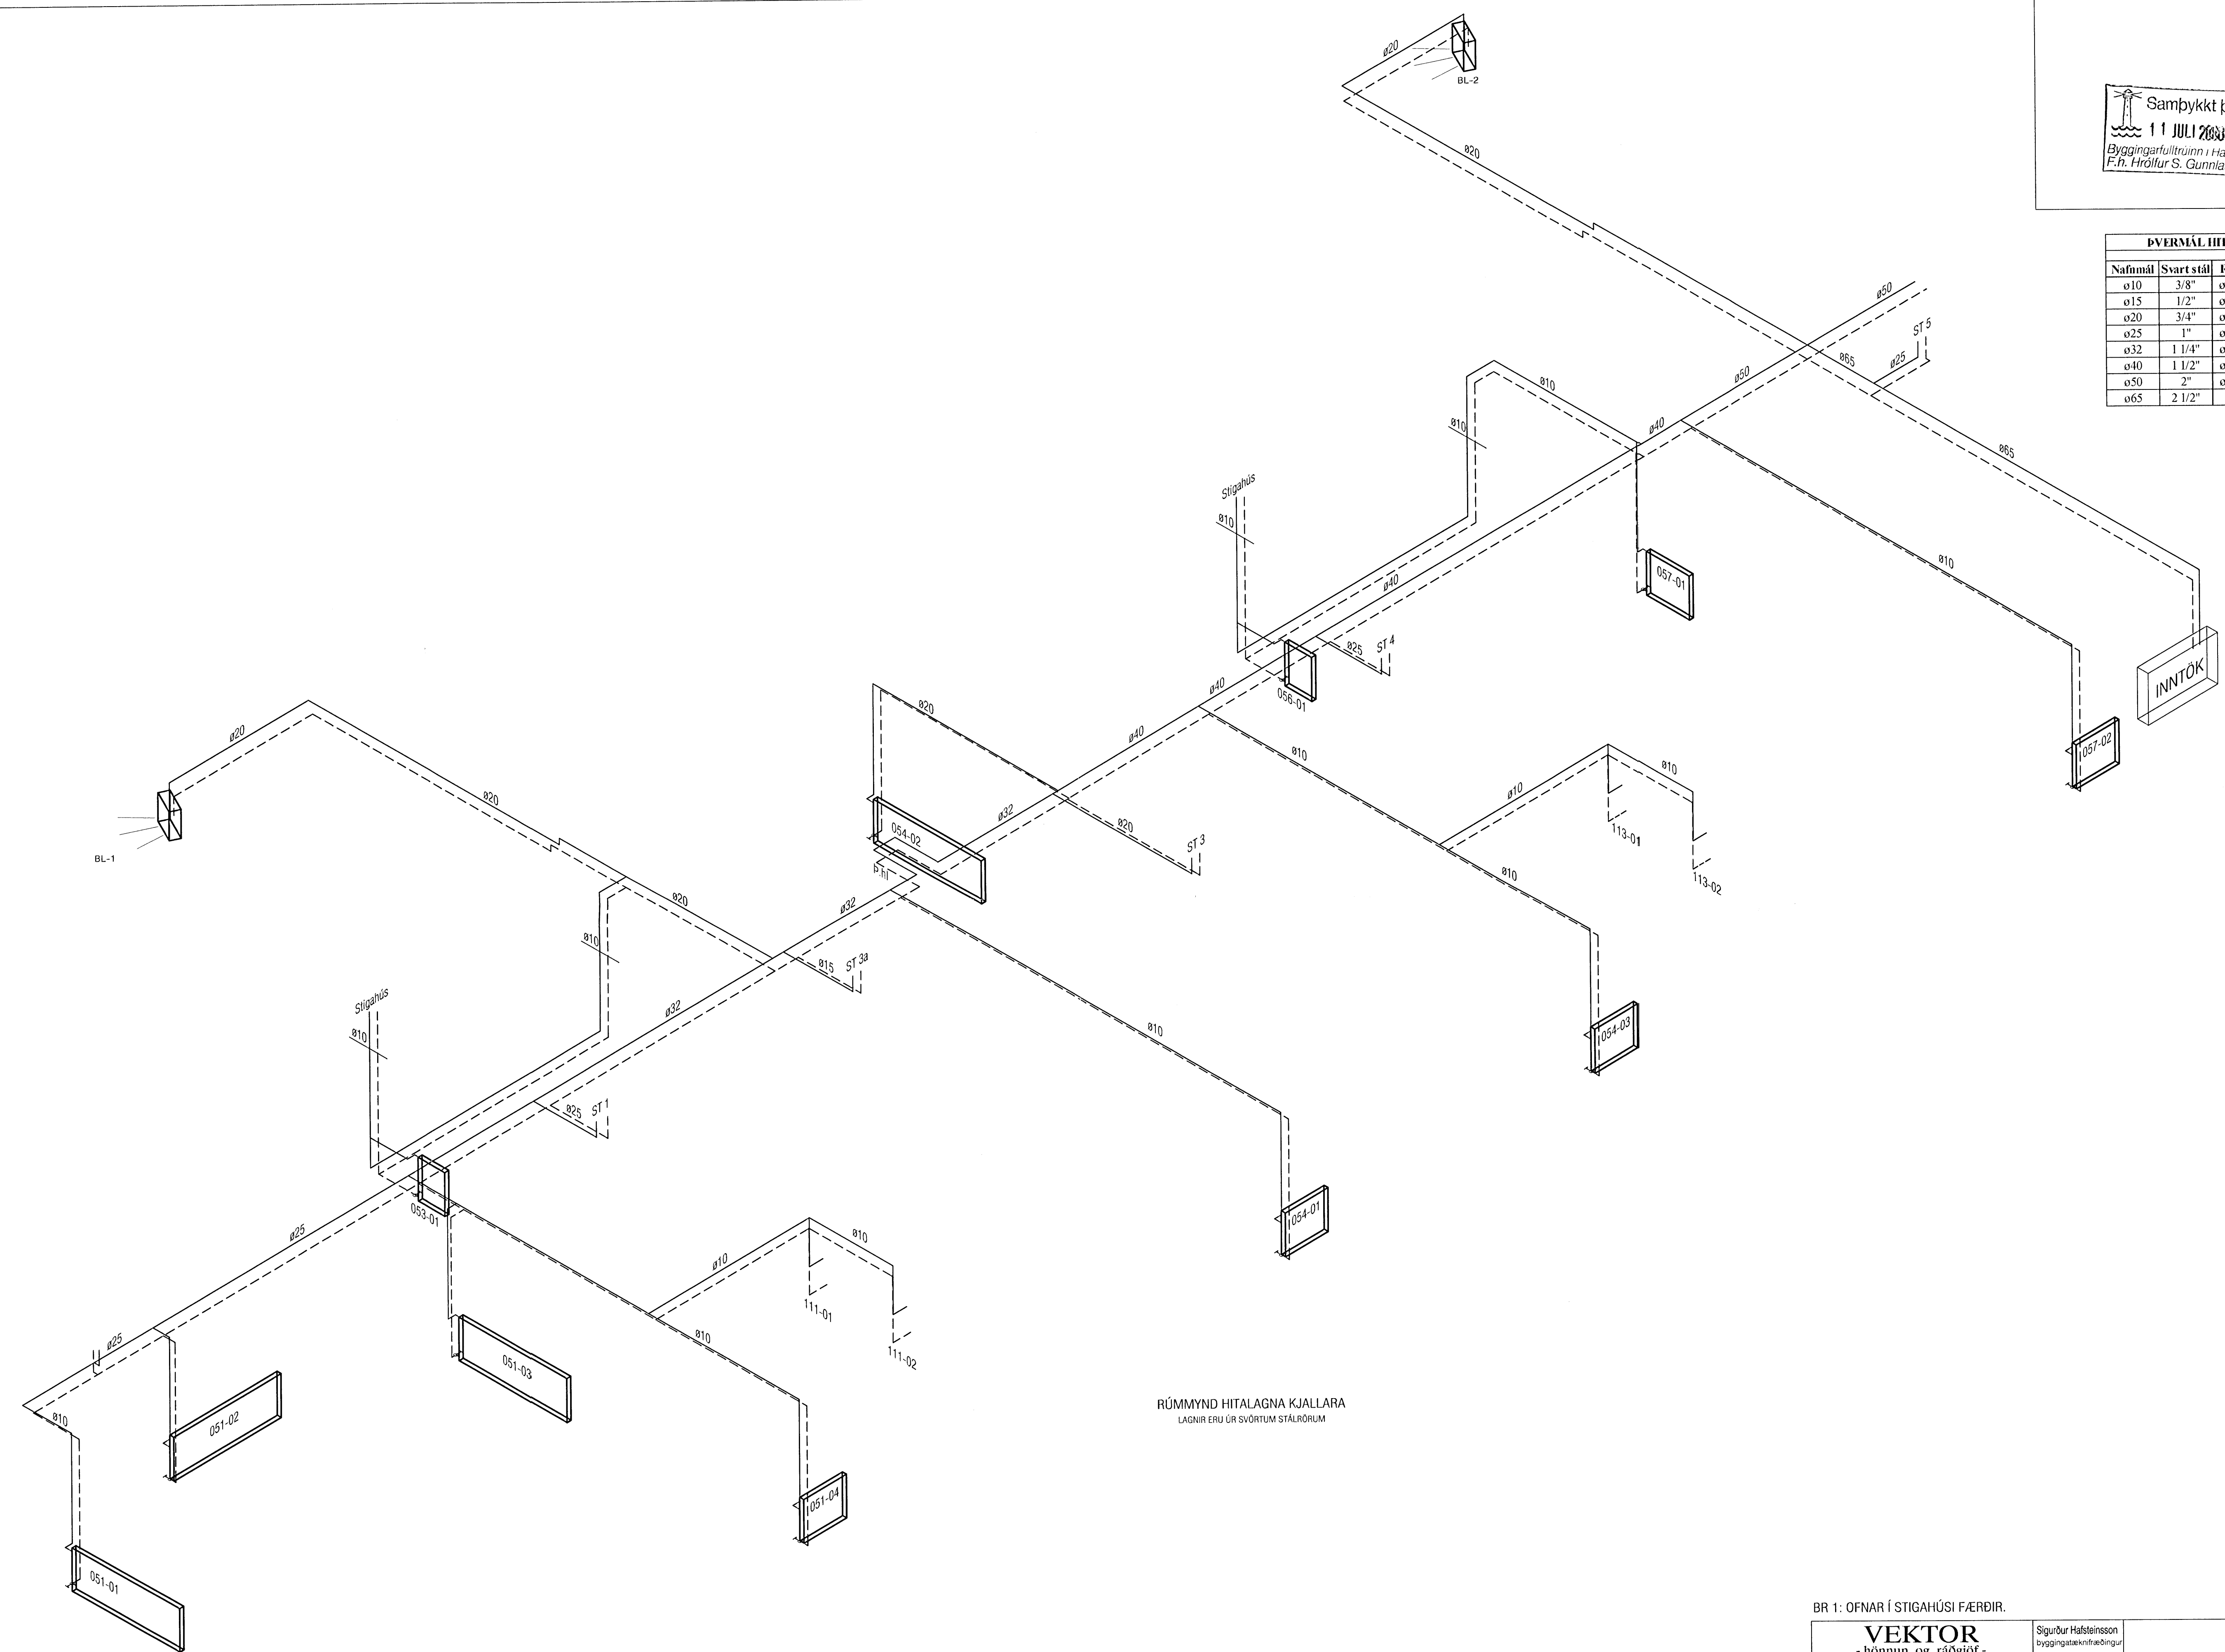

RÚMMYND HITALAGNA KJALLARA
 LAGNIR ERU ÚR SVÖRTUM STÁLROÐUM

ATH!
 Stærð og nákvæm staðsetning á götum fyrir frárennslis-, neystuvatns- og hitalagnir skal ákvarða í samráði við eiganda og pípara.

BR 1: OFNAR Í STIGAHÚSI FÆRDIR.

| | | | |
|---|----------------|---|-------------------------------------|
| VEKTOR - hönnun og ráðgjöf - Nýbýlavegi 6, 200 Kópavogi. | | Sigurður Halsteinsson Byggingarfulltrúinn í Hafnarfirði Kl. 020859-7749 Sími: 554-6660 Fax: 554-6669 | |
| Reyndarteikning | | BR 1 28.04.'08 | |
| Teikn. nr. Samþykkt | Dags. Dags. | Hárrað Dagsetning 20.06.'06 | Töskn. Vorkr. B-05-10-41 |
| | | Hitalagnir RÚMMYND KJALLARA SV | Töskn. EKV. Matkvæði L-303 |

130