


Samþykkt þann
 11 JULÍ 2008
 Byggingarfulltrúinn í Hafnarfirði
 F.Þ. Hrólfur S. Gunnlaugsson

ÞVERMÁL HITALAGNA			
Nafnmál	Svart stál	Rústr.	Pex
ø10	3/8"	ø12*1,2	ø16*2,2
ø15	1/2"	ø18*1,2	ø20*2,5
ø20	3/4"	ø22*1,5	ø25*3,5
ø25	1"	ø28*1,5	ø32*4,4
ø32	1 1/4"	ø35*1,5	ø40*5,5
ø40	1 1/2"	ø42*1,5	ø50*6,9
ø50	2"	ø54*1,5	ø63*8,7
ø65	2 1/2"		/

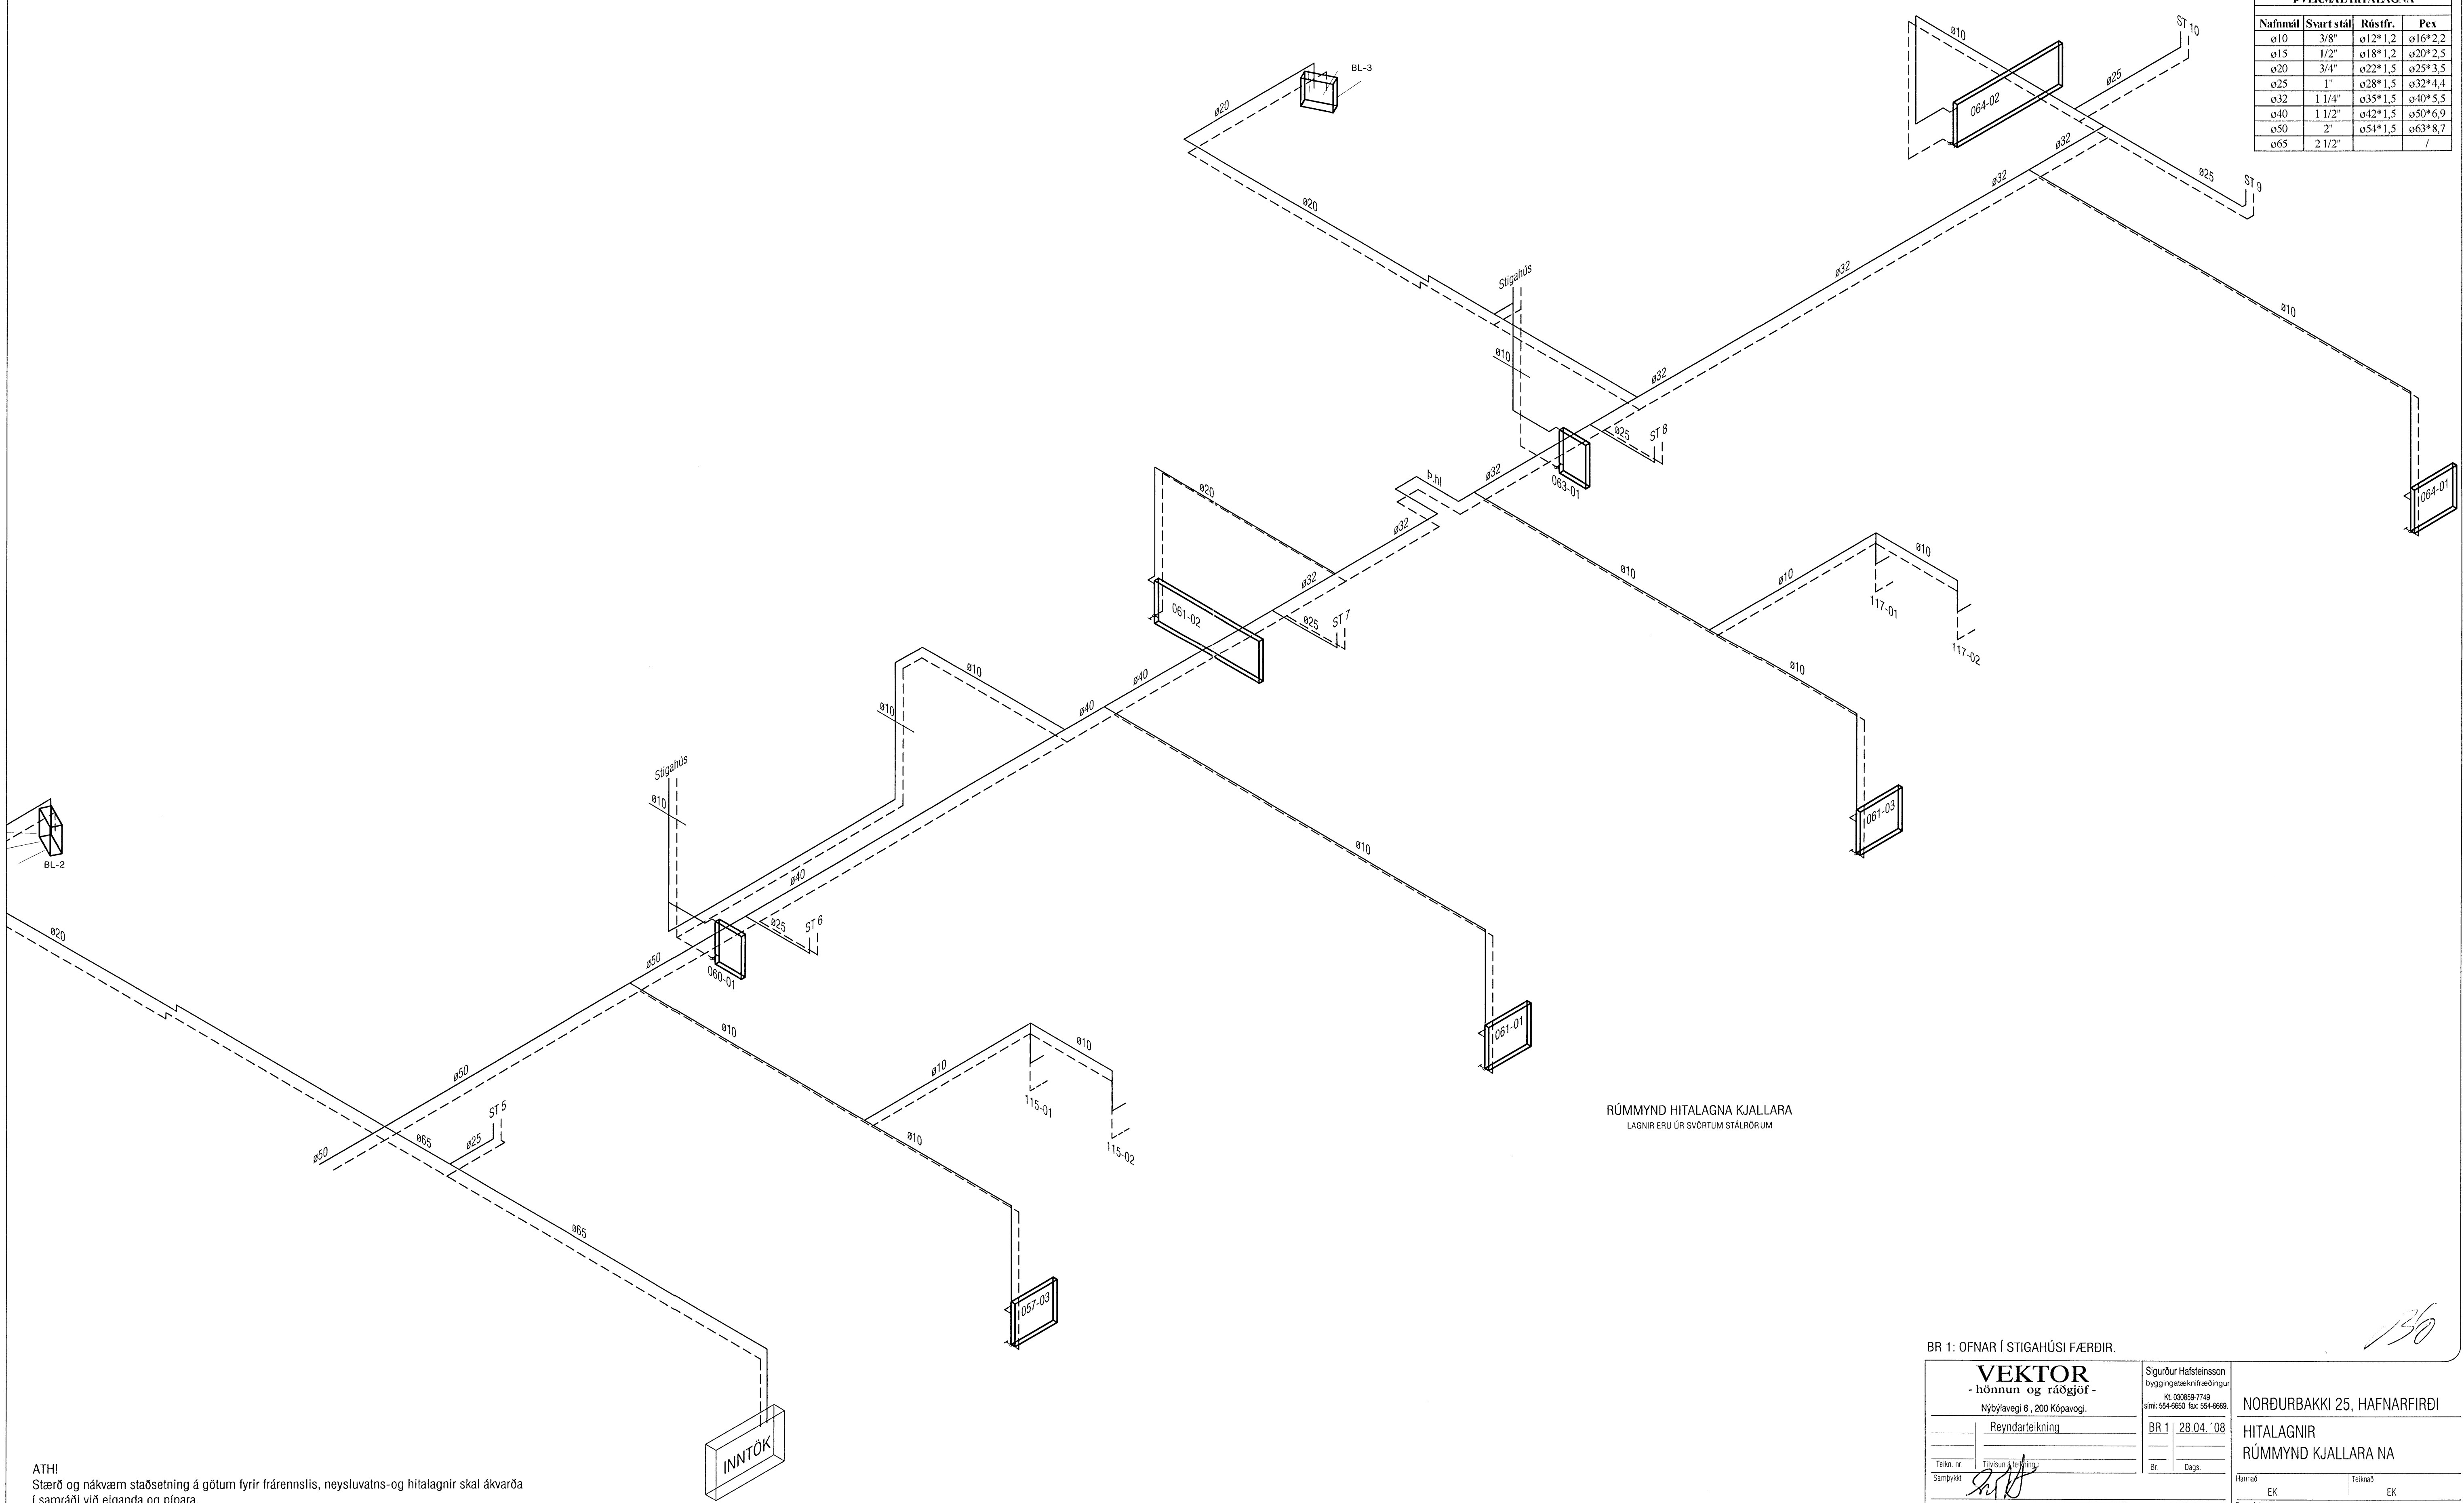

ATH!
 Stærð og nákvæm staðsetning á götum fyrir frárennslis, neysluvatns- og hitalagnir skal ákvarða
 í samráði við eiganda og pípara.

BR 1: OFNAR Í STIGAHÚSI FÆRDIR.

VEKTOR - hönnun og ráðgjöf - Nýbýlavegi 6, 200 Kópavogi.		Sigurður Hafsteinsson Byggingateknifráðingur sími: 554-6650 fax: 554-6689	NORÐURBAKKI 25, HAFNARFIRÐI HITALAGNIR RÚMMYND KJALLARA NA
Reyndartekning Tekni nr. _____ Samþykkt. <i>[Signature]</i>	BR 1 28.04.'08 Br. _____ Daga. _____	Hinnáð _____ Teksíð _____ Dagaþing _____ Verki nr. _____ Málavardi _____ 20.06.'06 B-05-10-41 1:50	Teksíð _____ Verki nr. _____ Málavardi _____ 20.06.'06 B-05-10-41 1:50 L-304