


ÞVERMÁL HITLAGNA			
Nafumál	Svart stál	Rústr.	Pex
ø10	3/8"	ø12*1,2	ø16*2,2
ø15	1/2"	ø18*1,2	ø20*2,5
ø20	3/4"	ø22*1,5	ø25*3,5
ø25	1"	ø28*1,5	ø32*4,4
ø32	1 1/4"	ø35*1,5	ø40*5,5
ø40	1 1/2"	ø42*1,5	ø50*6,9
ø50	2"	ø54*1,5	ø63*8,7
ø65	2 1/2"		/

STOFNAR

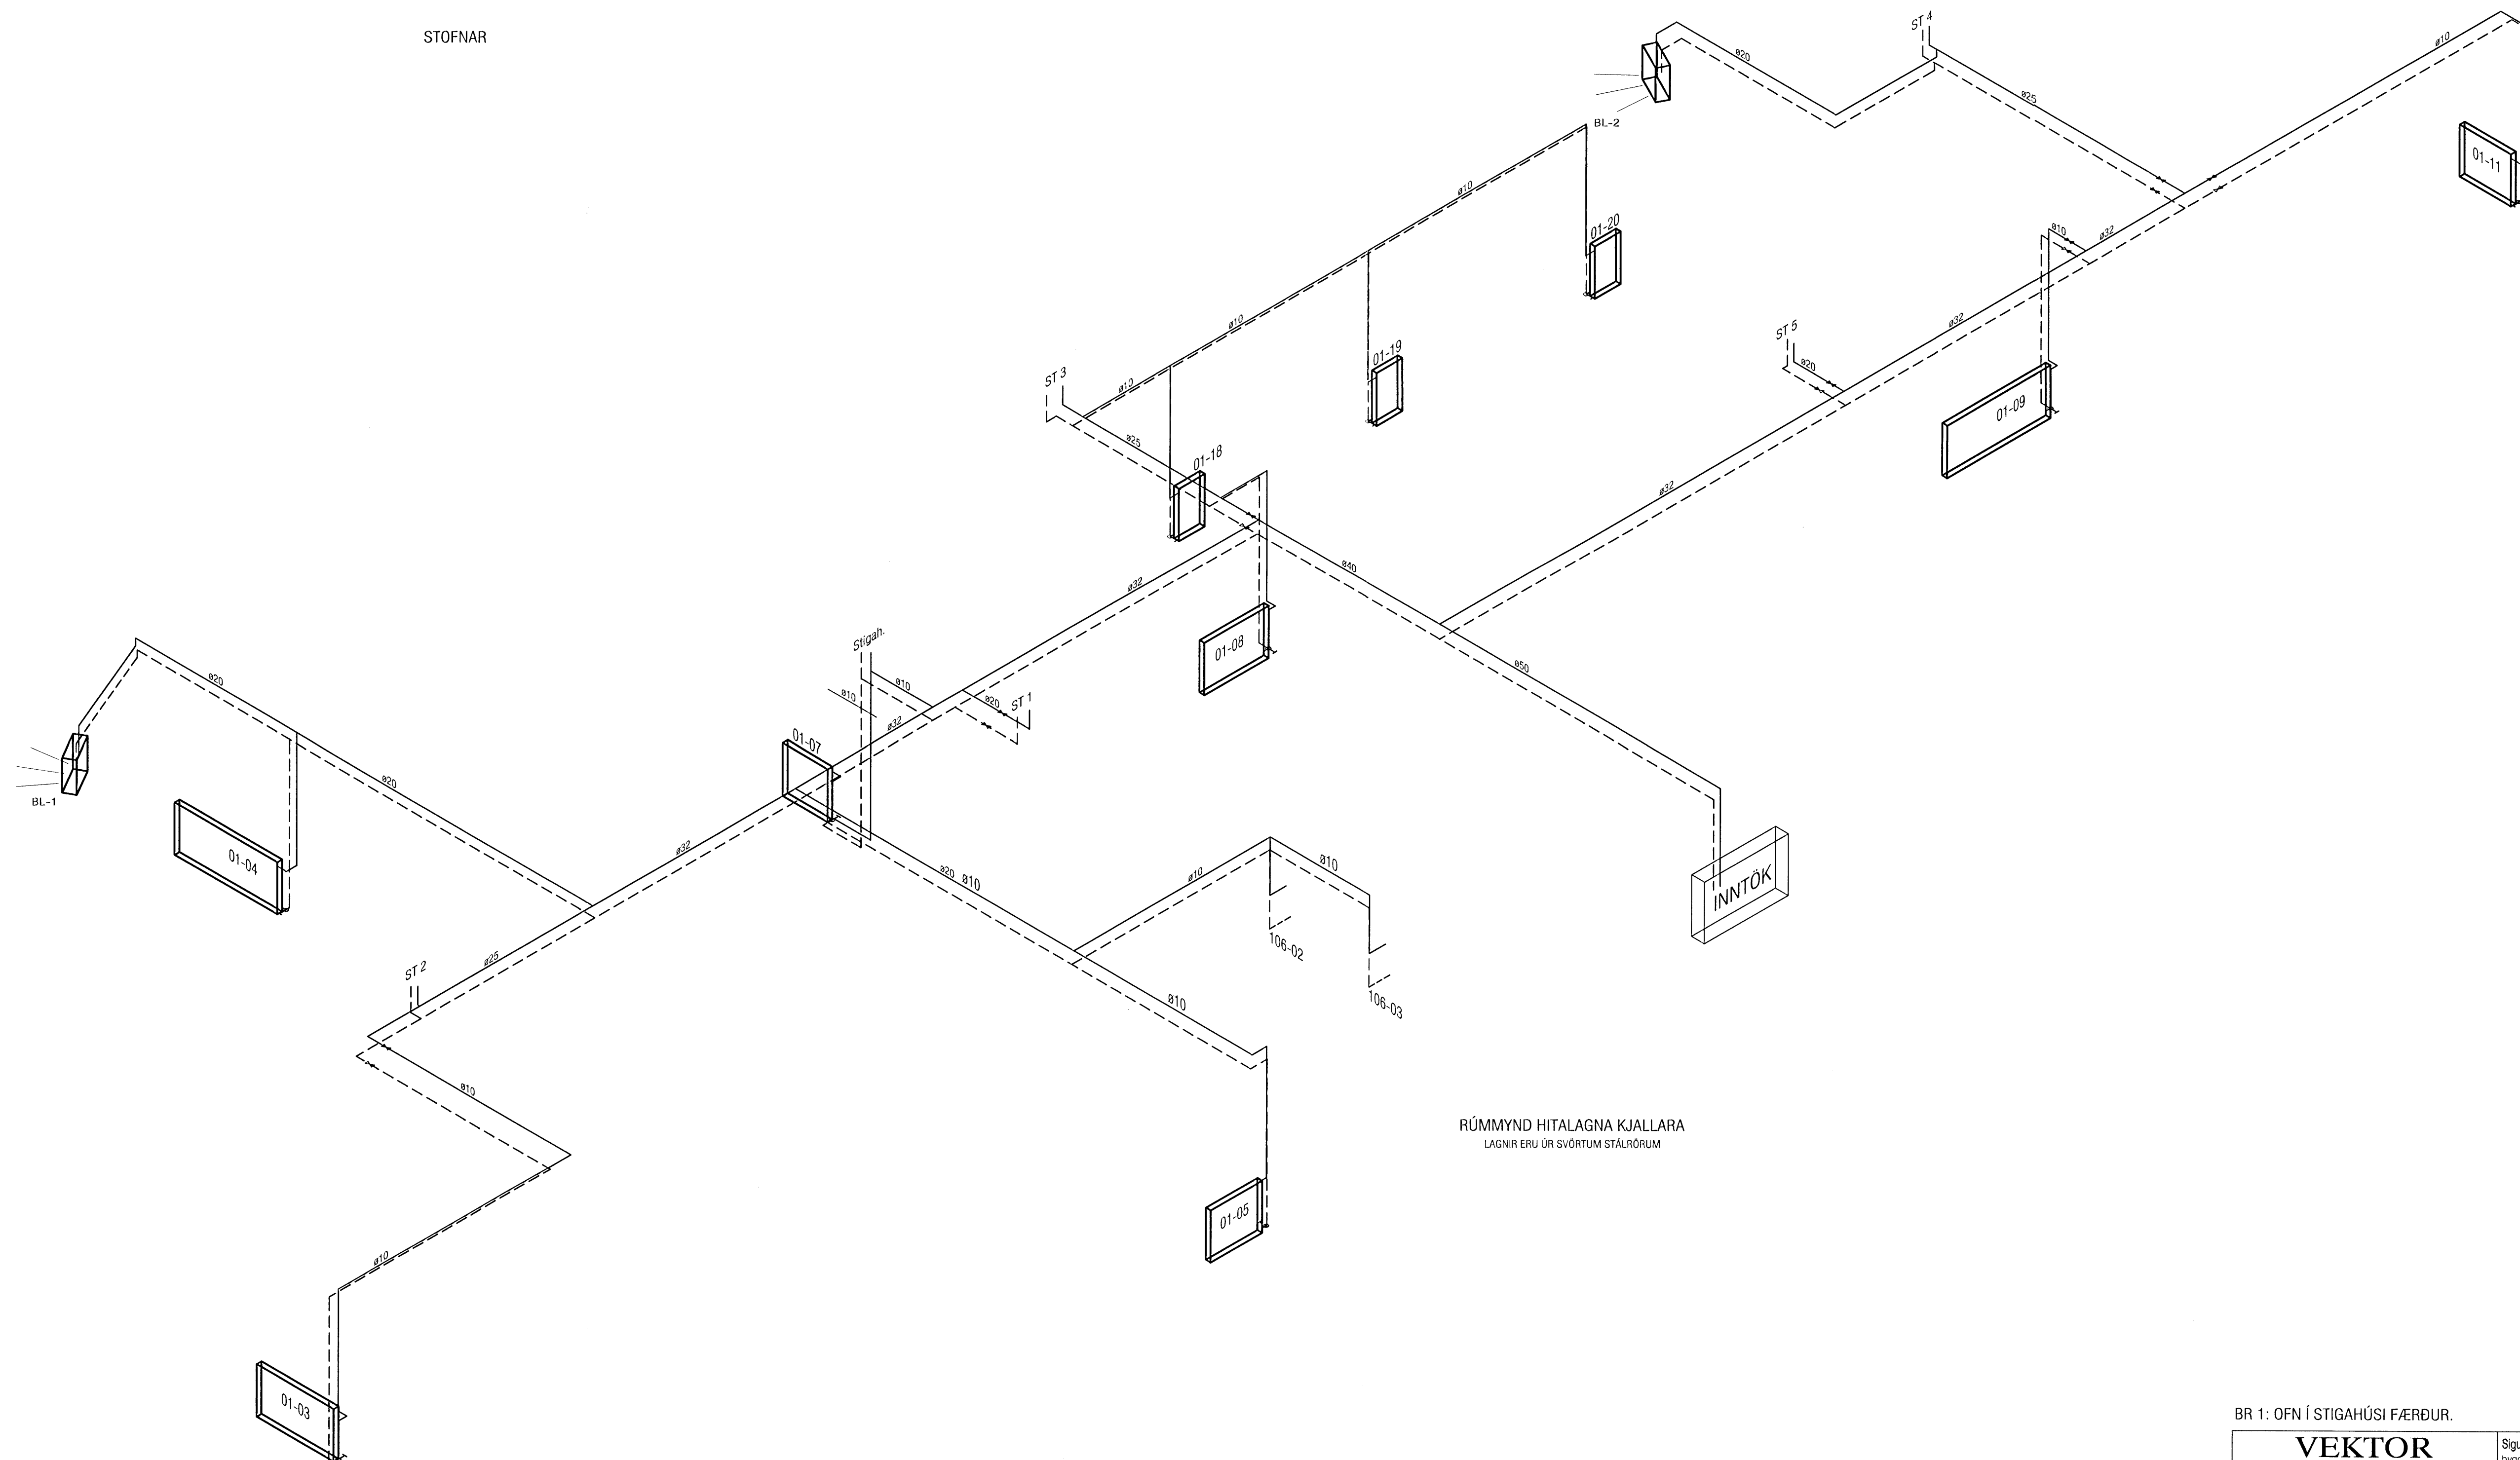

RÚMMYND HITLAGNA KJALLARA
LAGNIR ERU ÚR SVÖRTUM STÁLROÐUM

ATH!
Stærð og nákvæm staðsetning á götum fyrir frárennslis- og hitalagnir skal ákvarða í samráði við eiganda og pípara.

BR 1: OFN Í STIGAHÚSI FÆRDUR.

VEKTOR - hönnun og ráðgjöf - Nýbýlavegi 6, 200 Kópavogi.		Sigurður Hafsteinsson Byggingateknifráeðingur Hl. 030893-7749 Sími: 554-6660 fax: 554-6663		NORÐURBAKKI 23, HAFNARFIRÐI	
Reyndarteikning		BR 1 28.04.'08		HITALAGNIR	
Teikn. nr. Samþykkt		Br. Dags.		RÚMMYND KJALLARA & STOFNAR	
Hannað		Teiknað		EK	
Dagsetning		Vork nr.		EK	
27.06.'06		B-05-10-41		1:50	
				Teikn. nr. L-317	

138