


Samþykkt þann
11. JULÍ 2008
Byggingarvitnunin í Hafnarfirði
F.Þ. Hröfður S. Gunnlaugsson

Hurðarspjald
min 15
Pröskuldur
Undir hurðir inn á lofttrást rými þ.e. böð og þvottaherbergi skal vera rífa sem er a.m.k. 15 mm breið.

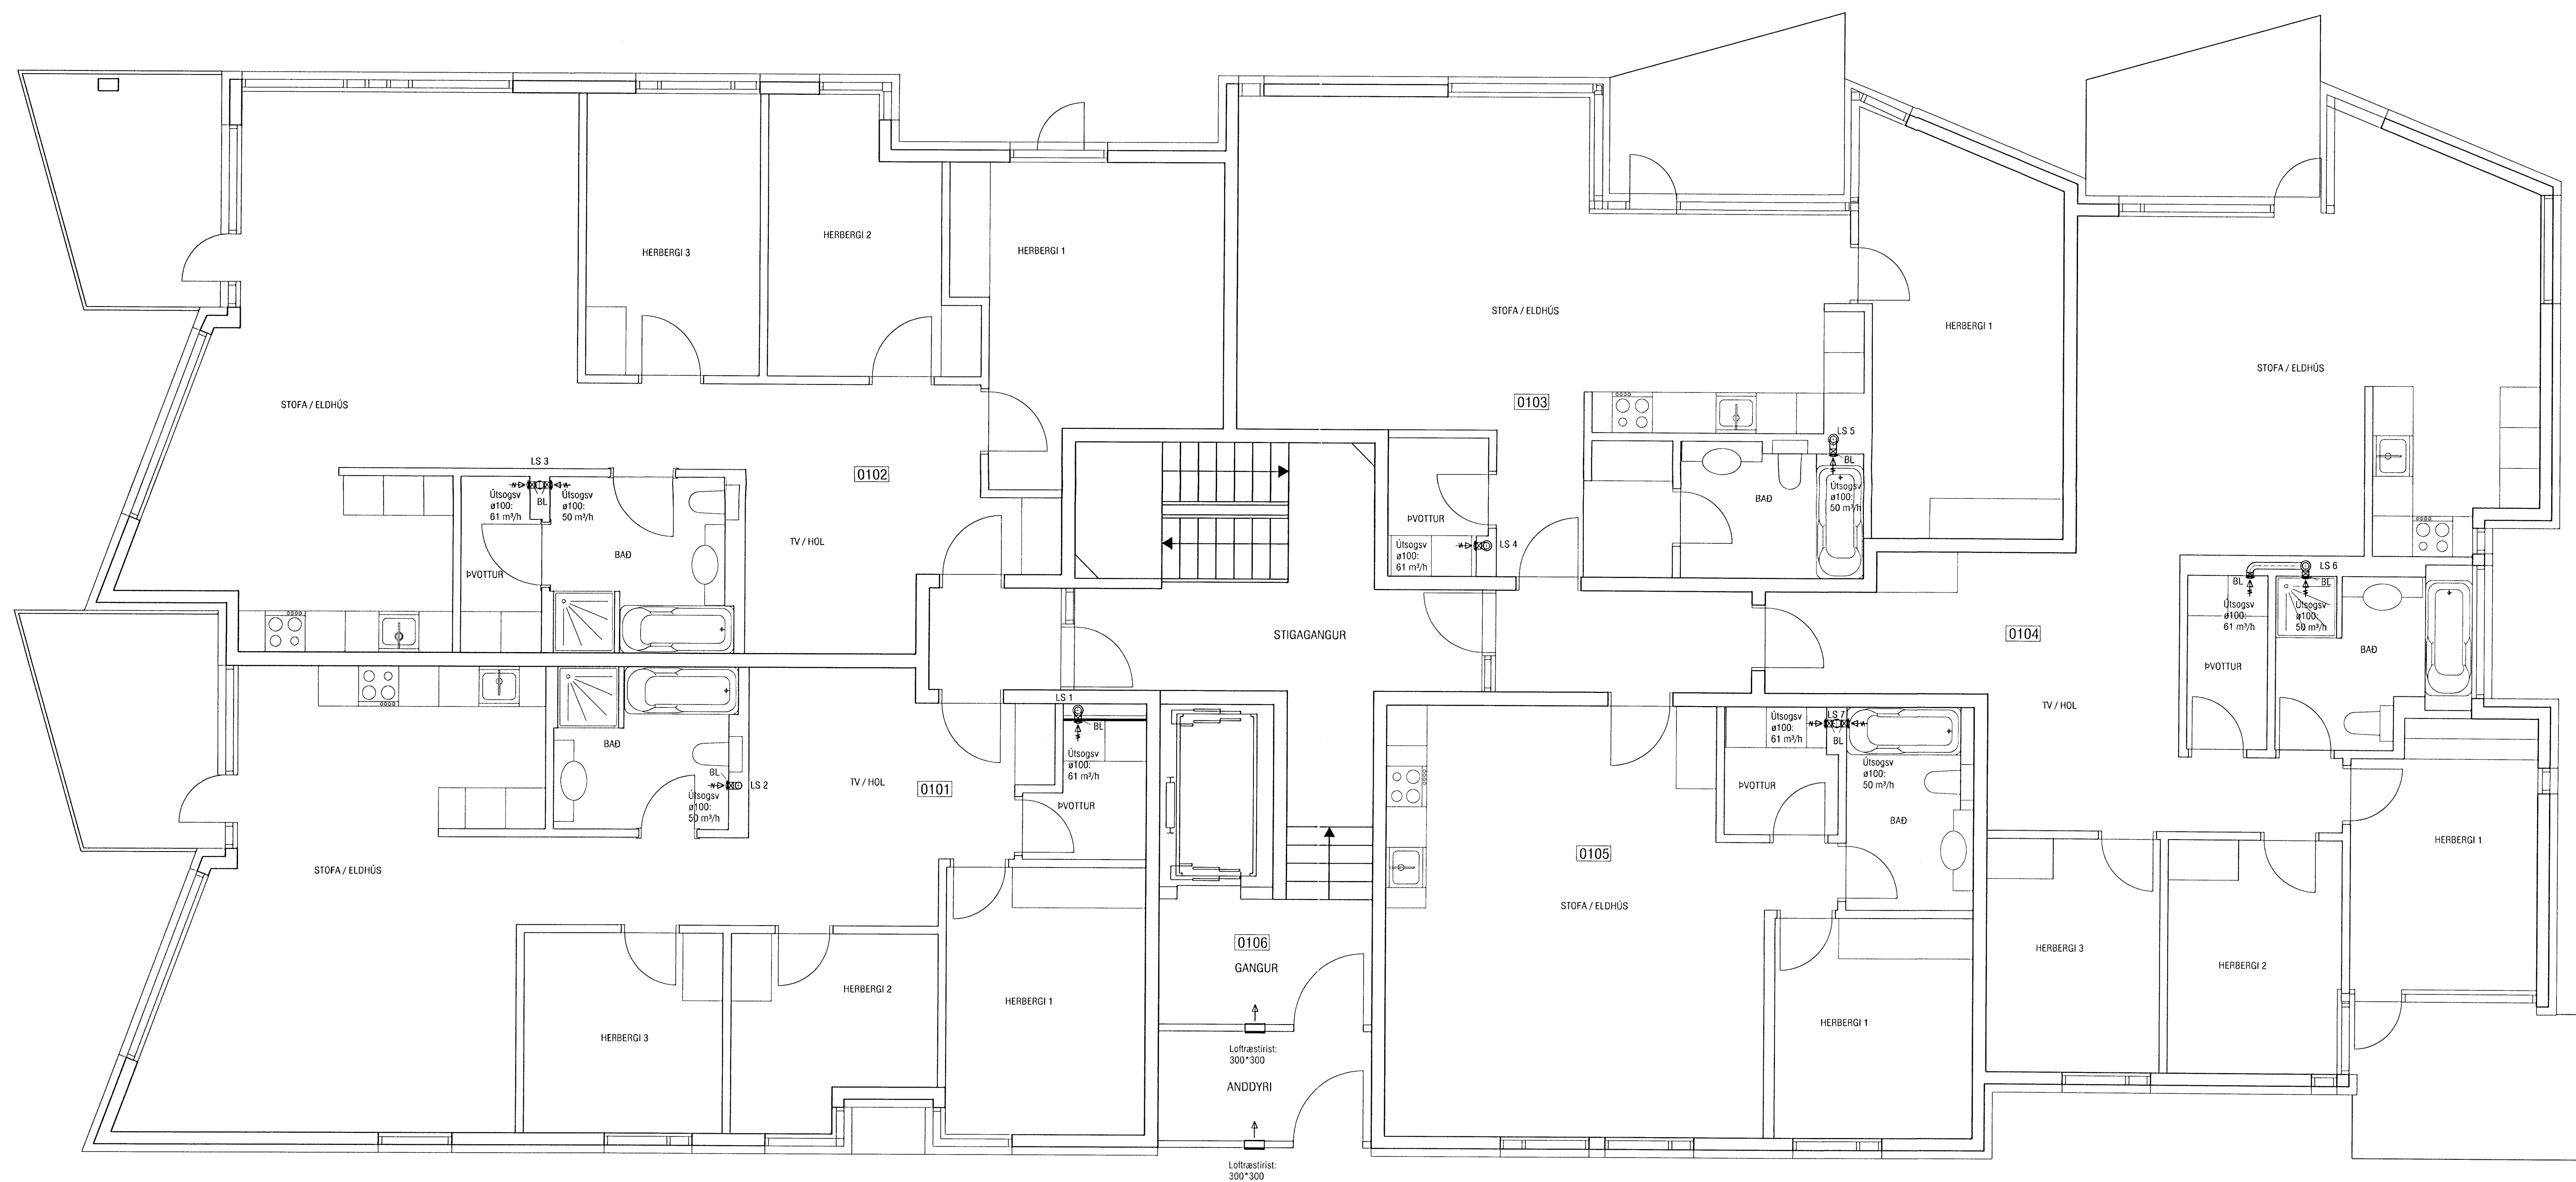

GRUNNMYND 1. HÆÐ

ATH! ALLAR BRUNALOKUR SKULU VERA VIDURKENNDAR SEM E60 LOKUR.

BR 1: Útsogi úr brunahólli sleppt, lofttrástirum bætt í anddyri fyrir stíghús. *150*

ATH!
Stærð og nákvæm staðsetning á götum fyrir frárennslis, neysluvatns-og hitalagnir skal ákvarða í samráði við eiganda og pípara.

VEKTOR - hönnun og ráðgjöf - Nýbýlavegi 6, 200 Kópavogi.		Sigurður Halsteinsson Byggingarvitnunarfræðingur KÍ 030859-7749 Sími: 554-6650 Fax: 554-6668.		NORÐURBAKKI 23, HAFNARFIRÐI	
Reyndarteikning		BR 1		28.04.'08	
Tékn. nr.		Tékn. nr.		Tékn. nr.	
Samþykkt		Bt.		Dag.	
29.08.'06		B-05-10-41		1:50	
L-417					