


Hurðarspjald  
 min 15  
 Undir hurðir inn á loftræst rými þ.e. boð og þvottaherbergi skal vera rífa sem er a.m.k. 15 mm breið.  
 Þröskuldur

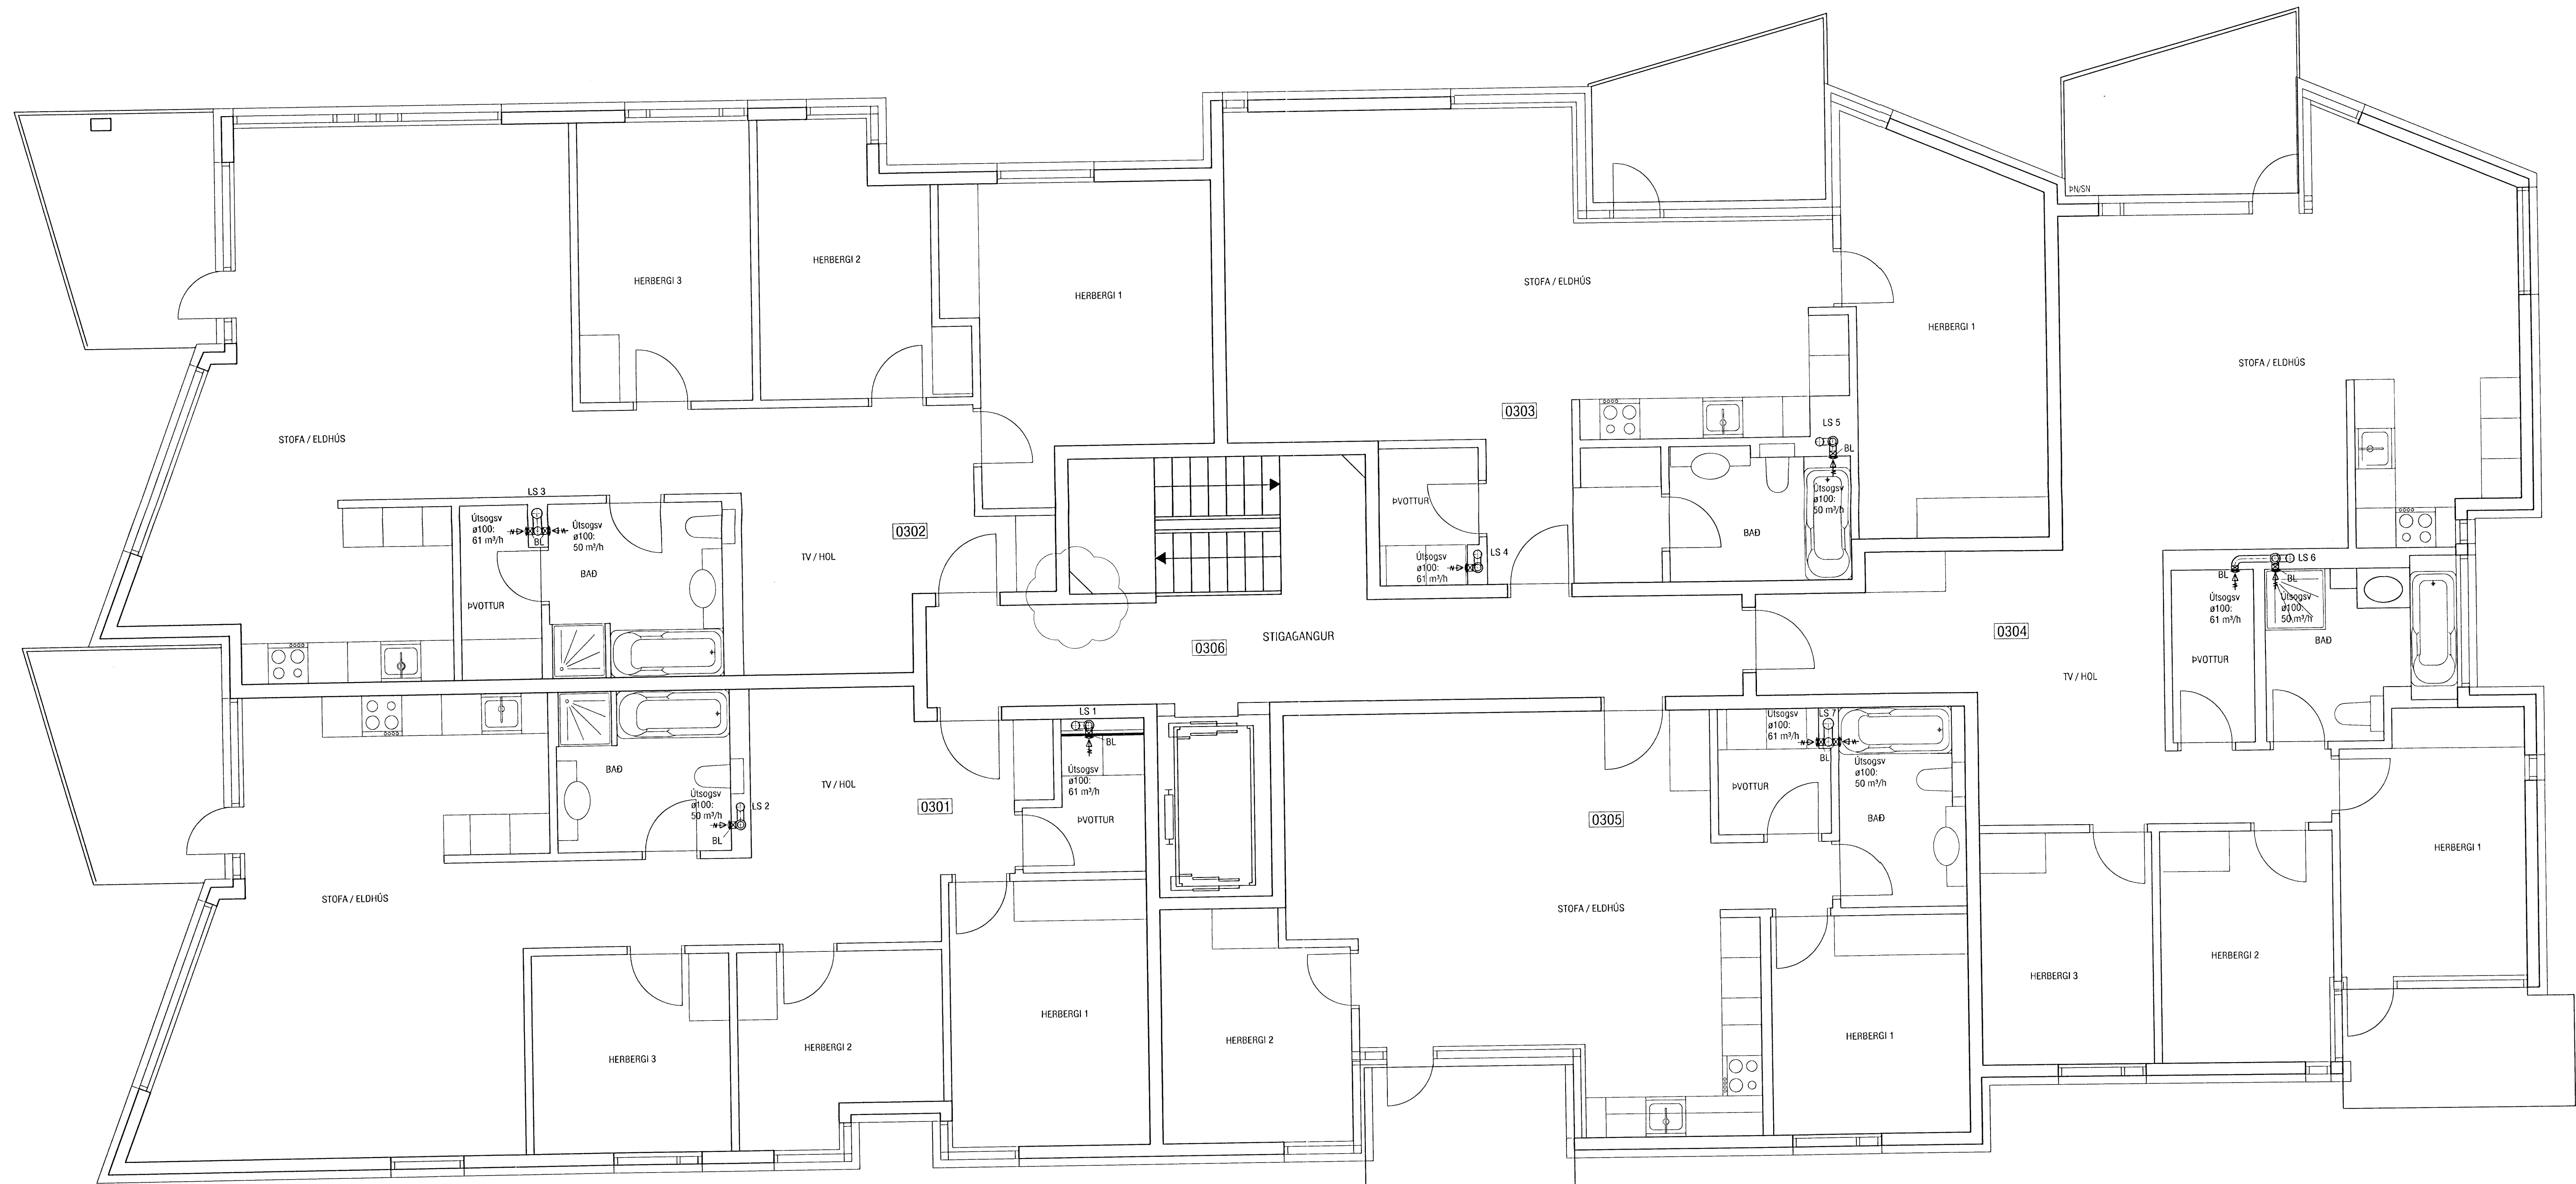

GRUNNMYND 3. HÆÐ

ATH! ALLAR BRUNALOKUR SKULU VERA VIDURKENNDAR SEM E60 LOKUR.

BR 1: Útsogi úr brunahóli steppt.

ATH!  
 Stærð og nákvæm staðsetning á götum fyrir frárennslis, neysluvatns- og hitalagnir skal ákvarða í samráði við eiganda og pípara.

<b>VEKTOR</b> - hönnun og ráðgjöf - Nybýlavegi 6, 200 Kópavogi.		Sigurður Hafsteinsson byggingateknifræðingur Kl. 030829-7749 Sími: 554-6660 Fax: 554-6888		NORDURBAKKI 23, HAFNARFIRÐI LOFTRÆSILAGNIR GRUNNMYND 3. HÆÐ	
Reyndarteikning		BR 1 28.04.08		Húsnúmer: EK Teiknúmer: EK	
Tekn. nr. Tívisun & teikningu Samþykkt		Br. Dags.		Dagssetning: 29.06.06 Vork. nr.: B-05-10-41 Málkeðja: 1:50 Teikn. nr.: L-419	